

課長	係長	測量士	係

(分筆前)  
 確定面積平面図  $S = \frac{1}{600}$

ブロック番号 城 西 84号

新地名 町 丁目  
 年 月 日


		258	257	
		81	84	107 警察学校
76-2	84	83	93	
76-1				
75	85	92	108	114

$2.03m^2 = 0.61坪$


$2.00m^2 = 0.60坪$



127-17 杭 41

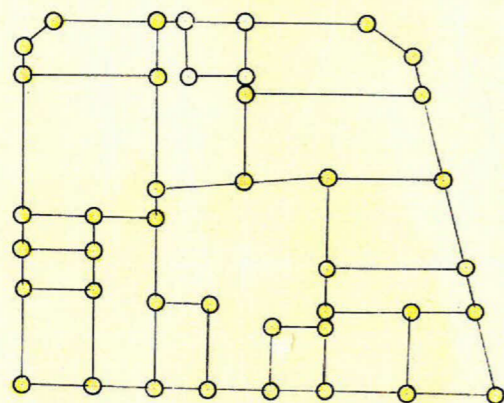

6M

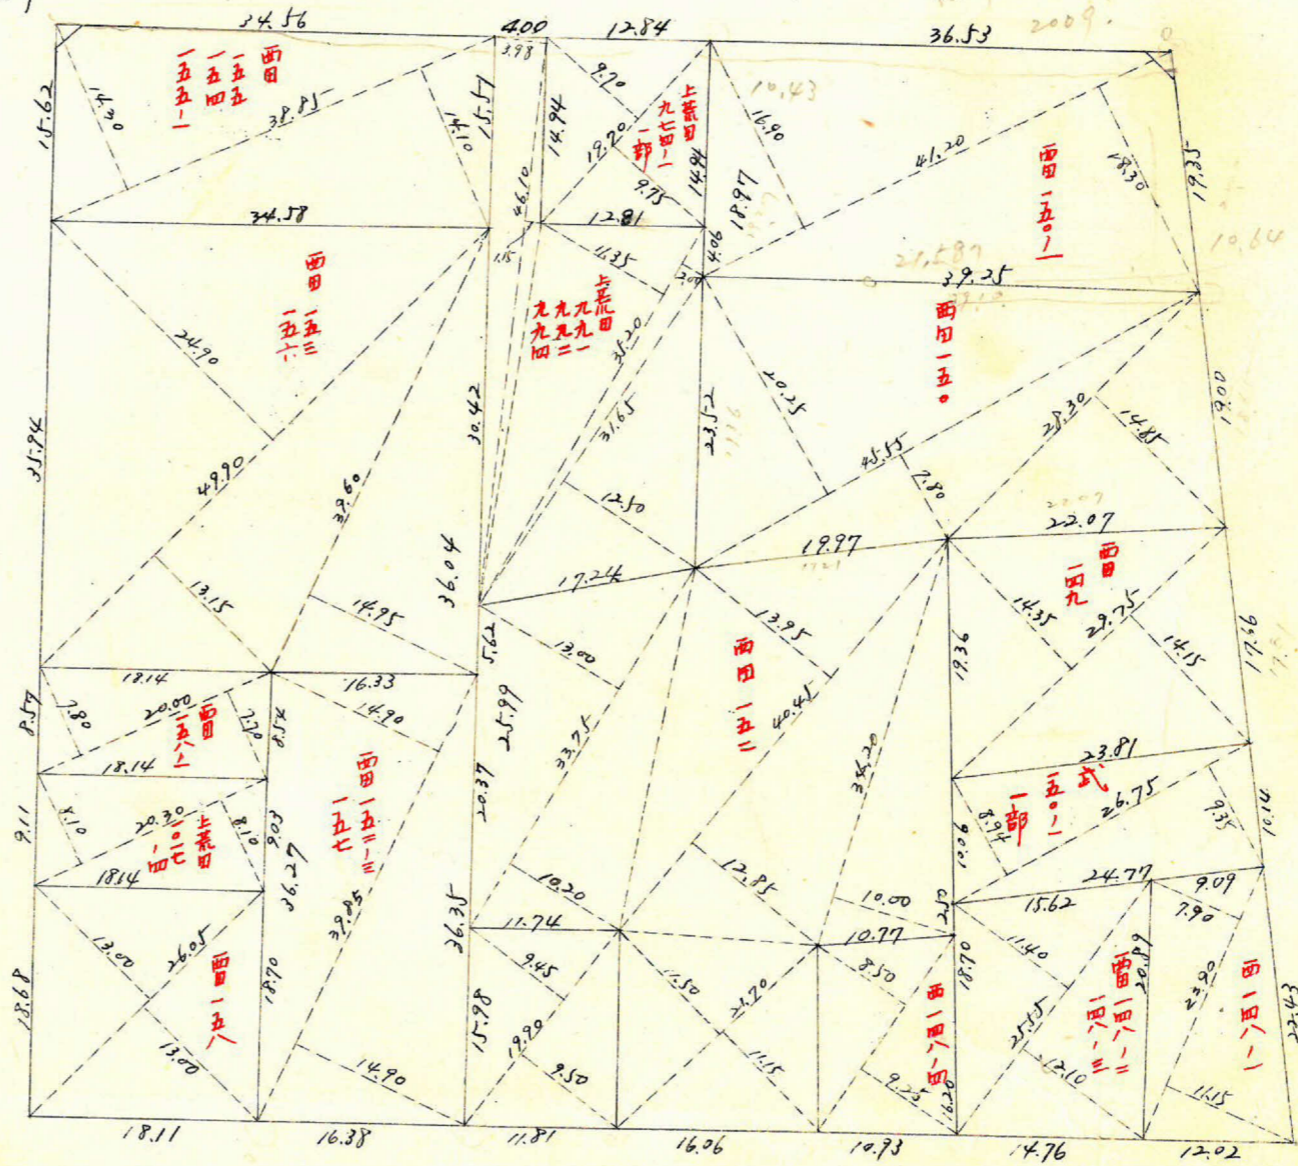

この図面等は、土地区画整理事業に関する参考資料として提供しています。  
 ○図面等は換地処分時のものであり、現在の状況とは異なる場合があります。  
 ○図面等によって、境界等が確定されるものではありません。



