


この図面等は、土地区画整理事業に関する参考資料として提供しています。
 ○図面等は換地処分時のものであり、現在の状況とは異なる場合があります。
 ○図面等によって、境界等が確定されるものではありません。

$y = -2000$

$x = 3100$

$y = -2000$

$x = 3100$

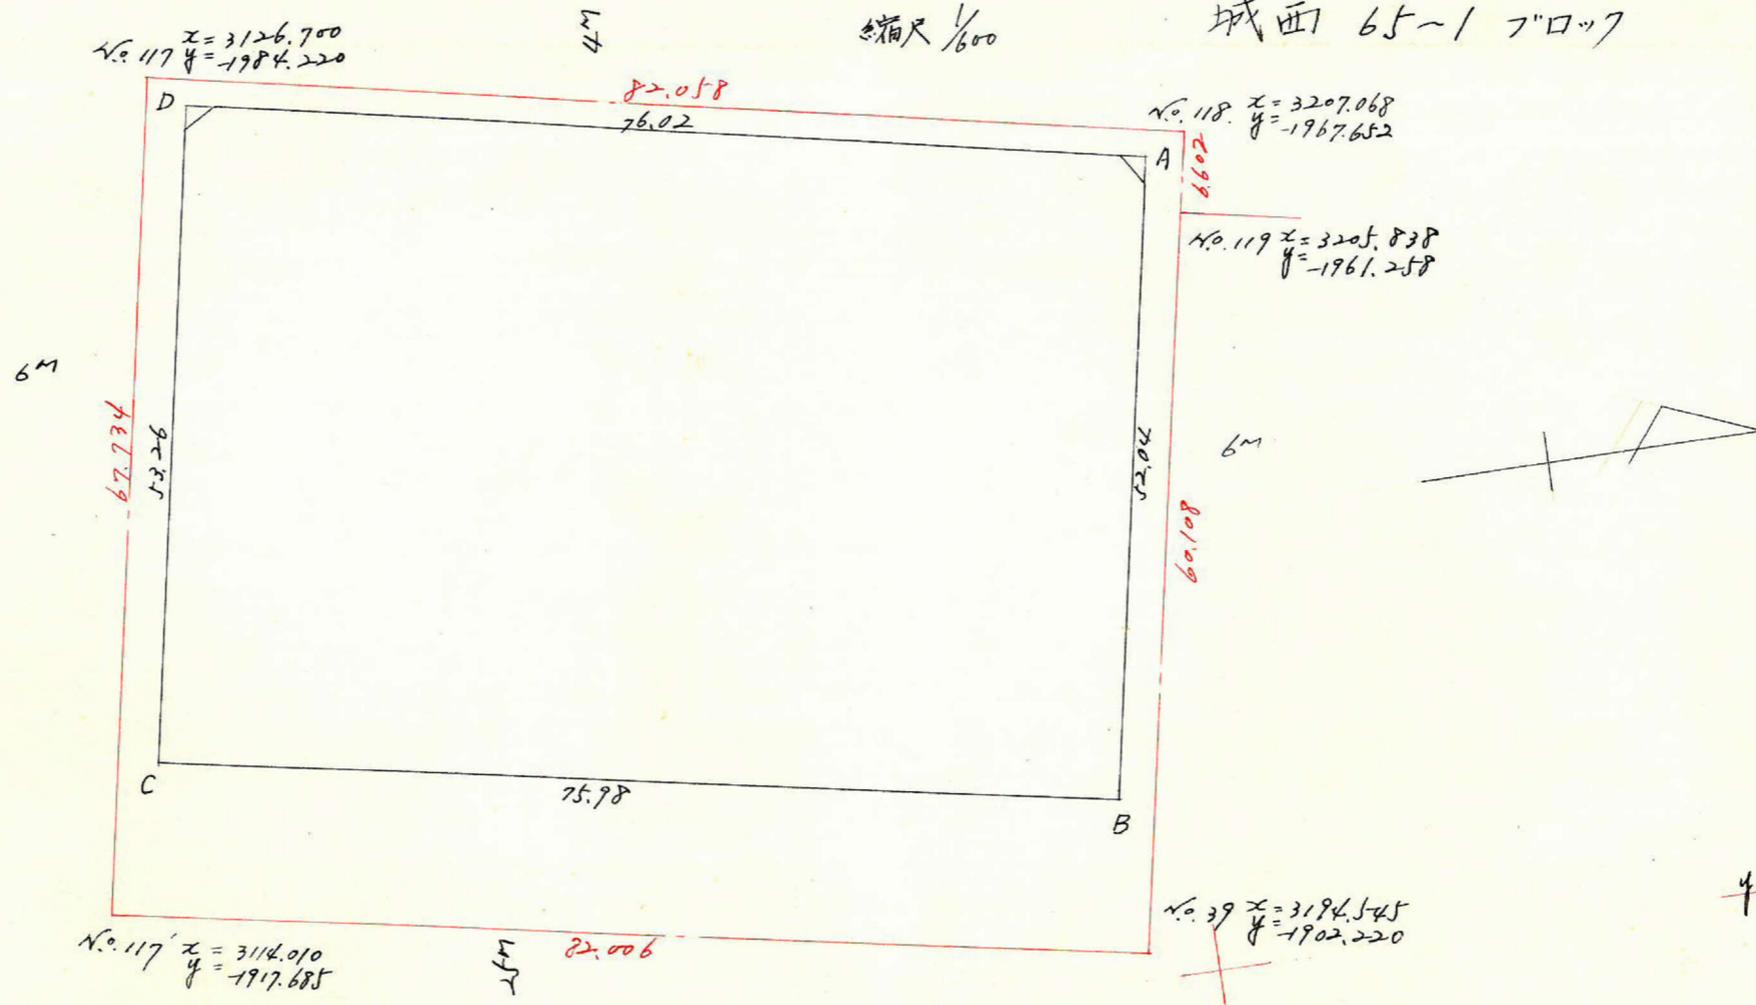

$y = -1900$

測点	x		y		倍面積	倍面積
A	3203.911		-1966.035			
B	3194.118	+ 9.793	-1914.923	- 51.112	- 36.787	- 161640.5654
C	3119.500	+ 74.618	-1929.248	+ 14.325	+ 66.635	- 124685.3690
D	3129.489	- 9.989	-1981.558	+ 52.310	+ 36.787	+ 167265.2923
A	3203.911	- 74.422	-1966.035	- 15.523	- 66.635	+ 127062.8760
		+ 9.793		- 51.112		- 213492.6095
Σ					+ 8002.2339	- 8002.2341

$\frac{1}{2} = 4001.2 \text{ m}^2$

合計面積 $4001.2 \text{ m}^2 \times (0.3025 = 1210.33 \text{ 坪}) \div 1210.28 \text{ 坪}$
 剪除 $4.67 \text{ m}^2 \times (0.3025 = 1.41 \text{ 坪}) = 1.41 \text{ 坪}$
 割込 1208.87 坪

$y = -1900$

$x = 3100$

$x = 3100$