
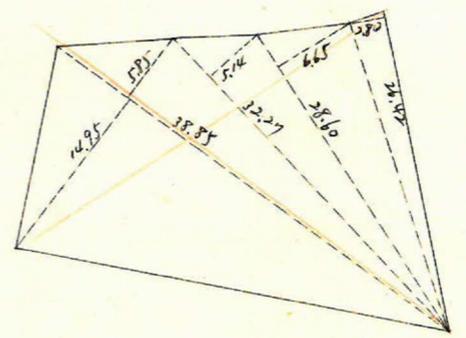
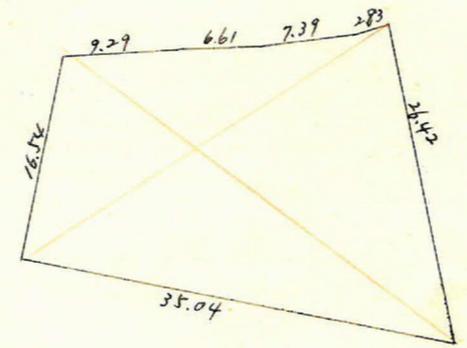
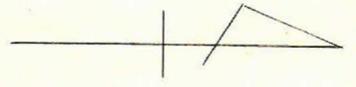


| | | | |
|----|----|-----|---|
| 課長 | 係長 | 測量士 | 係 |
| | | | |


確定面積平面図 $S = \frac{1}{600}$

ブロック番号 城西 62号
 変更 45.4.13

新地名 _____ 町 _____ 丁目 _____
 年 _____ 月 _____ 日

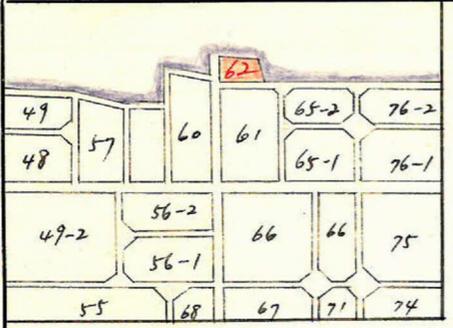


2.7.1 概7

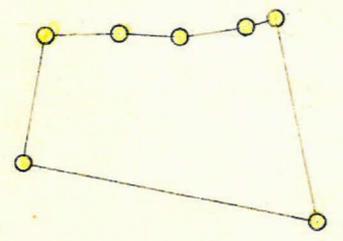

この図面等は、土地区画整理事業に関する参考資料として提供しています。
 ○図面等は換地処分時のものであり、現在の状況とは異なる場合があります。
 ○図面等によって、境界等が確定されるものではありません。

城西 62 7"口ツ7

縮尺 1/600

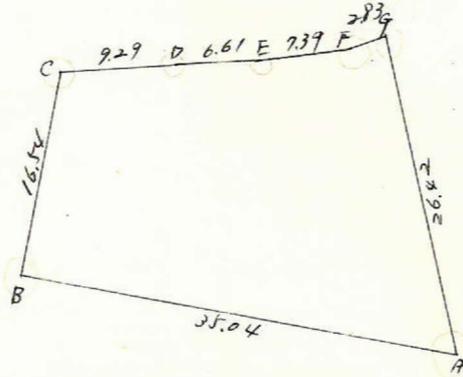

| 測点 | α | | β | | 倍面積 | 倍面積 |
|----|----------|----------|------------|------------|-----------|------------------------------------|
| A | 3118.616 | + 34.348 | - 2025.186 | + 6.911 | | |
| B | 3084.268 | - 3.103 | + 21.245 | - 2032.077 | + 23.157 | - 63492.8708 + 71422.3941 |
| C | 3087.371 | - 9.282 | - 12.385 | - 2048.343 | + 16.246 | + 25368.7281 + 51586.8820 |
| D | 3096.653 | - 6.595 | - 15.877 | - 2048.806 | + 0.463 | + 0.827 + 22528.8929 + 2870.5773 |
| E | 3103.248 | - 7.345 | - 12.940 | - 2049.270 | + 0.464 | + 1.271 + 28566.8238 + 3944.2282 |
| F | 3110.593 | - 2.656 | - 10.001 | - 2050.077 | + 0.807 | + 1.788 + 20502.8201 + 5561.7403 |
| G | 3113.249 | - 5.367 | - 8.023 | - 2051.058 | + 0.981 | - 24891 + 16455.6383 - 77491.8809 |
| A | 3118.616 | + 34.348 | + 28.981 | - 2025.186 | - 25.872 | - 18.961 - 58691.9155 - 59132.0780 |
| | | | | + 6.911 | | |
| | | | | | 1238.1169 | 1238.1170 |

γ = -2000

γ = -2000

$\frac{1}{2} = 619.06 \text{ m}^2$

合計面積 $619.06 \text{ m}^2 (0.3025 = 187.26 \text{ 坪}) = 187.26 \text{ 坪}$
 割込面積 187.26 坪

この図面等は、土地区画整理事業に関する参考資料として提供しています。
 ○図面等は換地処分時のものであり、現在の状況とは異なる場合があります。
 ○図面等によって、境界等が確定されるものではありません。

縮尺 1/600