
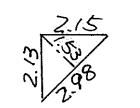
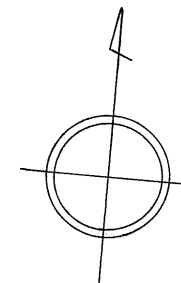


# 確定面積平面図 $S = \frac{1}{500}$

武・田上 地区 9 ブロック

新地名 町 丁目  
 年 月 日

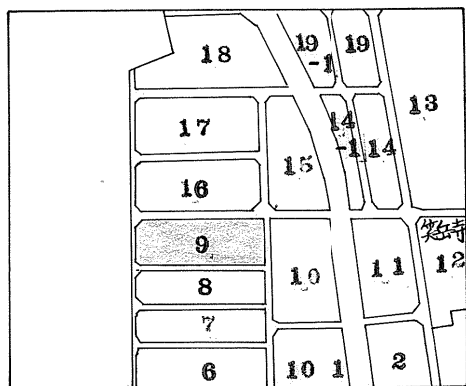

$A = 2.27 \text{ m}^2$




$A = 2.21 \text{ m}^2$

(11) 940




$A = 2.15 \text{ m}^2$

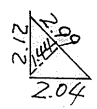

(18) 790

4 武 12/2-5


武 1161

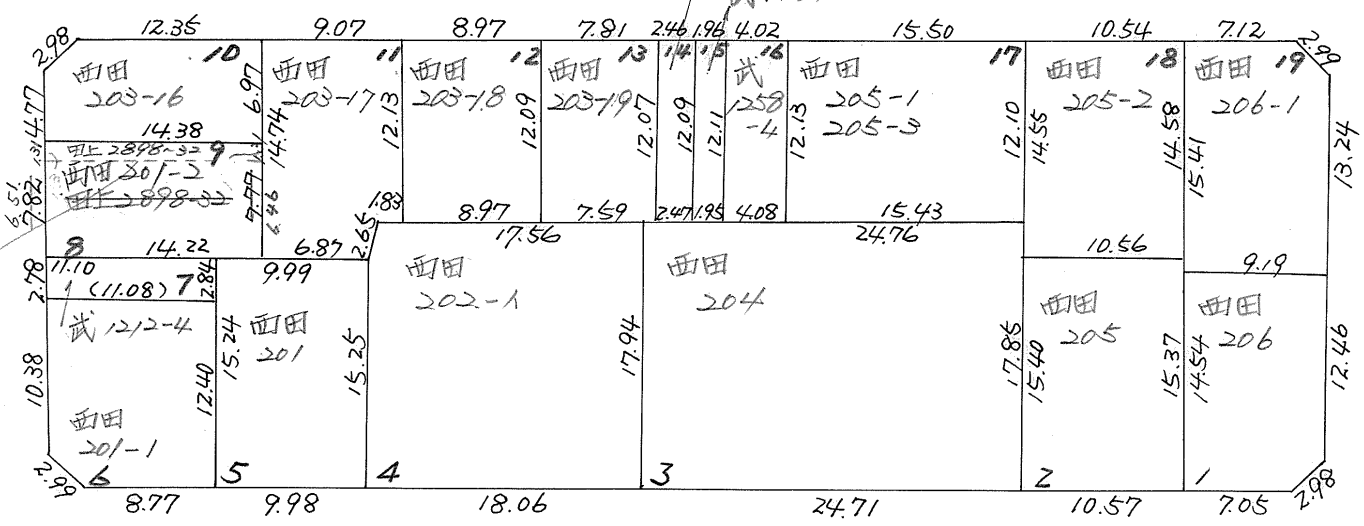

(19) 910

6

(20) 880

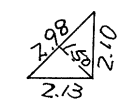

$A = 2.23 \text{ m}^2$

この図面等は、土地区画整理事業に関する参考資料として提供しています。  
 ○図面等は換地処分時のものであり、現在の状況とは異なる場合があります。  
 ○図面等によって、境界等が確定されるものではありません。