
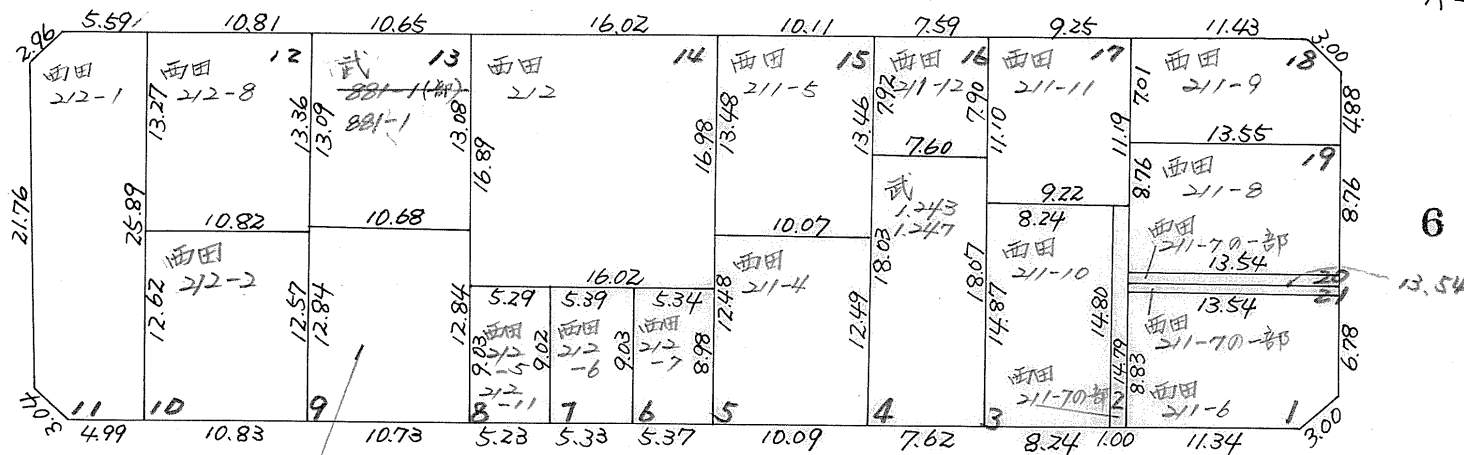
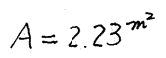
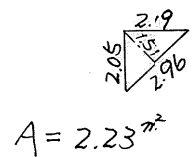


確定面積平面図 $S = \frac{1}{500}$

武・田上 地区 6 ブロック

新地名 町 丁目
 7/ 年 月 日

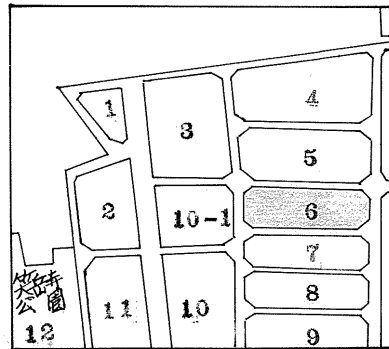

- 西田 212-9
- 西田 212-10
- 武 986
- 1206-1
- 1212-1
- 1220-1
- 1220-3
- 田上 114-3

この図面等は、土地区画整理事業に関する参考資料として提供しています。
 ○図面等は換地処分時のものであり、現在の状況とは異なる場合があります。
 ○図面等によって、境界等が確定されるものではありません。