



確定面積平面図 $S = \frac{1}{500}$

武・田上 地区 5 ブロック




新地名 町 丁目
 22
 年 月 日

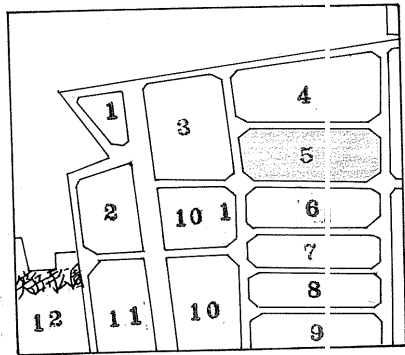

拡大図 $S = \frac{1}{100}$

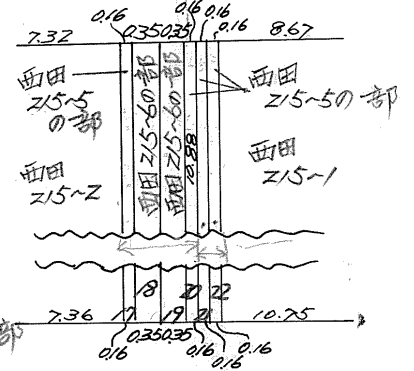


(13) 880

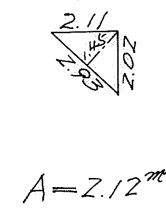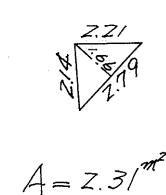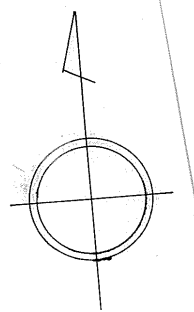


(10) 1000

6

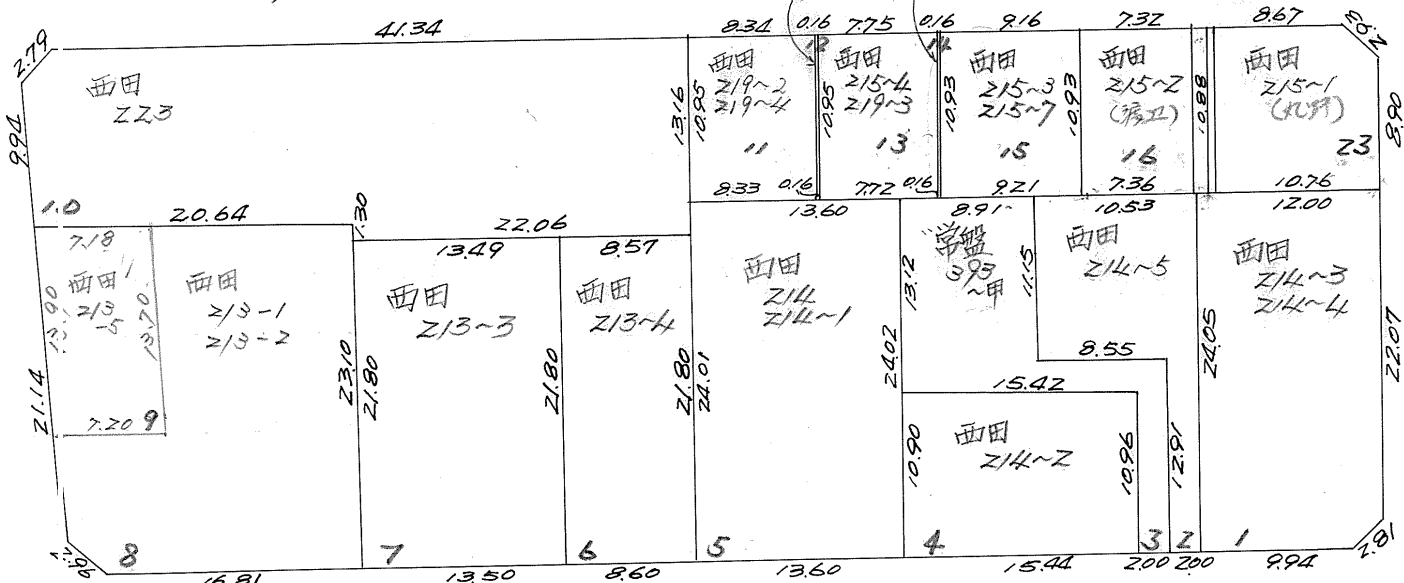

6

(14) 940

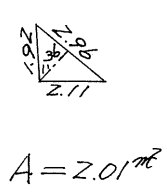

6

(15) 940



この図面等は、土地区画整理事業に関する参考資料として提供しています。
 ○図面等は換地処分時のものであり、現在の状況とは異なる場合があります。
 ○図面等によって、境界等が確定されるものではありません。