


確定面積平面図 $S = \frac{1}{500}$



武田上 地区 3 ブロック

新地 町 丁目
 名 24
 年 月 日

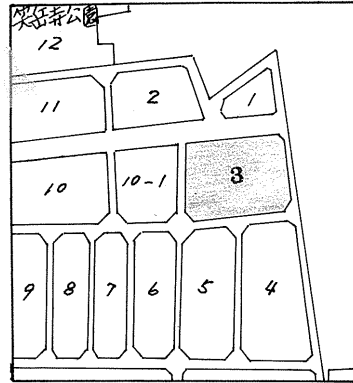

⑥ 1300

15

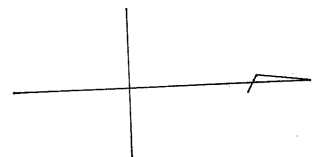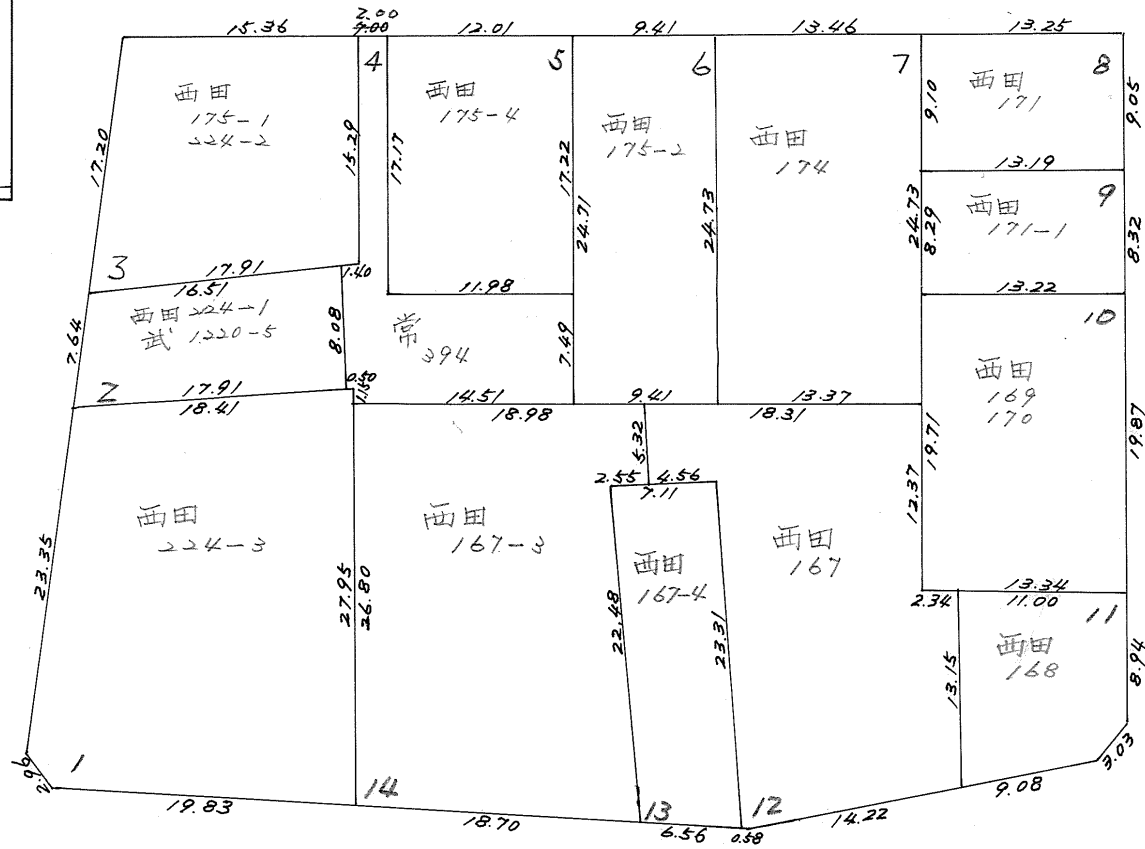


⑧ 970

6

⑦ 1000

6

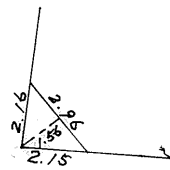


$A = 2.30 \text{ m}^2$

6

⑩

1000

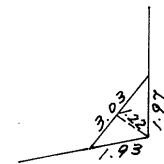

$A = 1.84 \text{ m}^2$

この図面等は、土地区画整理事業に関する参考資料として提供しています。
 ○図面等は換地処分時のものであり、現在の状況とは異なる場合があります。
 ○図面等によって、境界等が確定されるものではありません。