
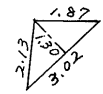


# 確定面積平面図 $S = \frac{1}{500}$


武・田上 地区 19 ブロック

新  
地  
名  
町  
丁目  
Z9  
年  
月  
日

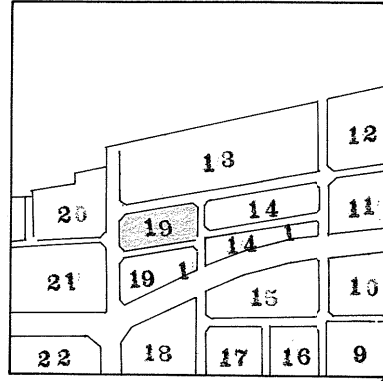


$A = 1.96 \text{ m}^2$

29 820

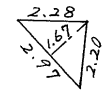


$A = 2.47 \text{ m}^2$

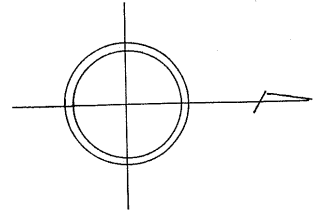

35 850

8 M

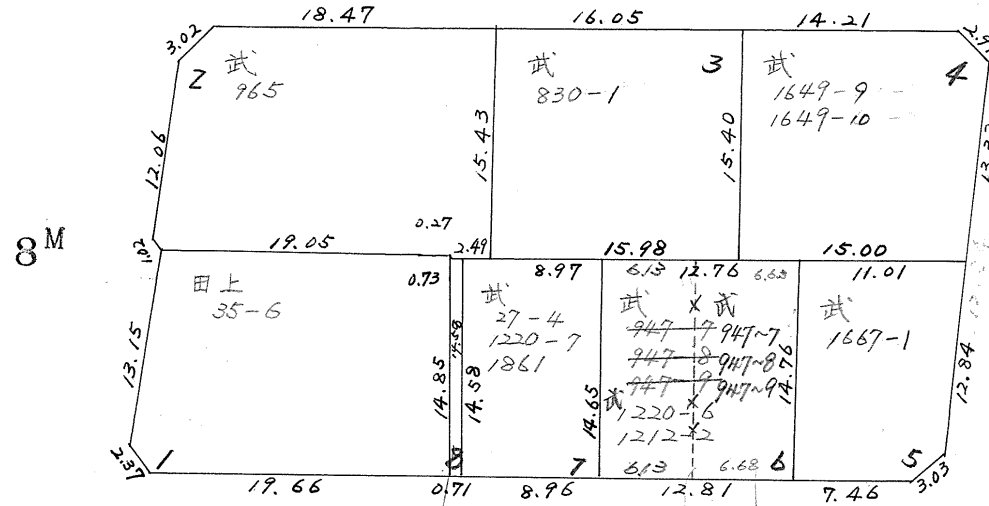

5 M

32 760


5 M

1154-50-部

33 760



$A = 1.63 \text{ m}^2$

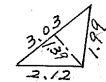

$A = 2.10 \text{ m}^2$

この図面等は、土地区画整理事業に関する参考資料として提供しています。  
 ○図面等は換地処分時のものであり、現在の状況とは異なる場合があります。  
 ○図面等によって、境界等が確定されるものではありません。