





# 確定面積平面図 S=1/500

武・田上 地区 14-1ブロック

新地町 丁目  
 名 目  
 年 月 日

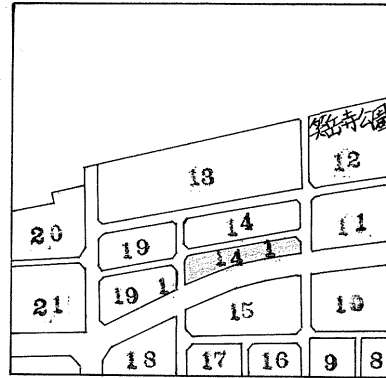


30 760

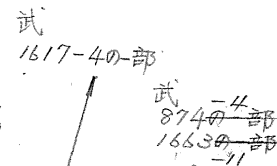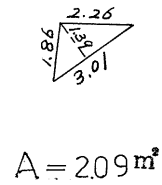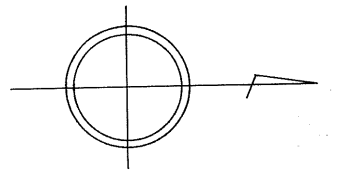

32 760

5

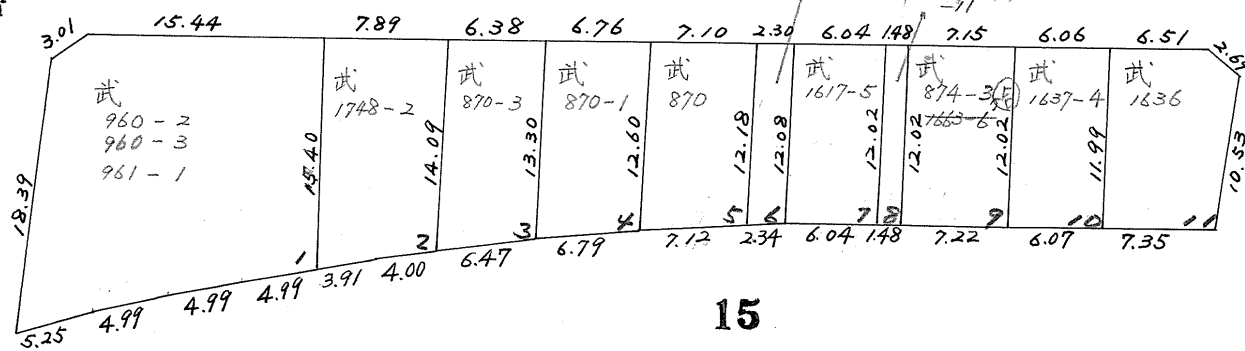

15

6

27 790

31 1210

この図面等は、土地区画整理事業に関する参考資料として提供しています。  
 ○図面等は換地処分時のものであり、現在の状況とは異なる場合があります。  
 ○図面等によって、境界等が確定されるものではありません。