


確定面積平面図 $S = \frac{1}{500}$



武・田上 地区

11ブロック


新地名 町 丁目
 33
 年 月 日

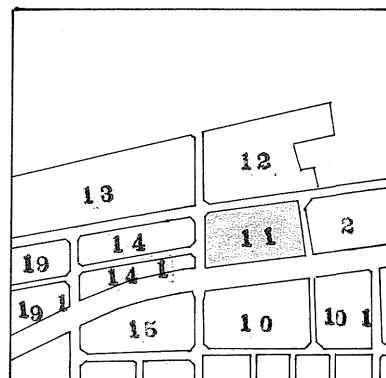

④ 850

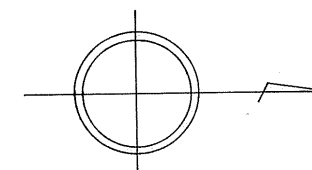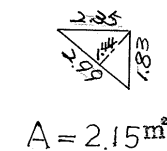

A = 1.98m²

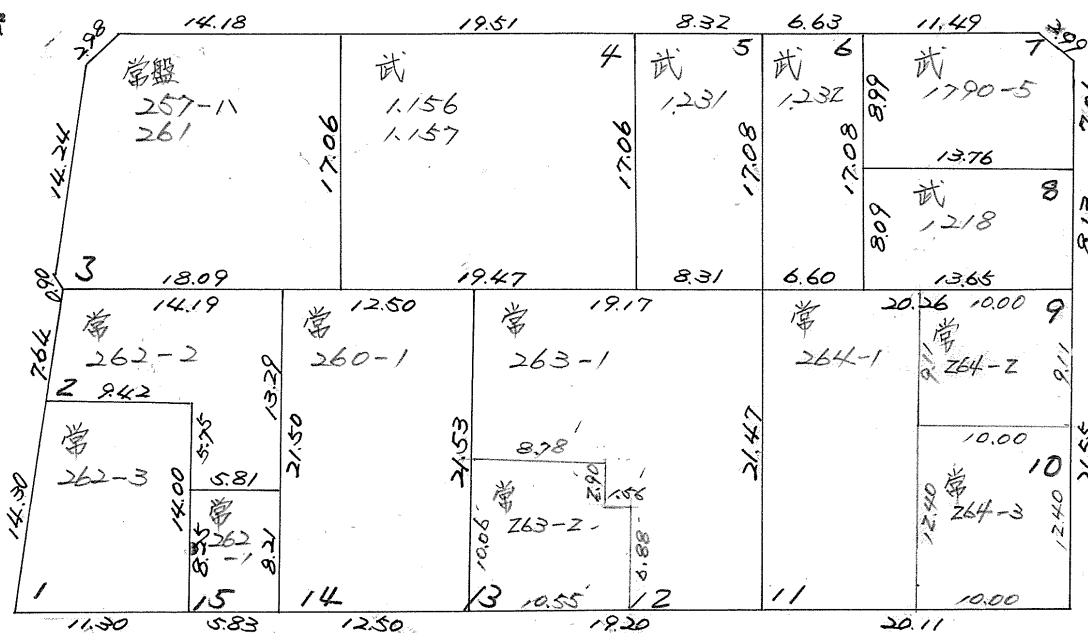

⑦ 790

5

⑤ 790

土地調査部

⑩ 10.11

15

⑥ 1240

この図面等は、土地区画整理事業に関する参考資料として提供しています。
 ○図面等は換地処分時のものであり、現在の状況とは異なる場合があります。
 ○図面等によって、境界等が確定されるものではありません。