


確定面積平面図 $S = \frac{1}{500}$

武・田上 地区

2. ブロック

新地町丁目
名35
年 月 日

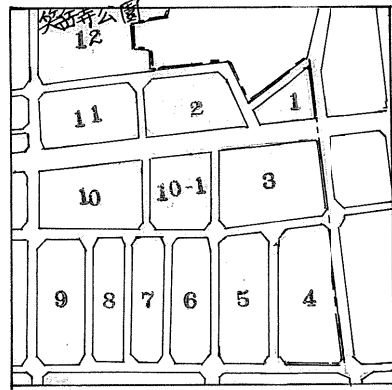


$A = 2.39m^2$

⑤ 790

5

④ 850

6

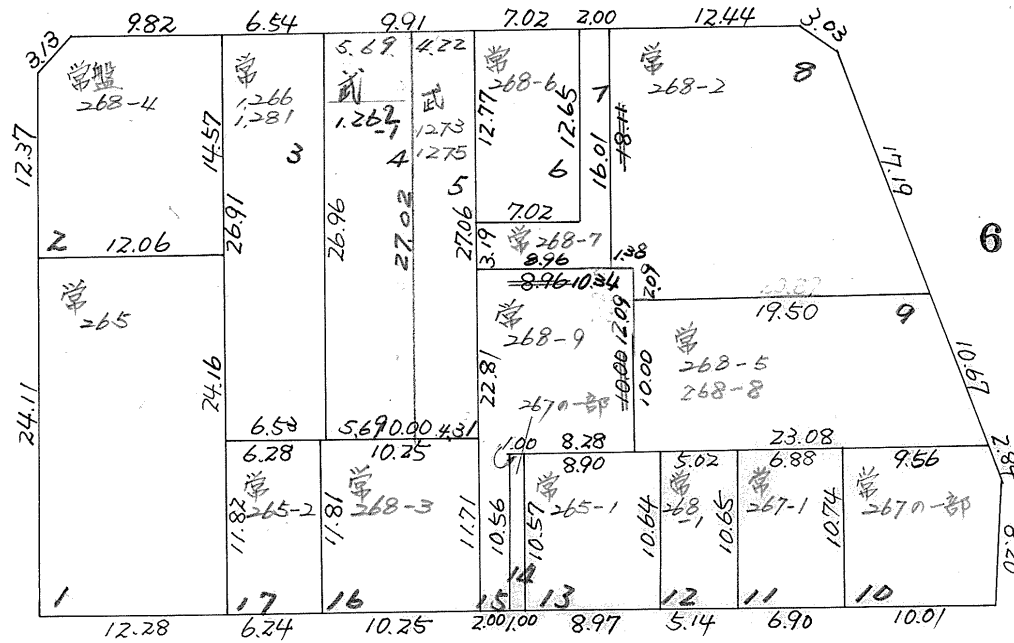


$A = 1.57m^2$

③ 820

6

15

⑥ 1300

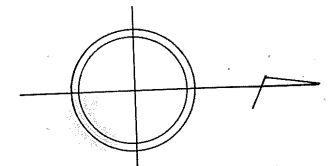

この図面等は、土地区画整理事業に関する参考資料として提供しています。
 ○図面等は換地処分時のものであり、現在の状況とは異なる場合があります。
 ○図面等によって、境界等が確定されるものではありません。