
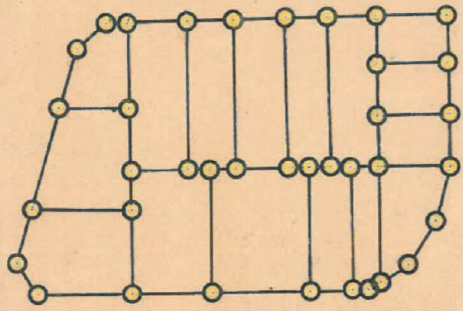
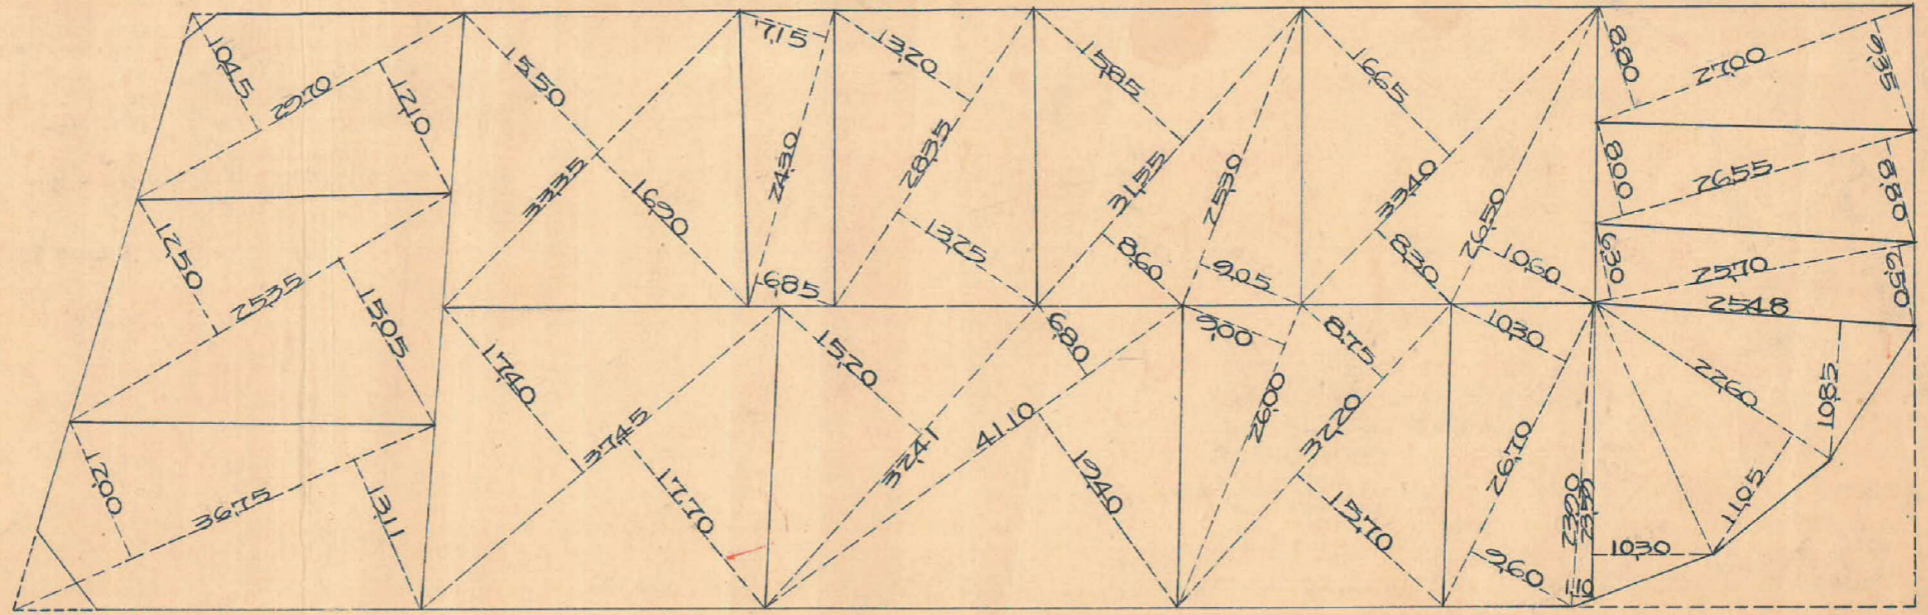


課長	係長	測量士	係

(分筆前)
 確定面積平面圖 $S = \frac{1}{600}$


ブロック番号 中央 3号

新地名 町 丁目
 年 月 日

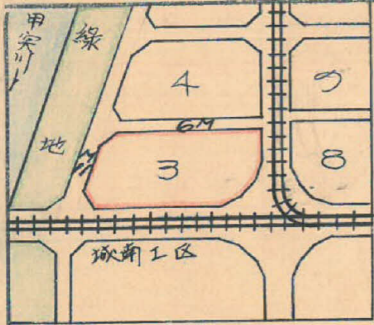


ロット=16
 杭=37

2167^{m²}
 655坪

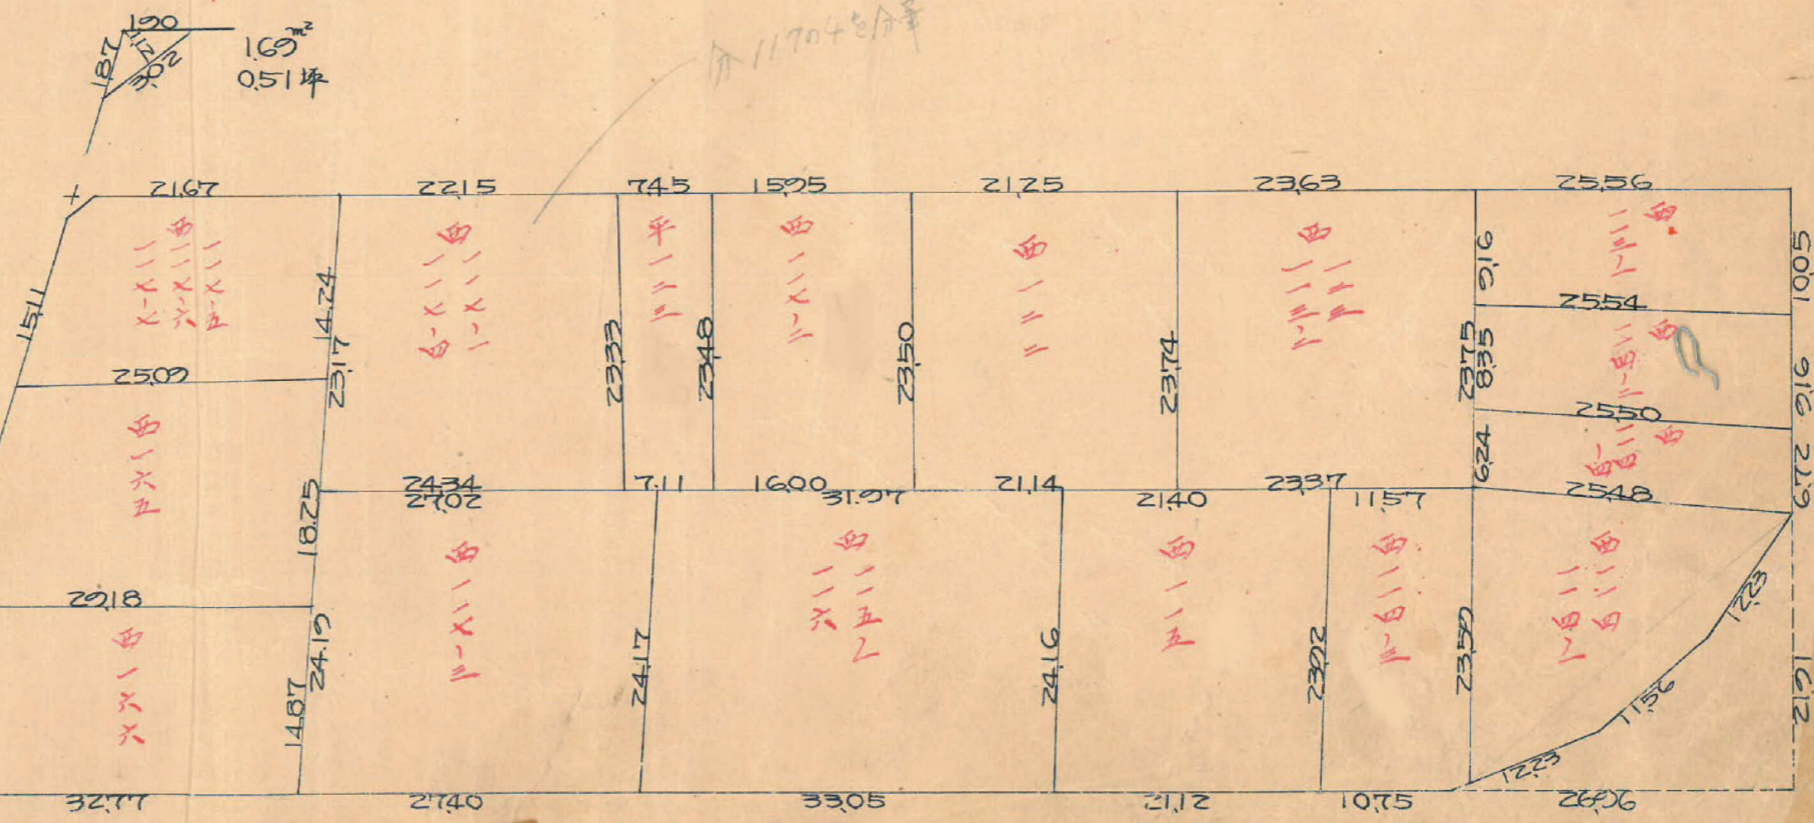

この図面等は、土地区画整理事業に関する参考資料として提供しています。
 ○図面等は換地処分時のものであり、現在の状況とは異なる場合があります。
 ○図面等によって、境界等が確定されるものではありません。

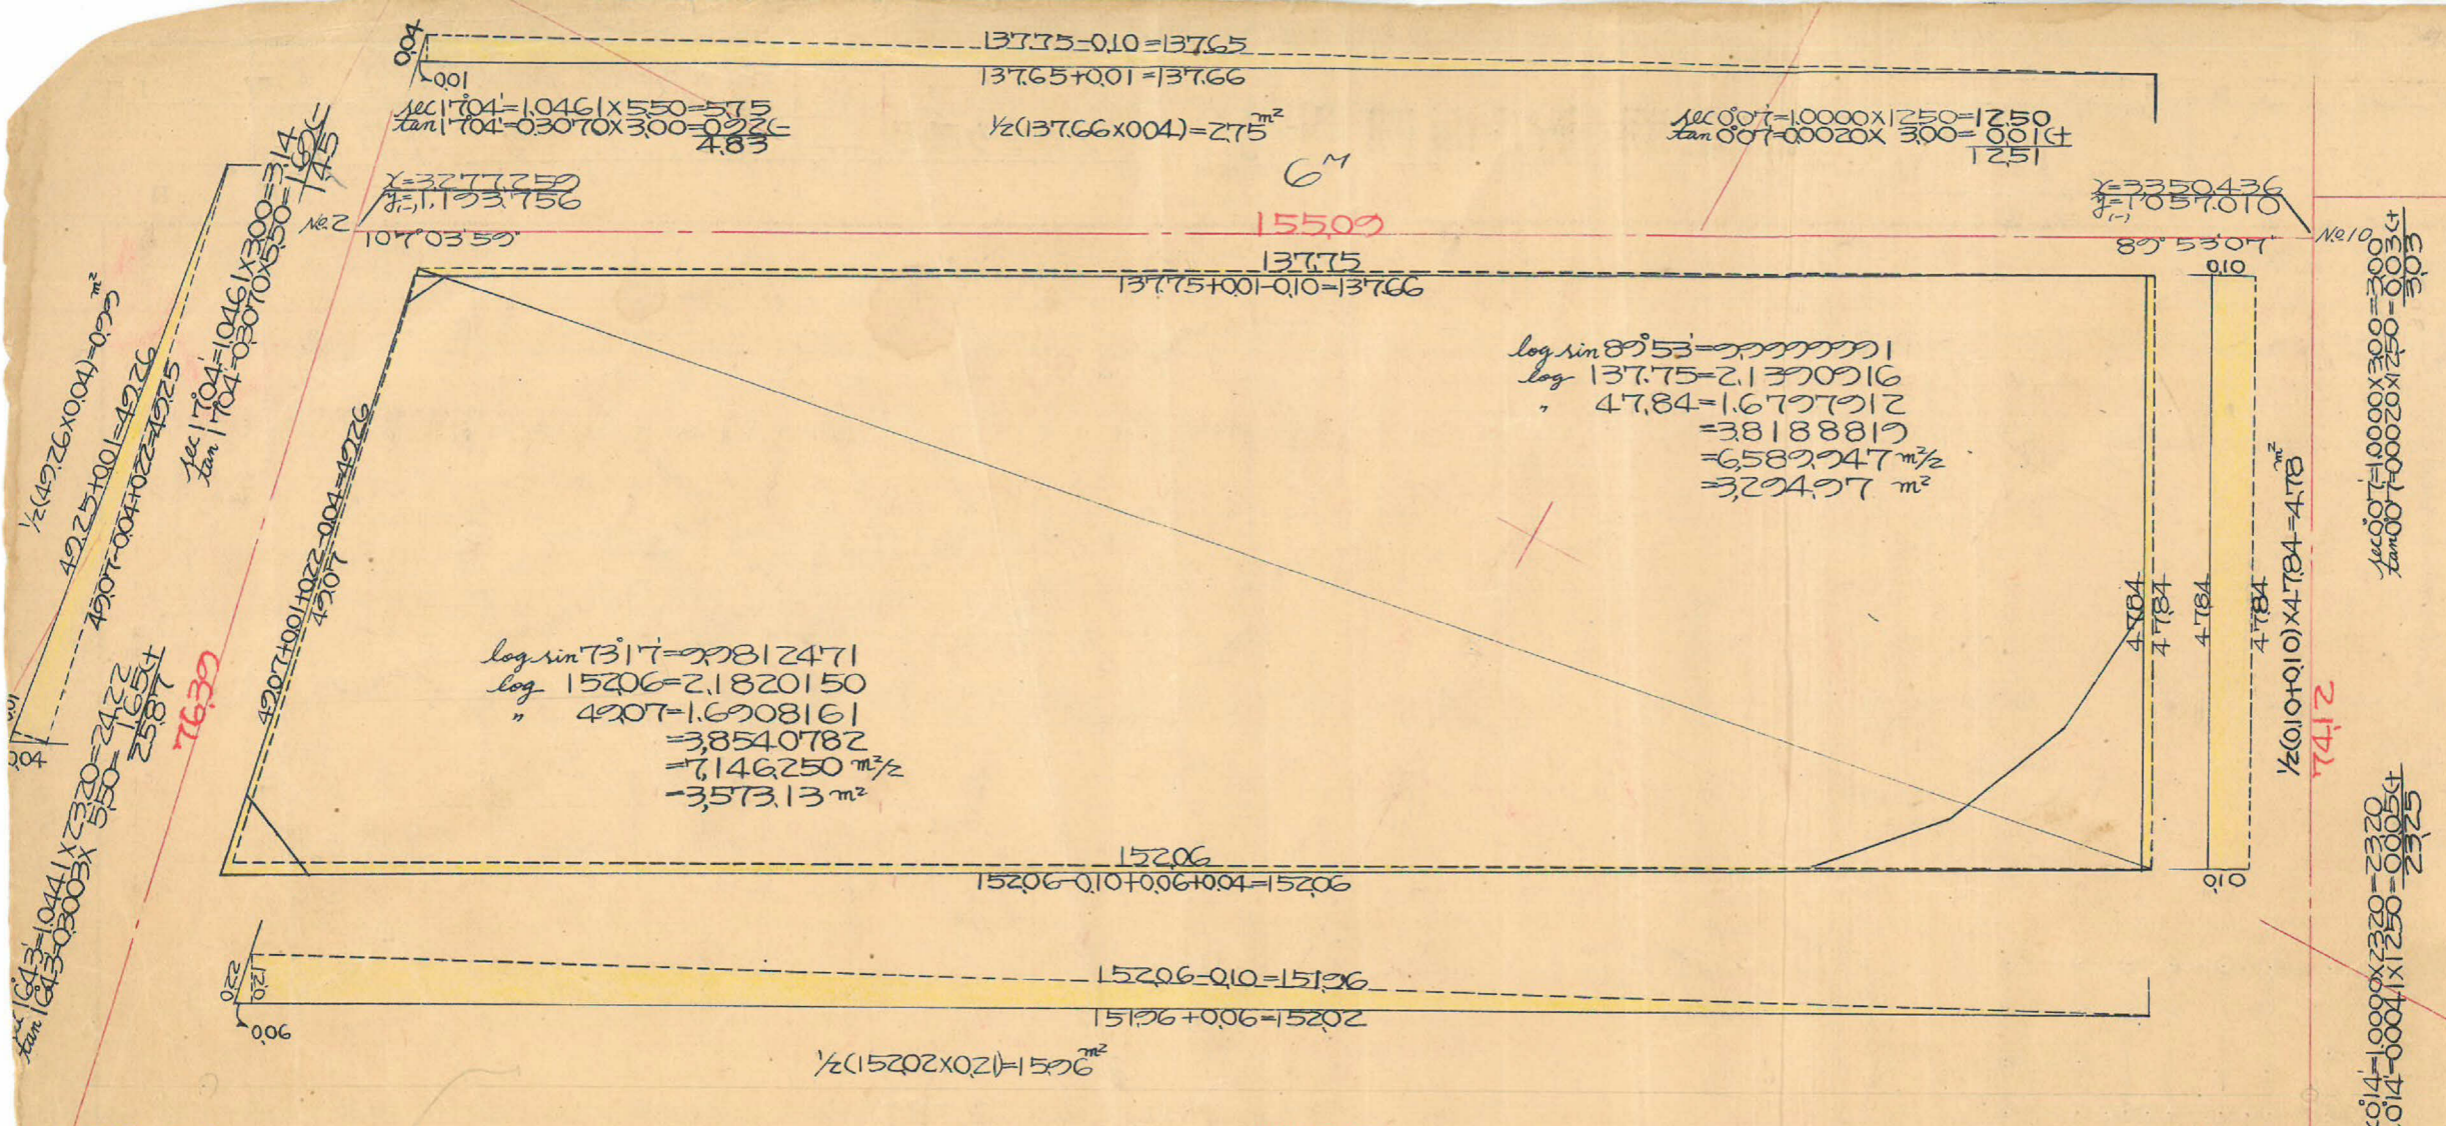


$$\log \sin 73.17 = 9.9812471$$

$$\log 15206 = 2.1820150$$

$$\log 4207 = 1.6208161$$

$$= 3.8540782$$

$$= 7.146250 \text{ m}^2$$

$$= 3.573.13 \text{ m}^2$$

$$\log \sin 89.53 = 9.9999999$$

$$\log 137.75 = 2.1370916$$

$$47.84 = 1.6777912$$

$$= 3.8188819$$

$$= 6.582947 \text{ m}^2$$

$$= 3.294.97 \text{ m}^2$$


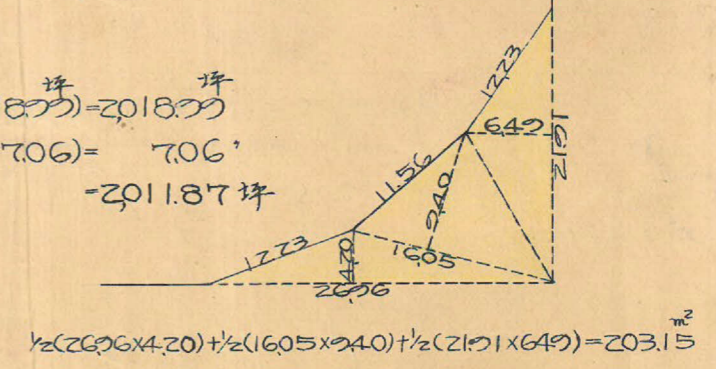

この図面等は、土地区画整理事業に関する参考資料として提供しています。
 ○図面等は換地処分時のものであり、現在の状況とは異なる場合があります。
 ○図面等によって、境界等が確定されるものではありません。

