


課長	係長	測 量 士	係

(分 筆 前)
 確定面積平面圖 $S = \frac{1}{600}$





ブロック番号 中 央 5 号


新地名 町 丁目

29 年 7 月 3 日

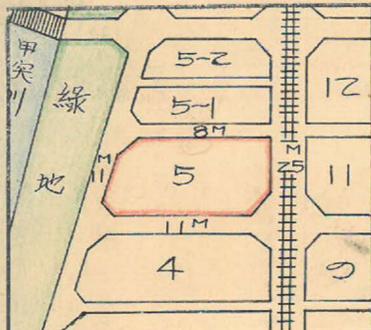

この図面等は、土地区画整理事業に関する参考資料として提供しています。
 ○図面等は換地処分時のものであり、現在の状況とは異なる場合があります。
 ○図面等によって、境界等が確定されるものではありません。

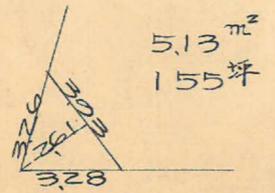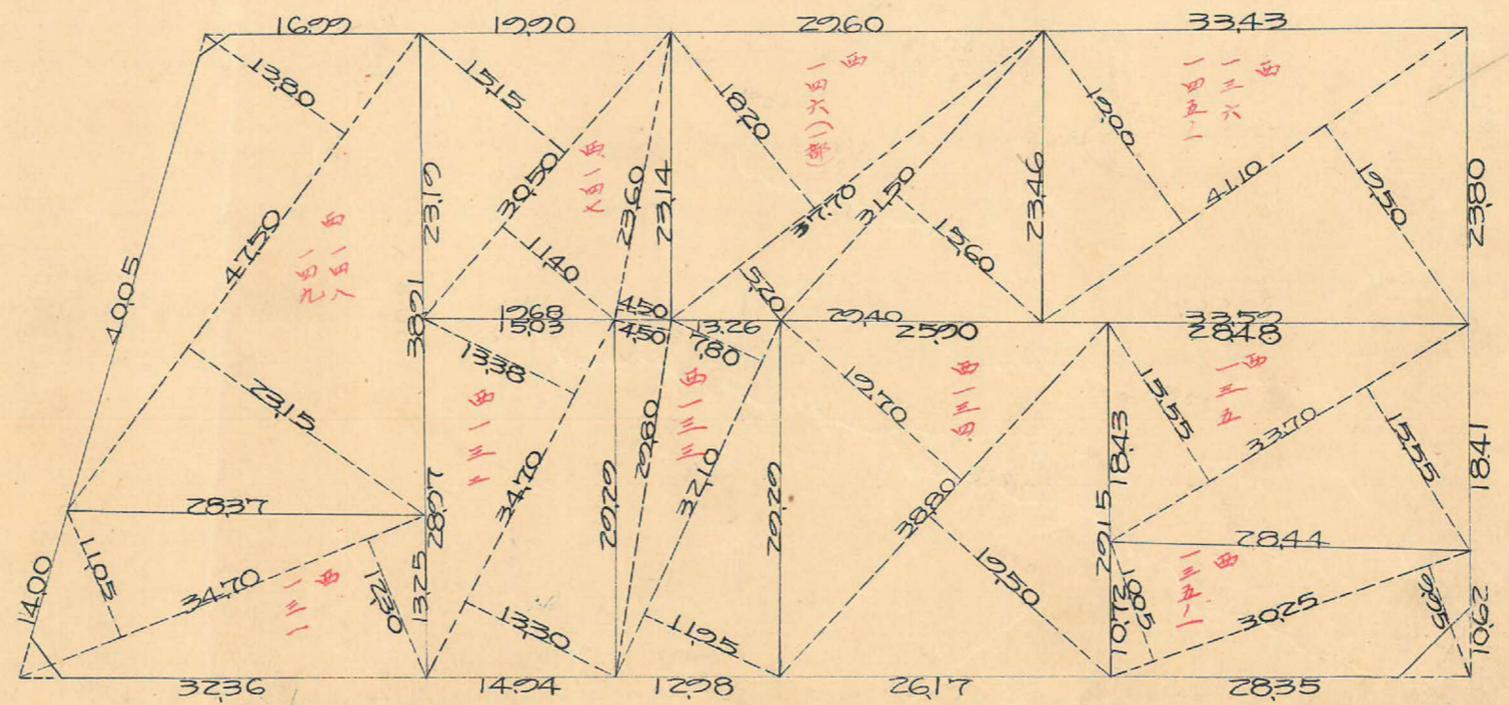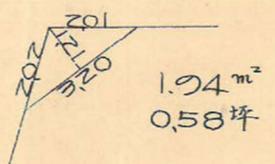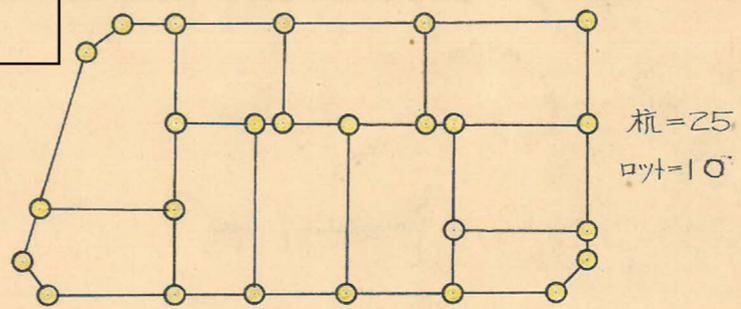

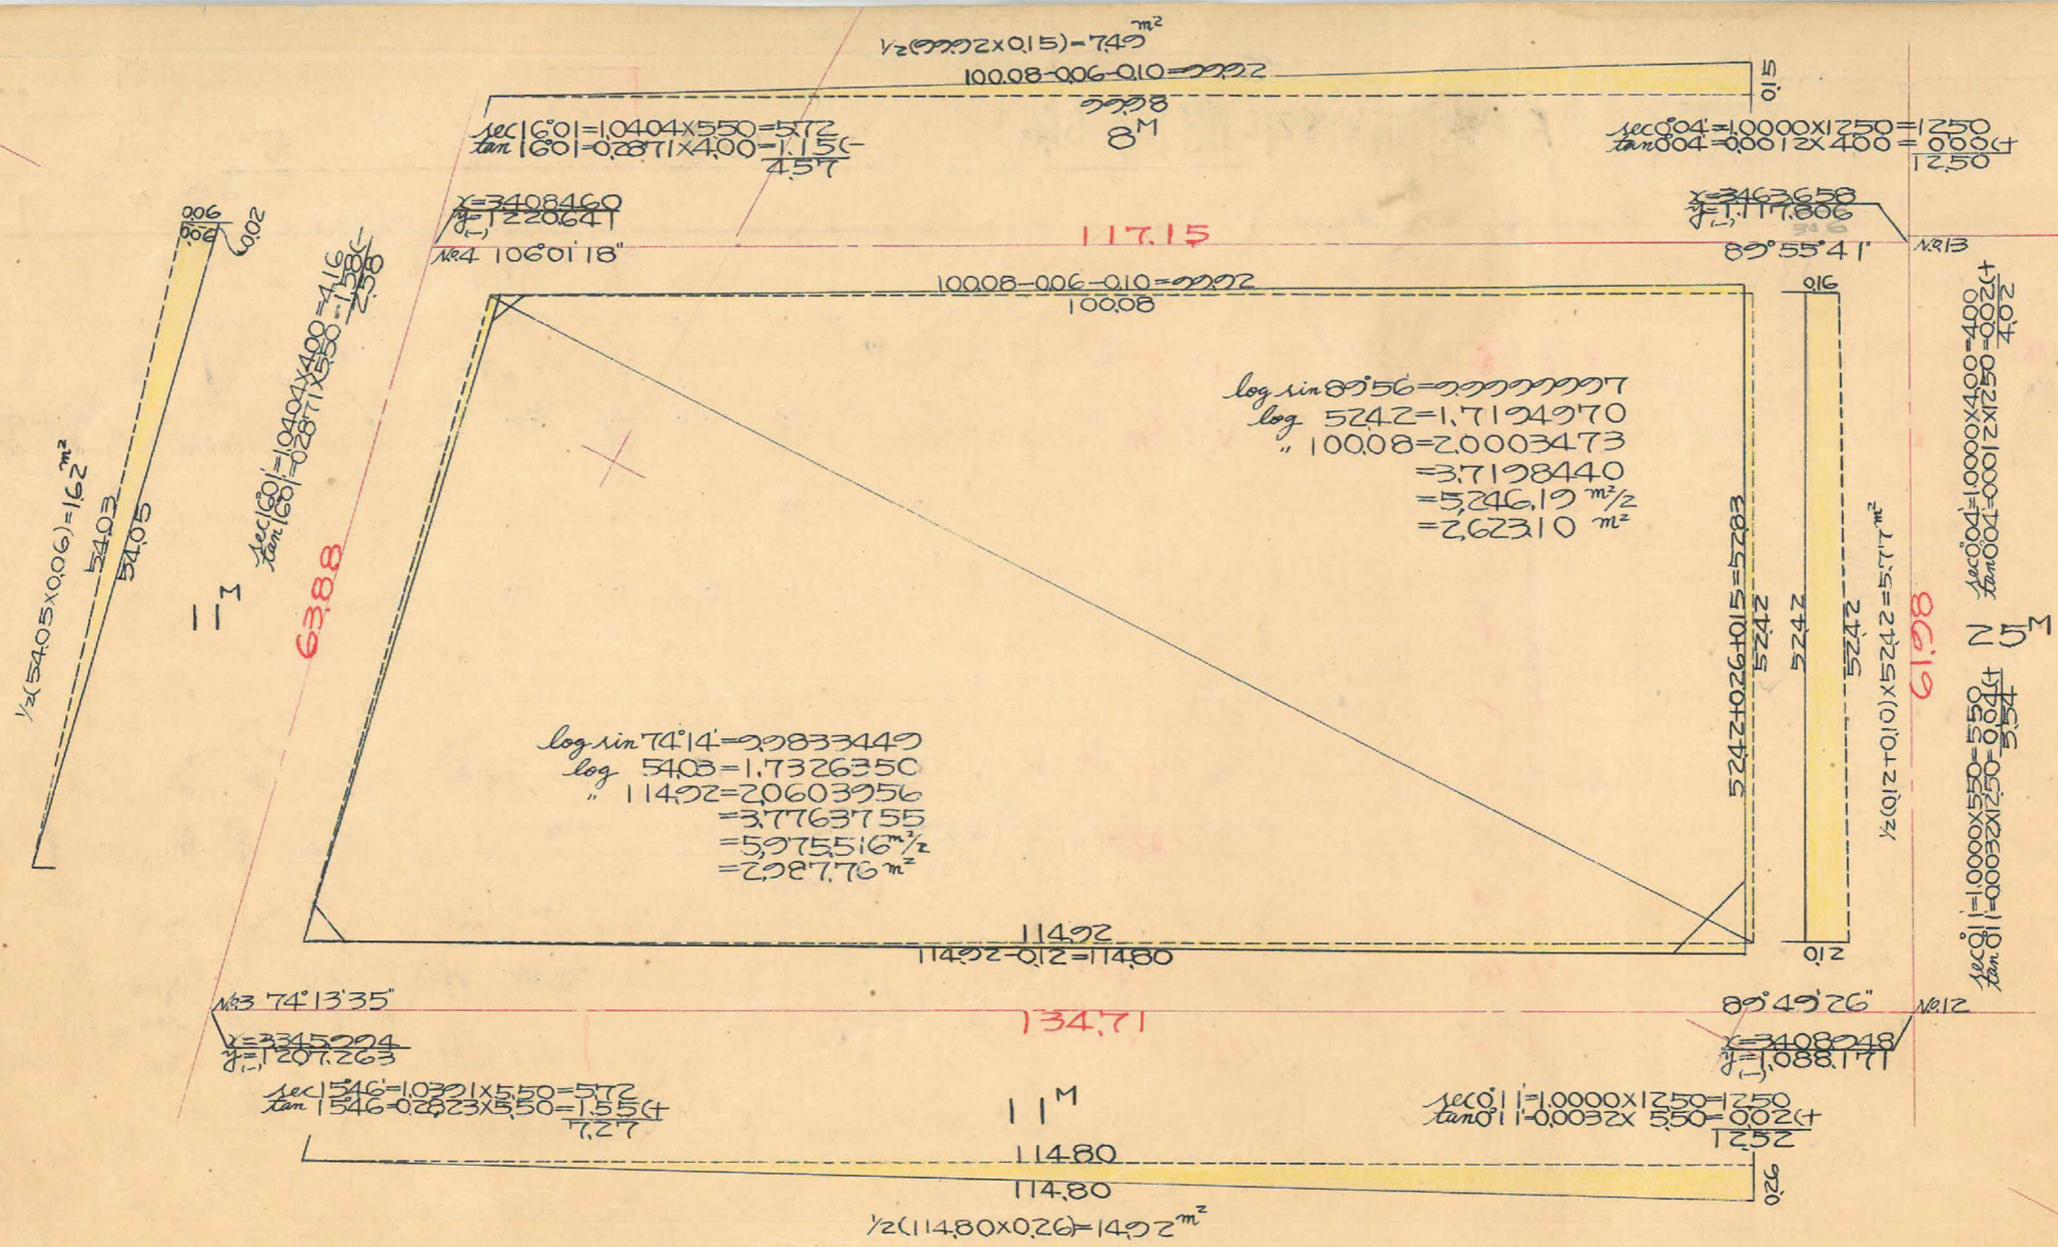

$$\begin{aligned} \log \sin 74^\circ 14' &= 9.9833449 \\ \log 54.03 &= 1.7326350 \\ \log 114.92 &= 2.0603956 \\ &= 3.7763755 \\ &= 5.975516 \frac{m^2}{2} \\ &= 2.987.76 m^2 \end{aligned}$$

$$\begin{aligned} \log \sin 85^\circ 56' &= 9.9999997 \\ \log 524.2 &= 1.7194970 \\ \log 100.08 &= 2.0003473 \\ &= 3.7198440 \\ &= 5.246.19 \frac{m^2}{2} \\ &= 2.623.10 m^2 \end{aligned}$$

合計面積 $2623.10 + 2987.76 + 1492 + 749 - 1.62 - 5.77 = 5625.88 = (0.3025 = 1.701.82) = 1,701.80$ 坪
 前除面積 $1.94 + 5.13 + 16.54 = 23.61 = (0.3025 = 7.14) = 7.13$ 坪
 新設面積 $5.602.29 = 1.694.67$ 坪

この図面等は、土地区画整理事業に関する参考資料として提供しています。
 ○図面等は換地処分時のものであり、現在の状況とは異なる場合があります。
 ○図面等によって、境界等が確定されるものではありません。