
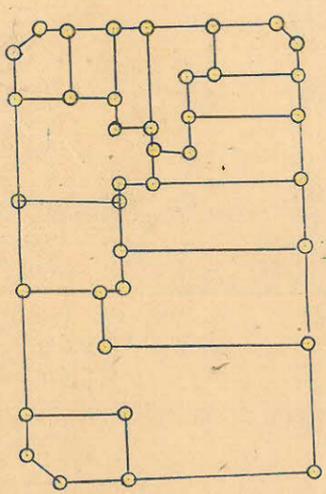


課長	係長	測量士	係

(分筆前)
確定面積平面圖 $S = \frac{1}{600}$


ブロック番号 甲 9号
新地名 町 丁目

昭和27年2月27日

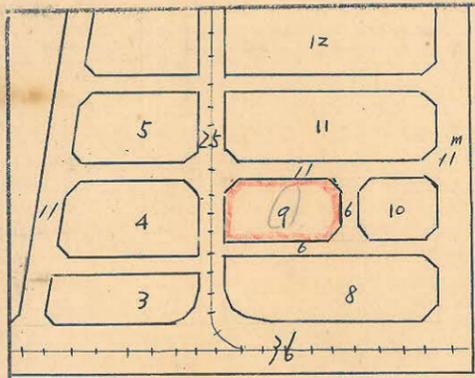

ドット 13
杭 38

トパー	市簿計	杭埋設	測巨
測量士	測量士	測量士	測量士

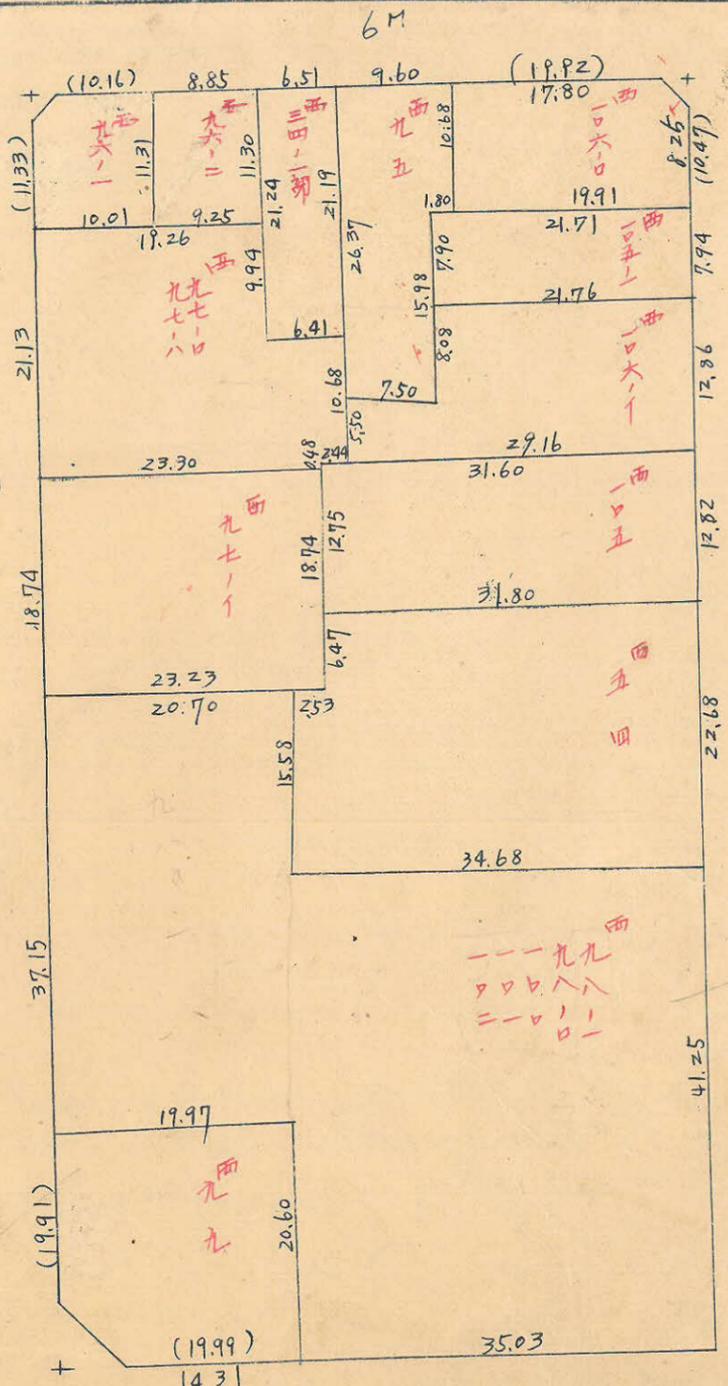

25M

$2.20 \times 2.20 = 4.84$


$2.25^2 = 5.0625$

6M

15.58


5.58

$15.95^2 = 254.4025$

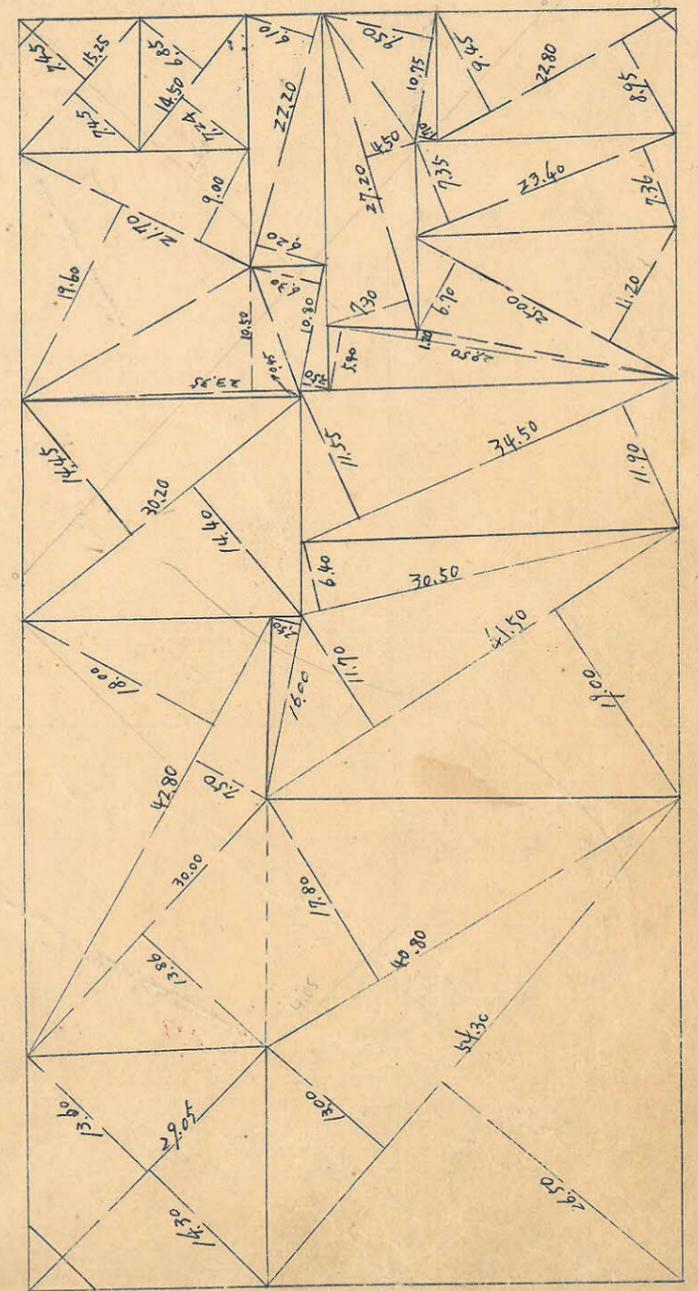

この図面等は、土地区画整理事業に関する参考資料として提供しています。
 ○図面等は換地処分時のものであり、現在の状況とは異なる場合があります。
 ○図面等によって、境界等が確定されるものではありません。

トラバ-精度 1/14500

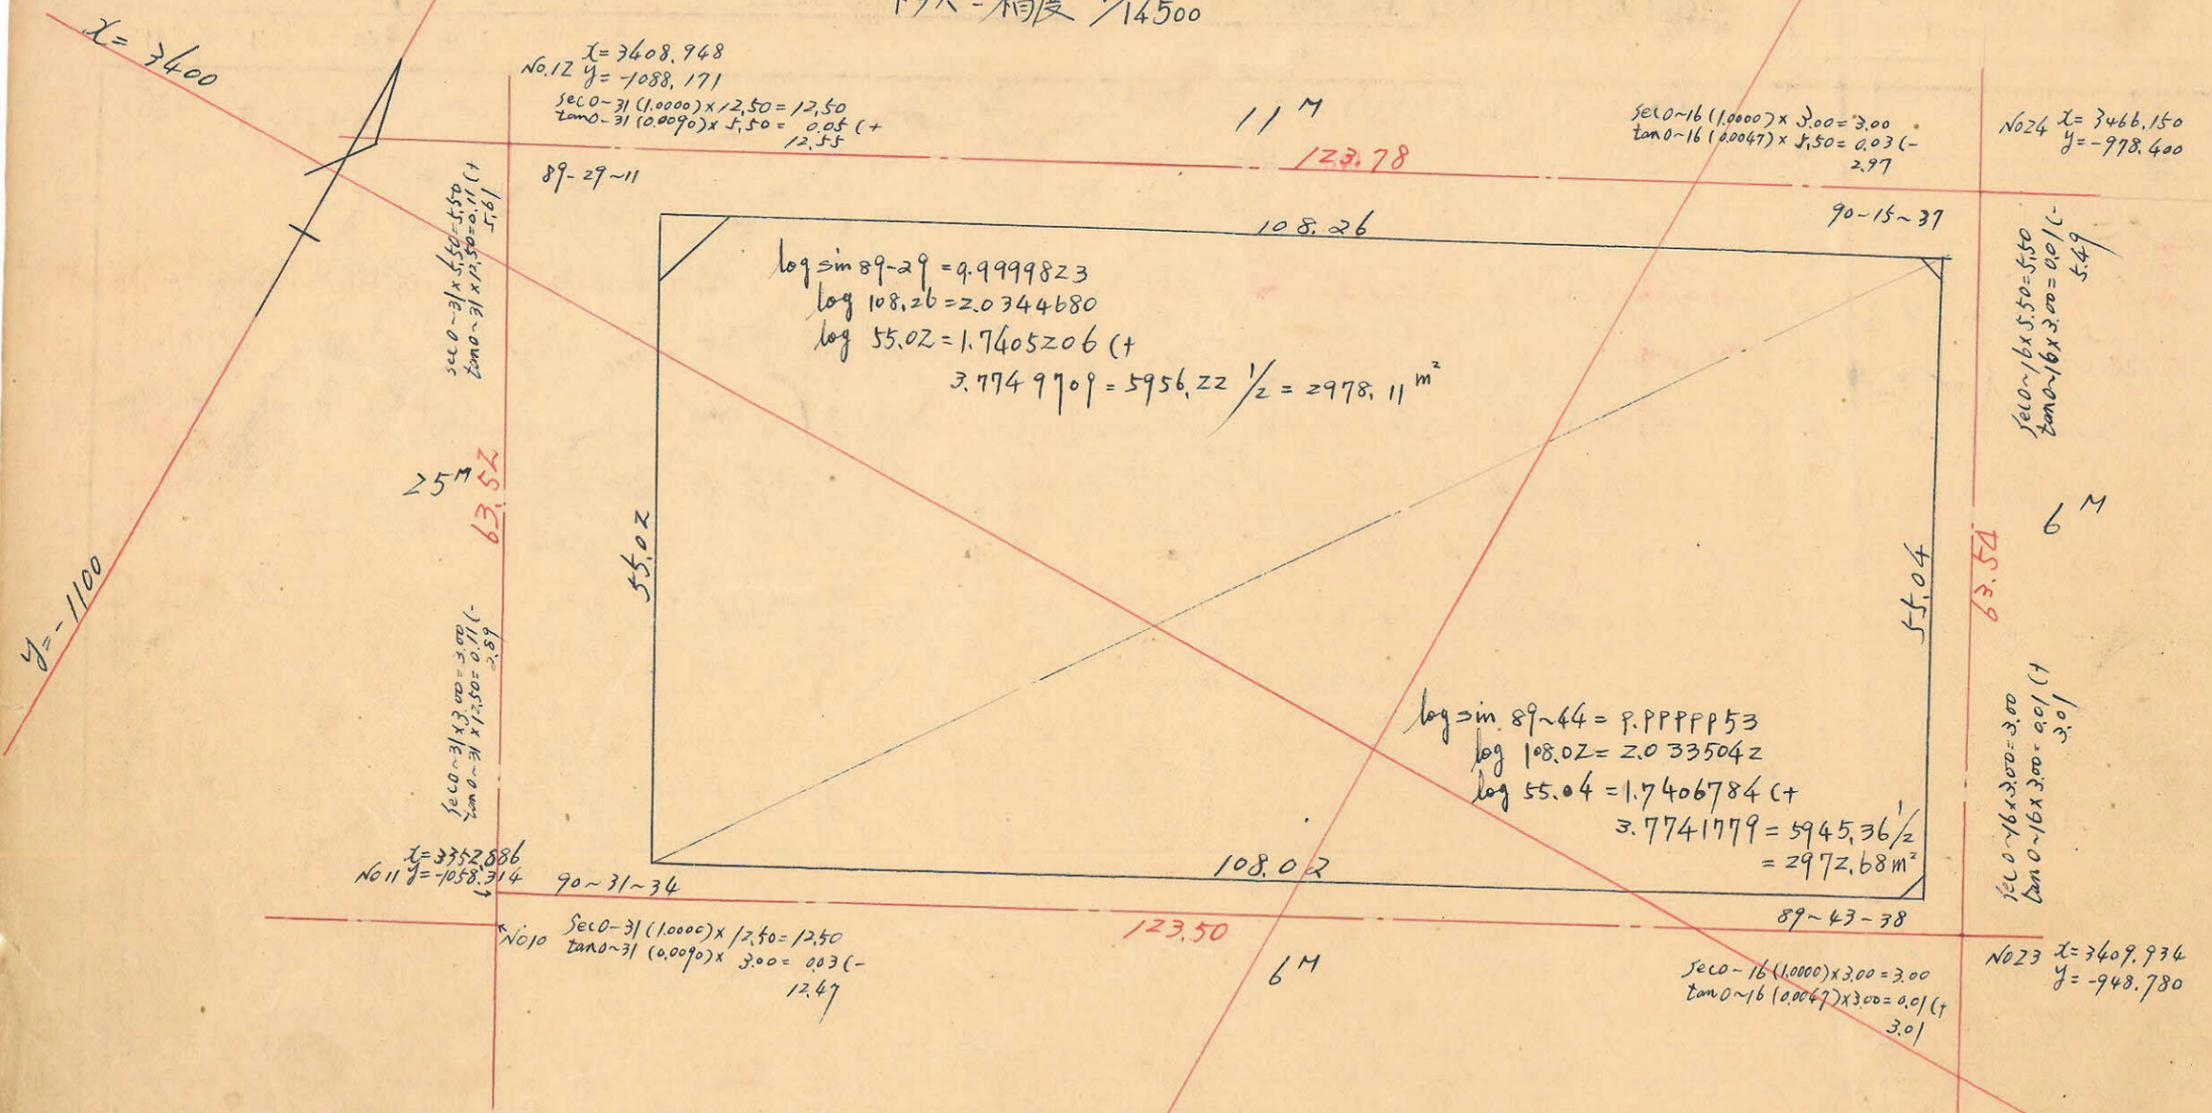

合計面積 $2978.11 + 2972.68 = 5950.79 \text{ m}^2$
 剪除 $16.40 + 2.25 + 2.25 = 20.90 \text{ m}^2$
 ブック 5929.89 m^2
 割込 $1800.11 \text{ t}^2 = 1800.06 \text{ t}^2$
 6.32 t^2
 1793.74 t^2

この図面等は、土地区画整理事業に関する参考資料として提供しています。
 ○図面等は換地処分時のものであり、現在の状況とは異なる場合があります。
 ○図面等によって、境界等が確定されるものではありません。