


課長	係長	測量士	係


(分筆前)  
 確定面積平面図 S =  $\frac{1}{1,200}$

ブロック番号 **東** 91 号

新地名 町 丁目  
 年 月 日

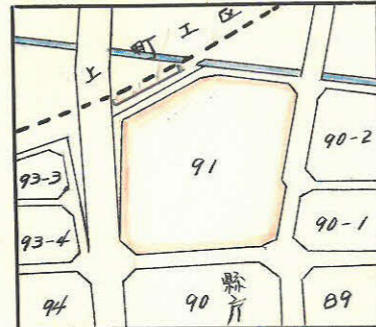

この図面等は、土地区画整理事業に関する参考資料として提供しています。  
 ○図面等は換地処分時のものであり、現在の状況とは異なる場合があります。  
 ○図面等によって、境界等が確定されるものではありません。

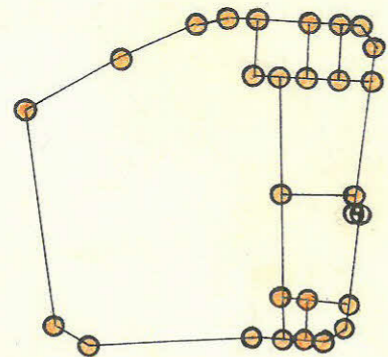

杭 = 30  
 口外 = 9

