


課長	係長	測量士	係




(分筆前)  
 確定面積平面圖  $S = \frac{1}{600}$

ブロック番号 **中** 141-1 号


新地名 町 丁目  
 年 月 日

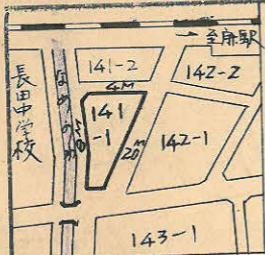

この図面等は、土地区画整理事業に関する参考資料として提供しています。  
 ○図面等は換地処分時のものであり、現在の状況とは異なる場合があります。  
 ○図面等によって、境界等が確定されるものではありません。

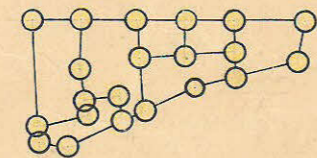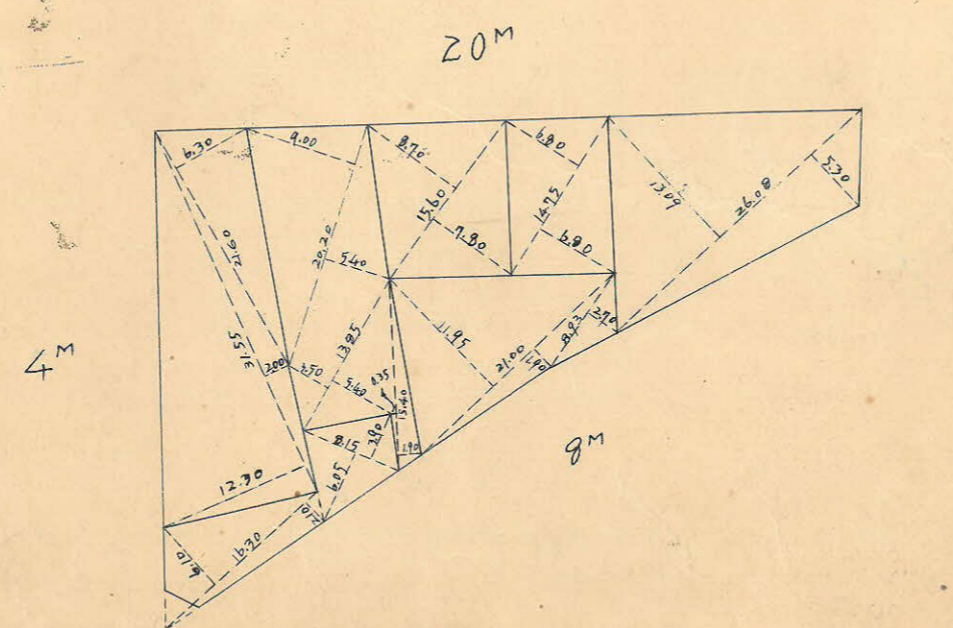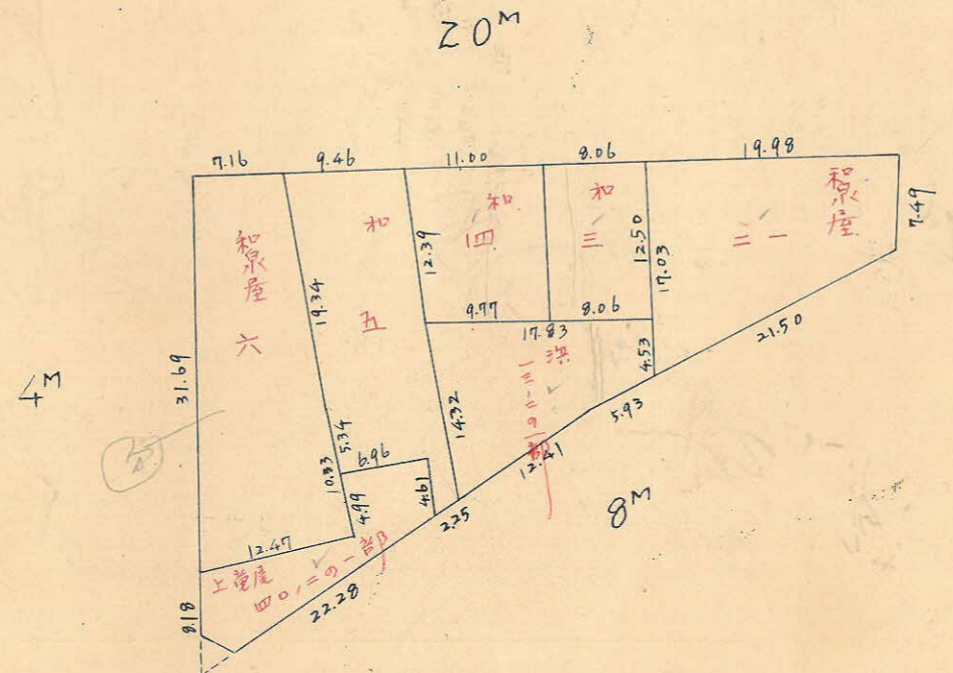

口ト7. 梳 21.

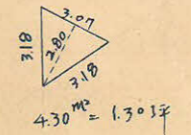

141-1 フロ.7 精度 1/5500

20M

No25  $x=4773.204$   
 $y=221.358$

No27  $x=4705.755$   
 $y=219.492$

No28  $x=4699.163$   
 $y=208.755$

No22  $x=4697.993$   
 $y=206.849$

No23  $x=4739.429$   
 $y=189.974$

No24  $x=4775.245$   
 $y=166.244$

測点	1	2	3	4	5	6	3×4	1×6
	x	4x		y	4y			
x	4773.008			172.262				
7	4771.497	- 1.511	- 57.138	212.107	+ 39.845	+ 30.023	- 12.119.370	+ 181.426.670
y	4715.870	- 55.627	- 55.013	210.285	- 1.922	- 9.286	- 11.568.409	- 47.791.569
2	4716.484	+ 2.614	+ 25.569	202.821	- 7.664	- 18.851	+ 5.185.930	- 88.910.440
4	4741.439	+ 24.955	+ 56.524	191.434	- 11.387	- 30.559	+ 10.820.615	- 144.893.634
5	4773.008	+ 31.569	+ 30.058	172.262	- 19.172	+ 20.673	+ 5.177.851	+ 98.672.394
		(- 1.511)			(+ 39.845)			
Σ			0			0	- 2.503.383. m <sup>2</sup>	+ 2.503.381. m <sup>2</sup>

$\frac{1}{2} = 1.251.69 \text{ m}^2$

合計面積 1.251.69 m<sup>2</sup> (×0.3025 = 378.61坪) = 378.61坪  
 削除面積 4.30 m<sup>2</sup> = 1.30坪  
 割込面積 1.247.39 m<sup>2</sup> = 377.31坪

この図面等は、土地区画整理事業に関する参考資料として提供しています。  
 ○図面等は換地処分時のものであり、現在の状況とは異なる場合があります。  
 ○図面等によって、境界等が確定されるものではありません。

x=4800

x=4700