
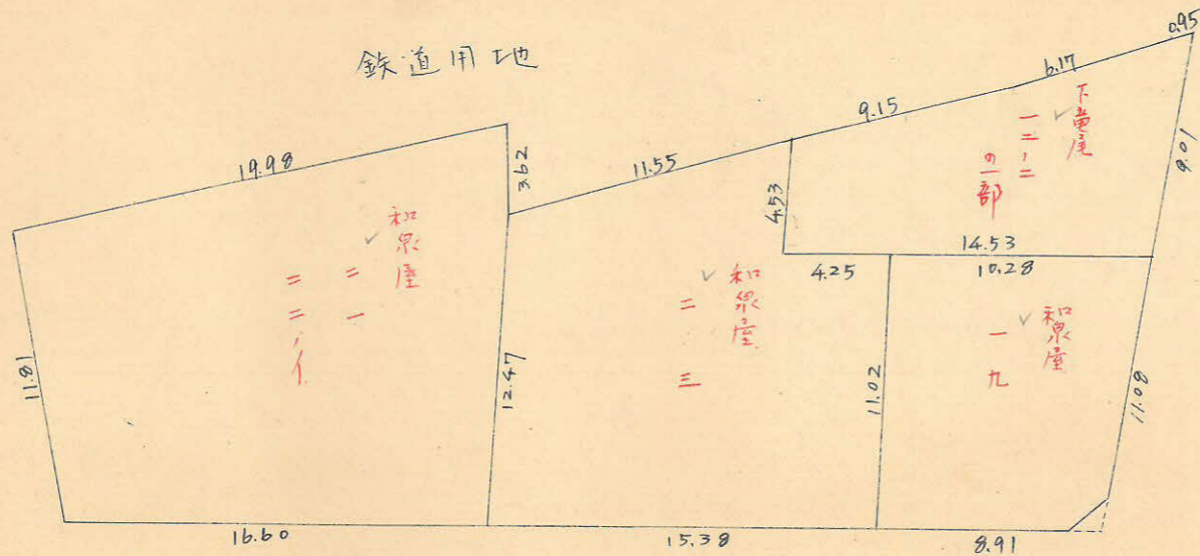


課長	係長	測量士	係

(分筆前)
確定面積平面圖 $S = \frac{1}{300}$


ブロック番号 中 142-2 号

新地名 町 丁目
年 月 日

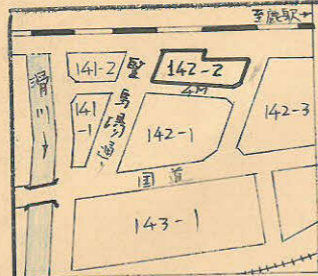


4M


この図面等は、土地区画整理事業に関する参考資料として提供しています。
 ○図面等は換地処分時のものであり、現在の状況とは異なる場合があります。
 ○図面等によって、境界等が確定されるものではありません。

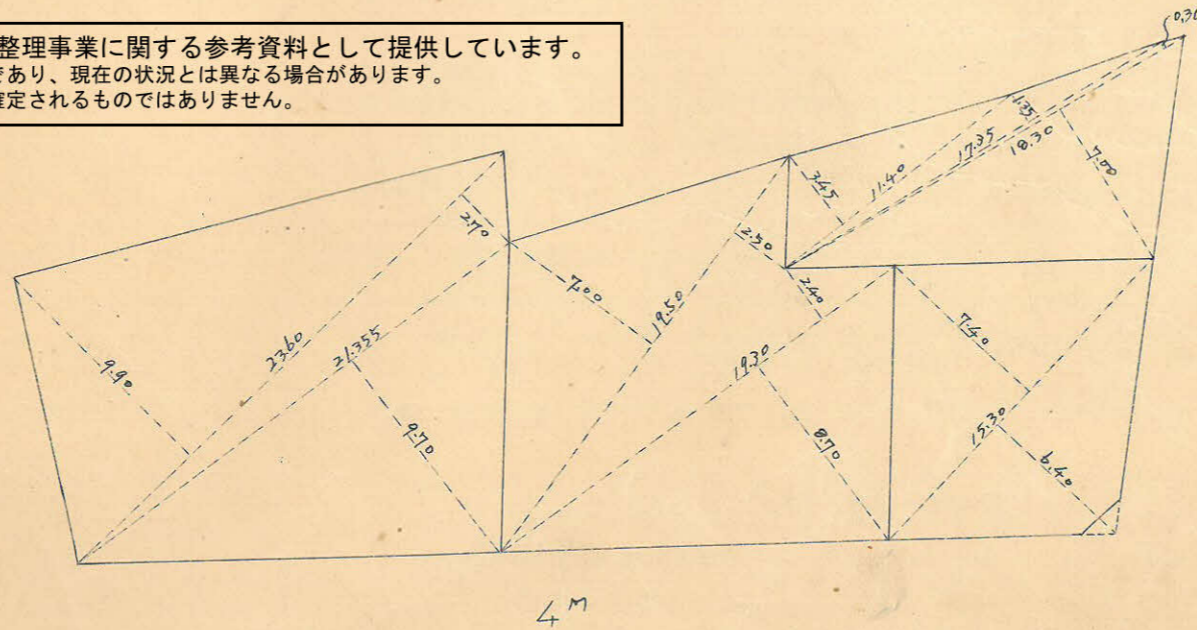

4M

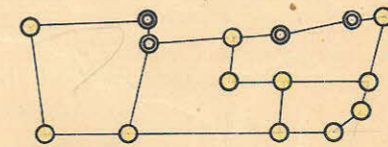


ロット4 杭 11
◎ 鉄道境界杭 4

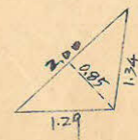

142-2

縮尺 1/300 精度 1/5,500

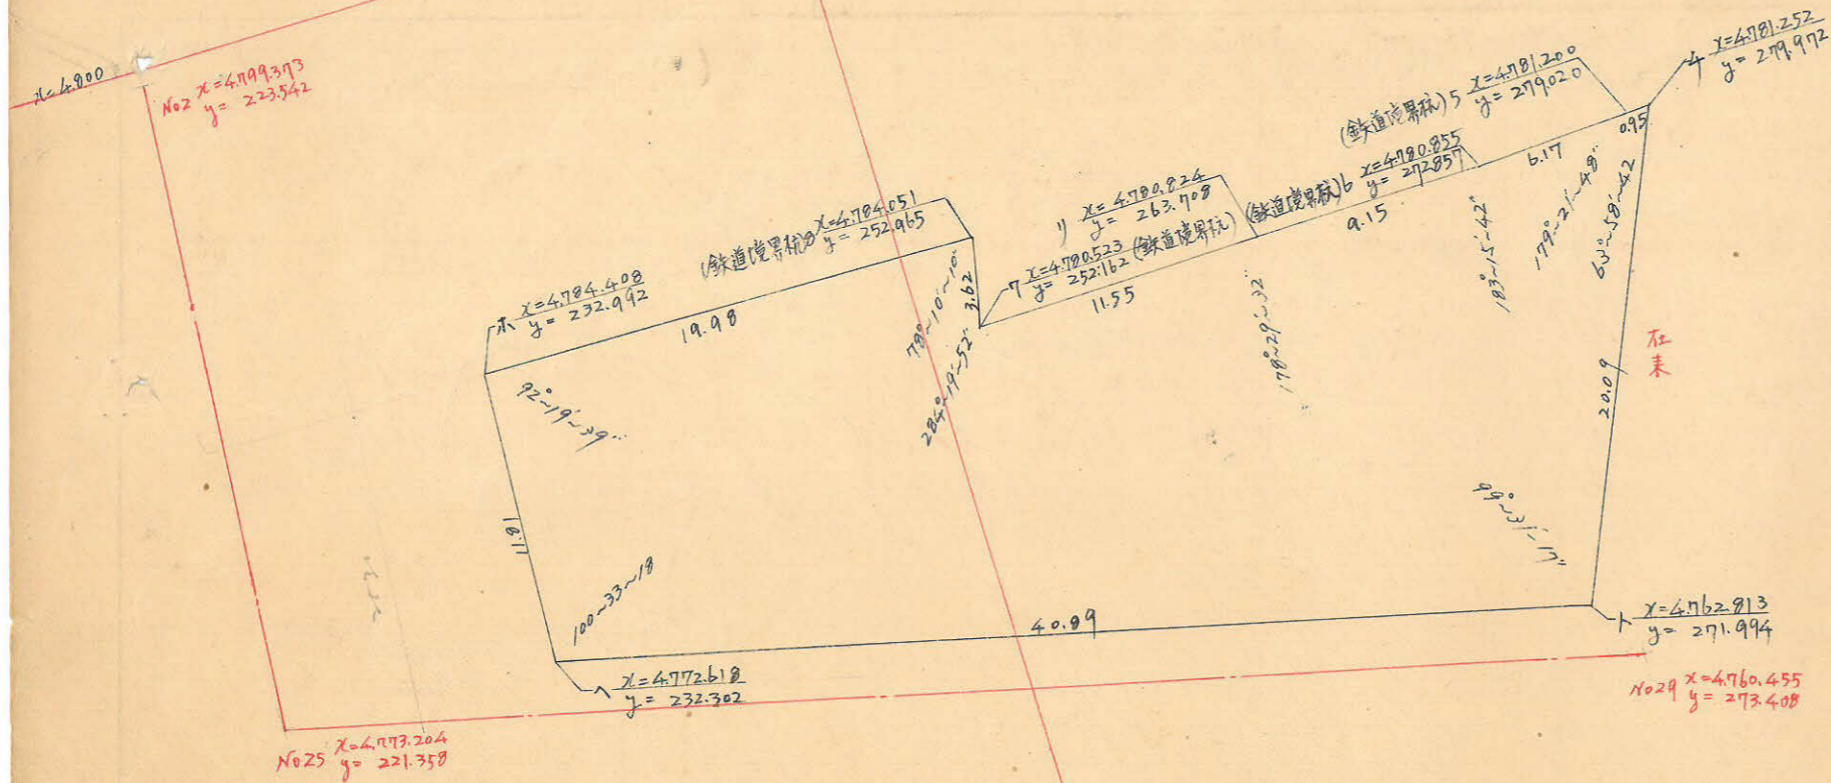

測点	1	2	3	4	5	6	3×4	1×6
	x	Δx		y	Δy			
木	4784.408			232.992				
ハ	4772.618	- 11.790		232.702	- 0.690	+ 39.002	- 5.016.562	186.141.647
ト	4762.813	- 9.805	+ 0.634	271.994	+ 39.692	+ 47.670	+ 2.348.396	227.043.296
チ	4781.252	+ 18.439	+ 10.307	279.972	+ 7.978	+ 7.026	+ 5.147.845	33.593.077
リ	4781.200	- 0.052	- 0.397	279.020	- 0.952	- 7.115	- 110.771	34.018.238
レ	4790.855	- 0.345	- 0.376	272.857	- 6.163	- 15.312	- 102.594	73.204.452
ロ	4790.824	- 0.031	- 0.322	263.708	- 9.149	- 20.695	- 87.551	97.939.153
ヲ	4780.523	- 0.301	+ 3.227	252.162	- 11.546	+ 10.743	+ 813.727	51.257.159
ヅ	4784.051	+ 3.528	+ 3.885	252.965	+ 0.803	- 19.170	+ 982.769	91.710.258
木	4784.408	+ 0.357	- 11.433	232.992	- 19.973	- 20.663	- 2.663.798	98.860.223
		(- 11.790)			(- 0.690)			

$\Sigma = + 1.311.461 \text{ m}^2 - 1.311.463 \text{ m}^2 / 2 = 655.73 \text{ m}^2$

合計面積
 削除面積
 割込面積

$655.73 \text{ m}^2 = (\times 0.3025 = 198.35 \text{ 坪}) = 198.34 \text{ 坪}$
 $0.85 \text{ m}^2 = 0.25 \text{ 坪}$
 $654.88 \text{ m}^2 = 198.09 \text{ 坪}$

この図面等は、土地区画整理事業に関する参考資料として提供しています。
 ○図面等は換地処分時のものであり、現在の状況とは異なる場合があります。
 ○図面等によって、境界等が確定されるものではありません。