


中央 142-3 Block

縮尺 1/600

この図面等は、土地区画整理事業に関する参考資料として提供しています。
 ○図面等は換地処分時のものであり、現在の状況とは異なる場合があります。
 ○図面等によって、境界等が確定されるものではありません。

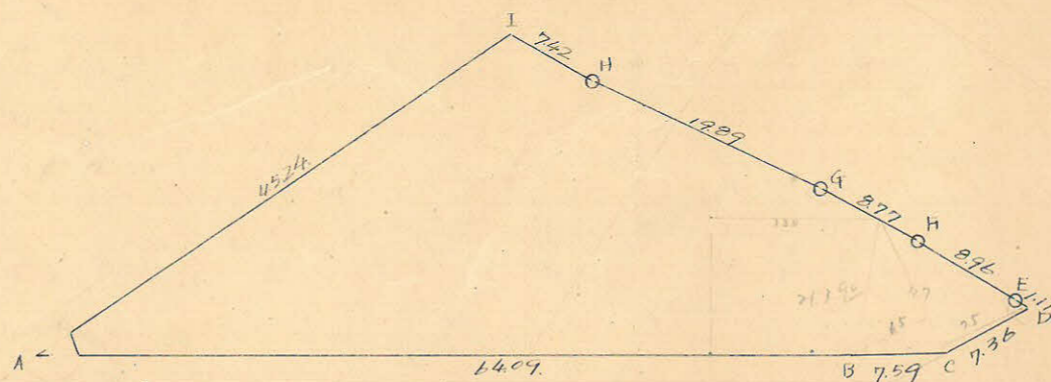

| 測点 | X | ΔX | ΔX ² +ΔX ² (²) | Y | ΔY | ΔY ² +ΔY ² (²) | 倍曲積 | 倍面積 |
|----|----------|------------|---|---------|-----------|---|-------------|---|
| A | 4740.098 | | | 266978 | | | | |
| B | 4773.238 | + 33.140 | + 37.271 | 321469 | + 54491 | + 60256 | + 12.174062 | + 290.516685 |
| C | 4777.969 | + 4.731 | + 10.625 | 327234 | + 6265 | + 9224 | + 2422226 | + 46.928767 |
| D | 4784.463 | + 6.494 | + 6500 | 331293 | + 2469 | + 2349 | + 2152405 | + 11238.704 |
| E | 4784.469 | + 0.006 | - 0.040 | 330.183 | - 110 | - 10071 | - 13207 | - 48.184387 |
| F | 4784.423 | - 0.046 | - 0.670 | 321.222 | - 2961 | - 17712 | - 215219 | - 84.741700 |
| G | 4783.799 | - 0.624 | - 2.742 | 312.471 | - 2751 | - 28529 | - 856795 | - 136.477002 |
| H | 4781.681 | - 2.118 | - 2.331 | 292.693 | - 19778 | - 27195 | - 682267 | - 130.037.815 |
| I | 4781.468 | - 0.213 | - 41.583 | 285.276 | - 7417 | - 25715 | - 11862.632 | - 122.955.450 |
| A | 4740.098 | - 41.370 | - 7630 | 266.978 | - 18298 | + 36193 | - 2037042 | + 171.558.367 |
| | | (+ 33.140) | | | (+ 54491) | | | |
| Σ | | | | | | | + 2.143.831 | - 2.143.831 ¹⁰⁰⁰ / ₆₀ = 1071.92 ^m ₂ |

合計面積 1071.92 ^m₂ (x 2.5 = 224.25坪) = 324.23坪
 切除面積 2.94 ^m₂ = 0.88坪
 別面積 1.068.98 ^m₂ = 323.35坪

1/2000

1/4000