
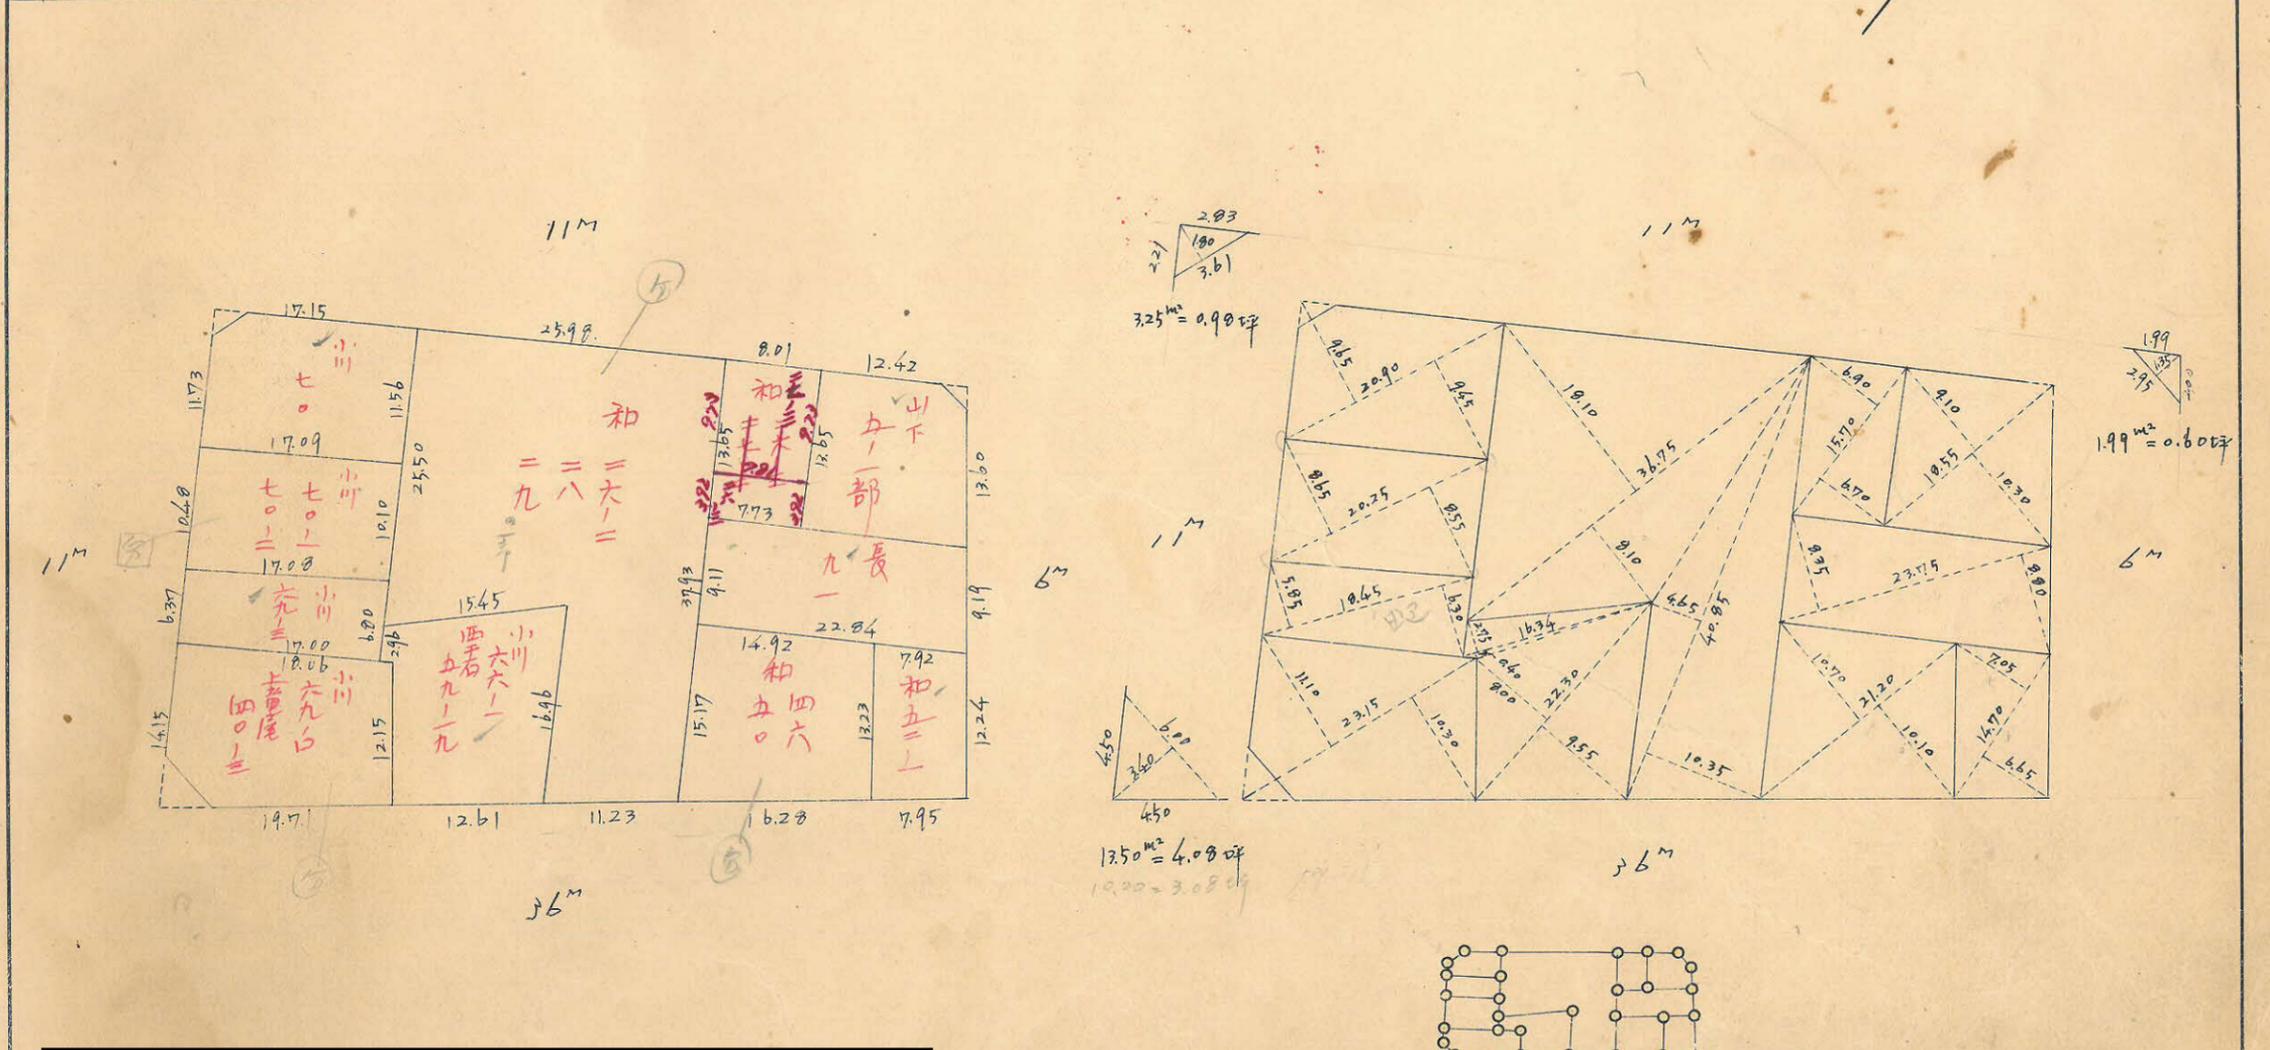


課長	係長	測量士	係

(分筆前)
確定面積平面圖 $S=1$


ブロック番号 中央 143-1 号

新地名 町 丁目
年 月 日

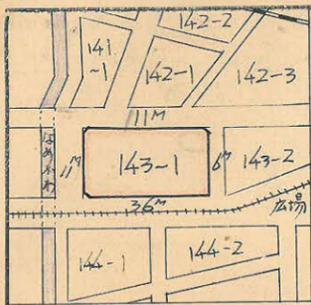

この図面等は、土地区画整理事業に関する参考資料として提供しています。
 ○図面等は換地処分時のものであり、現在の状況とは異なる場合があります。
 ○図面等によって、境界等が確定されるものではありません。

中央143-1 フロック

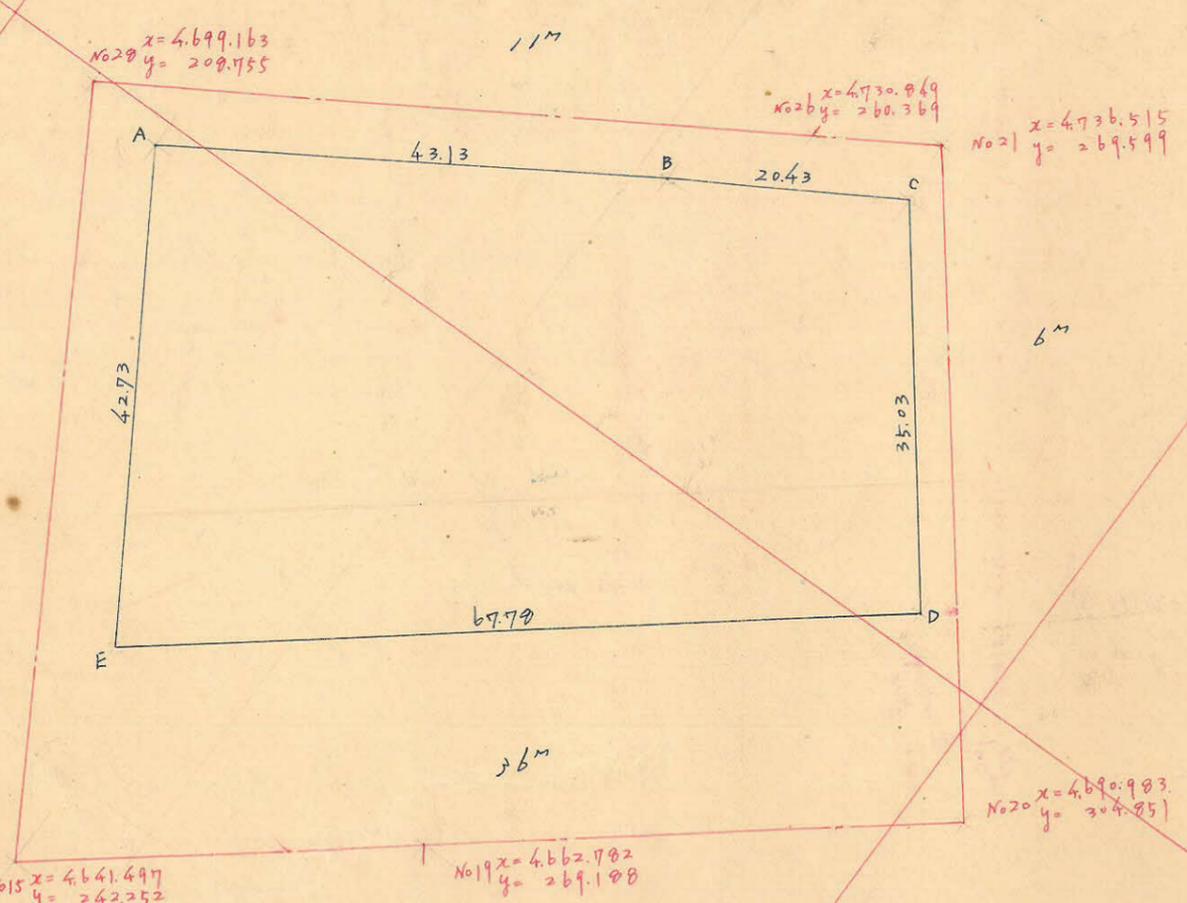

測点	x	Δx	y	Δy	位面積		
A	4697.791		216.047				
B	4720.685	+ 22.894	252.594	+ 36.547	+ 54.080	+ 8.432.251	+ 225.294.645
C	4731.176	+ 10.491	270.127	+ 17.533	+ 38.869	- 4.669.956	+ 183.896.080
D	4703.397	- 27.779	291.463	+ 21.336	- 31.809	- 20.358.982	- 149.610.355
E	4661.325	- 42.072	230.318	- 53.145	- 75.416	- 1.336.011	- 351.538.486
A	4697.791	+ 36.466 (+ 22.894)	216.047	- 22.271 (+ 36.547)	+ 14.276	+ 12.824.550	+ 67.065.664
Σ		0			0	- 5,107.540	+ 5,107.540 ^{m²/2} = 2.553.774 m².

合計面積 2.553.774^{m²} (x0.3025 = 1772.51坪) = 1772.46坪
 剪除面積 3.25^{m²} + 13.5^{m²} + 1.99^{m²} = 18.74^{m²} (x0.3025 = 5.66坪) = 5.66坪
 割込面積 2.535.03^{m²} = 1766.80坪

この図面等は、土地区画整理事業に関する参考資料として提供しています。
 ○図面等は換地処分時のものであり、現在の状況とは異なる場合があります。
 ○図面等によって、境界等が確定されるものではありません。