






課長	係長	測量士	係

(分筆前)
 確定面積平面圖 $S = 1$

ブロック番号 中 央 144-2 号

新地名 町 丁目

年 月 日

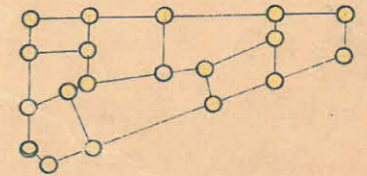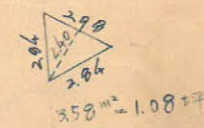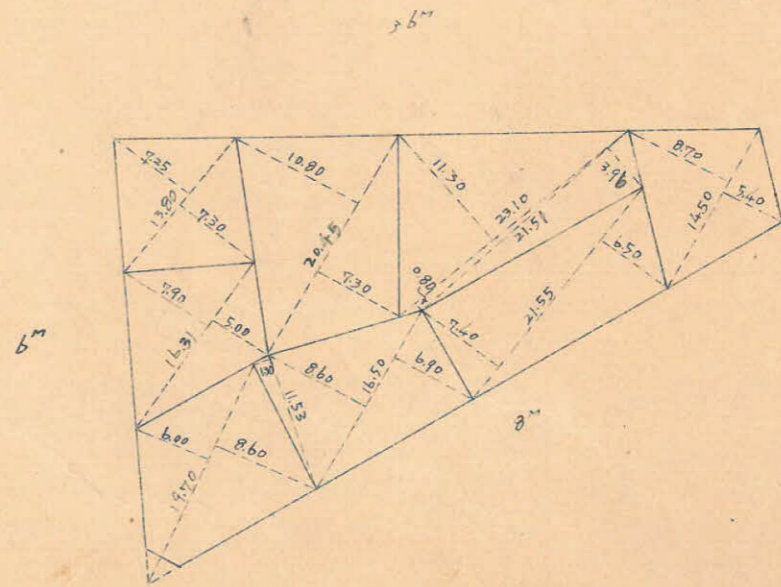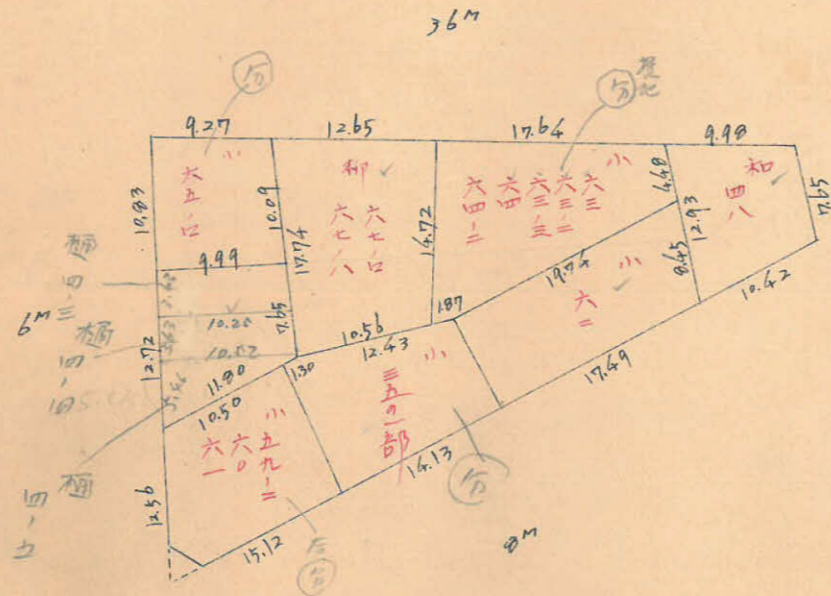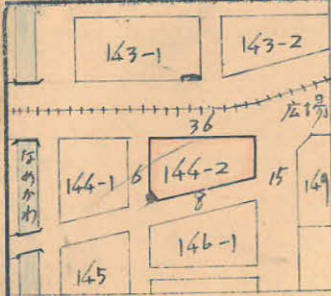


町 丁目 19 本

この図面等は、土地区画整理事業に関する参考資料として提供しています。
 ○図面等は換地処分時のものであり、現在の状況とは異なる場合があります。
 ○図面等によって、境界等が確定されるものではありません。

中央 144-2 フロック

この図面等は、土地区画整理事業に関する参考資料として提供しています。
 ○図面等は換地処分時のものであり、現在の状況とは異なる場合があります。
 ○図面等によって、境界等が確定されるものではありません。

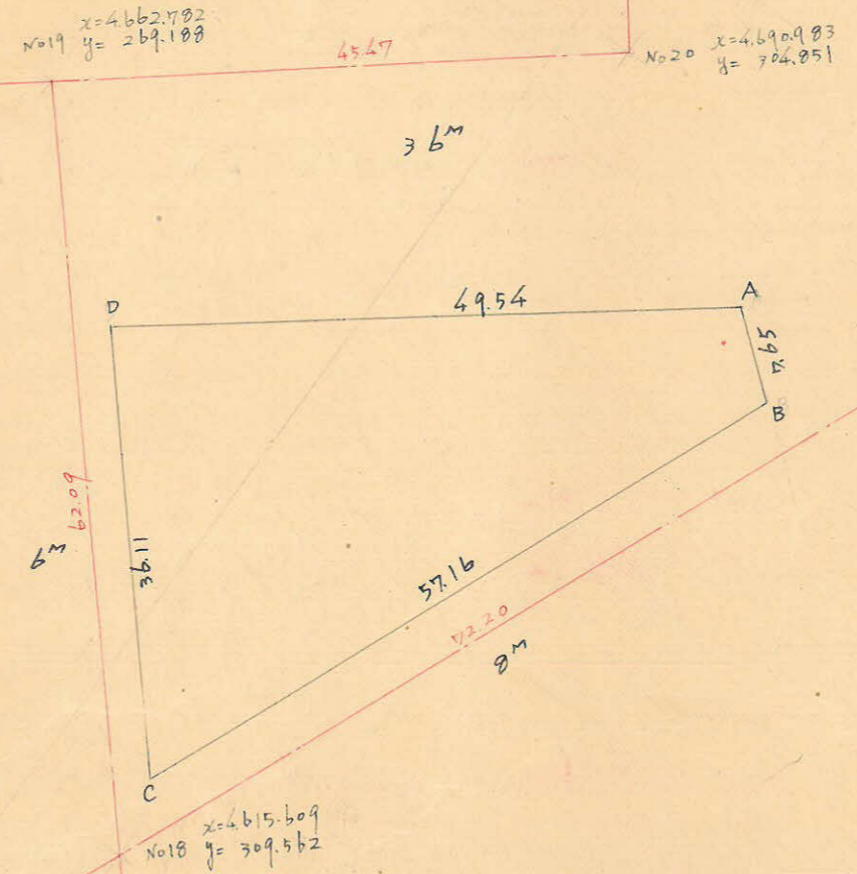

測点	x		v	y		倍面積	倍面積
A	4679.491			323.910			
B	4674.828	- 4.663	- 57.417	329.977	+ 6.067	+ 15.929	- 18.946.289
C	4622.074	- 52.754	- 25.338	307.991	- 21.996	- 45.492	- 7.803.623
D	4649.490	+ 27.416	+ 57.417	284.485	- 23.496	+ 15.929	+ 16.334.275
A	4679.491	+ 30.001	+ 25.338	323.910	+ 39.425	+ 45.492	+ 8.207.232
		(- 4.663)			(+ 6.067)		
Σ						0	- 2.208.405
							+ 2.208.406 m ² /2 = 1.104.20 m ²

合計面積 1.104.20 m² (x 0.3025 = 334.02 坪) = 333.98 坪
 剔除面積 3.58 m² = 1.08 坪
 割込面積 1.100.62 m² = 332.90 坪