
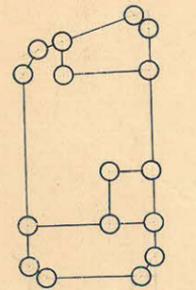
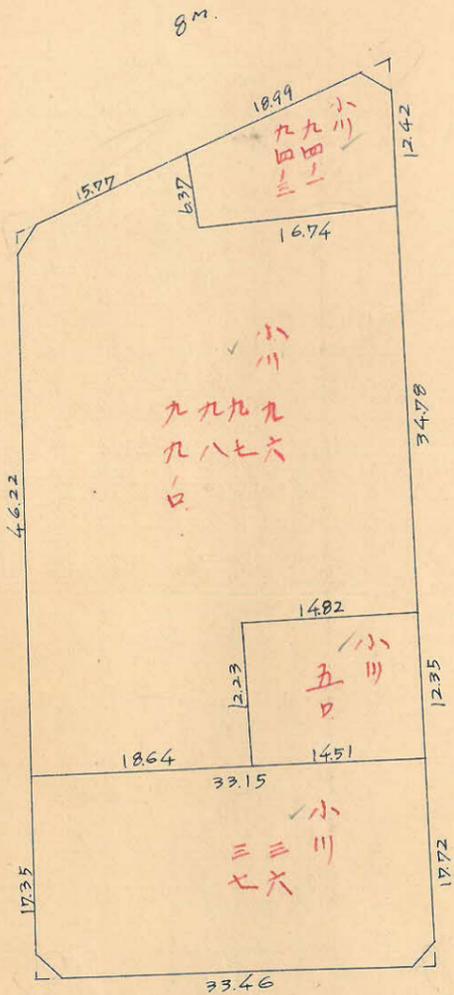


課長	係長	測量士	係


(分筆前)
確定面積平面圖 $S = \frac{1}{600}$

ブロック番号 火 45 号

年 月 日

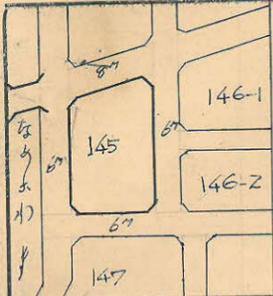


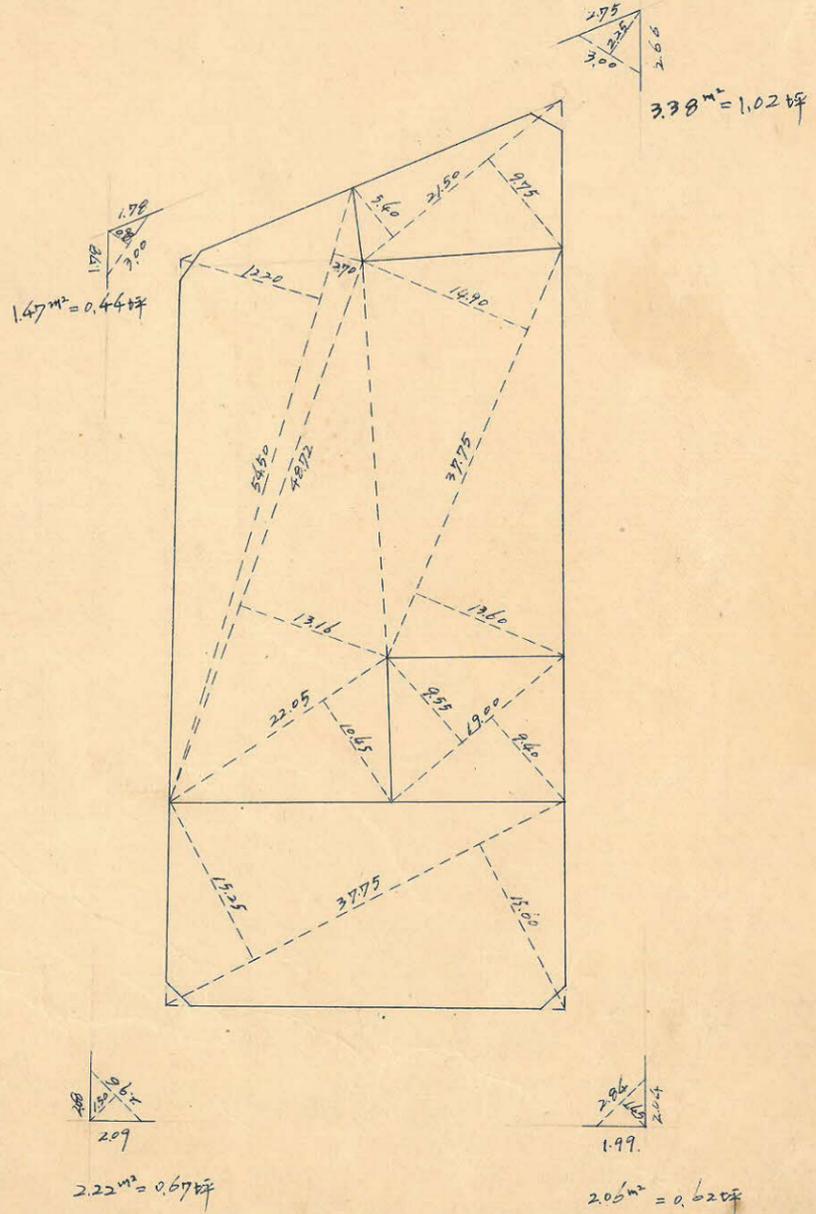

この図面等は、土地区画整理事業に関する参考資料として提供しています。
 ○図面等は換地処分時のものであり、現在の状況とは異なる場合があります。
 ○図面等によって、境界等が確定されるものではありません。

