


課	長	係	長	測	量	士	係






(分 筆 前)  
**確定面積平面圖**  $S = \frac{1}{600}$

ブロック番号 中央 147-1 号

新地名 \_\_\_\_\_ 町 \_\_\_\_\_ 丁目  
 年 \_\_\_\_\_ 月 \_\_\_\_\_ 日

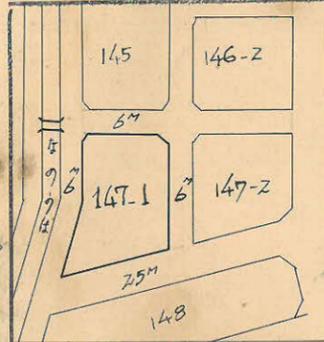

この図面等は、土地区画整理事業に関する参考資料として提供しています。  
 ○図面等は換地処分時のものであり、現在の状況とは異なる場合があります。  
 ○図面等によって、境界等が確定されるものではありません。

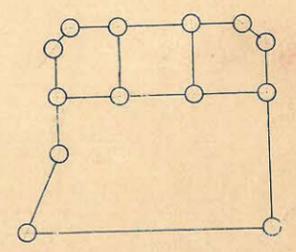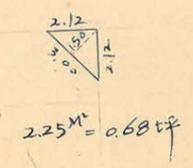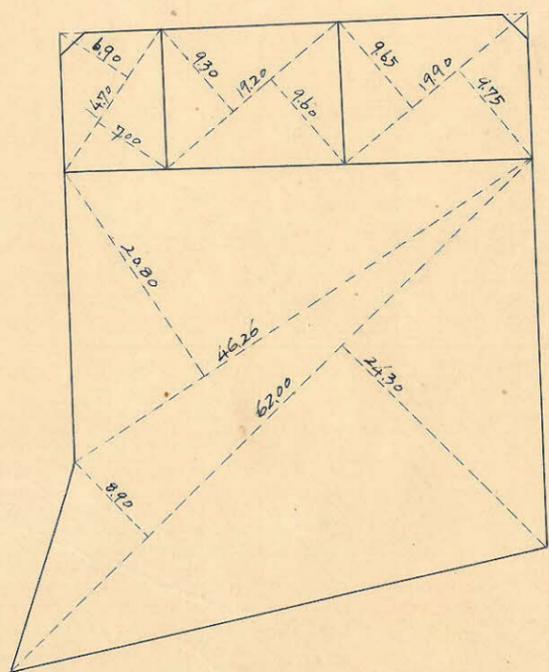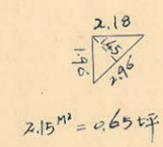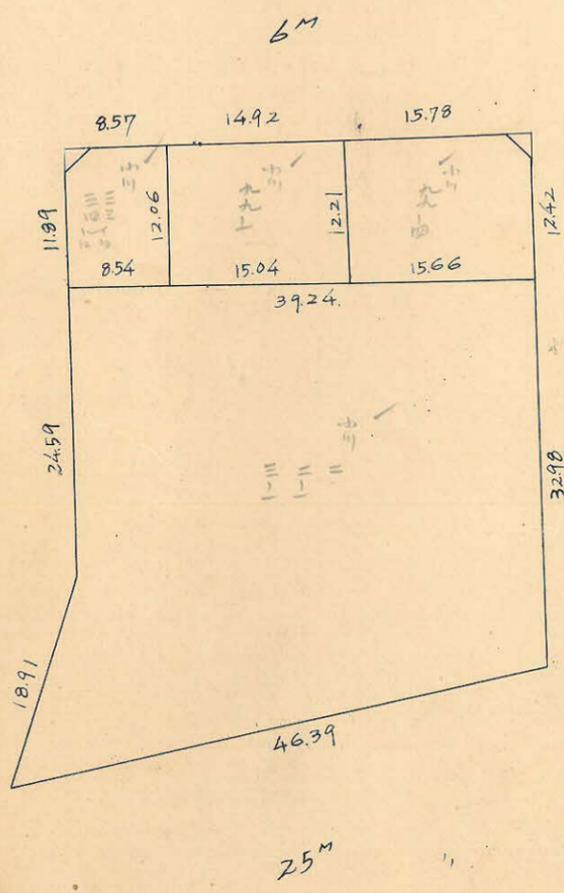


$x=4525.450$   
 $x_{016} y=336.624$

$x=4555.289$   
 $x_{073} y=371.149$

$x=4495.955$   
 $x_{013} y=362.275$

$x=4509.124$   
 $x_{035} y=410.692$

$x=4466.207$   
 $x_{036} y=375.394$

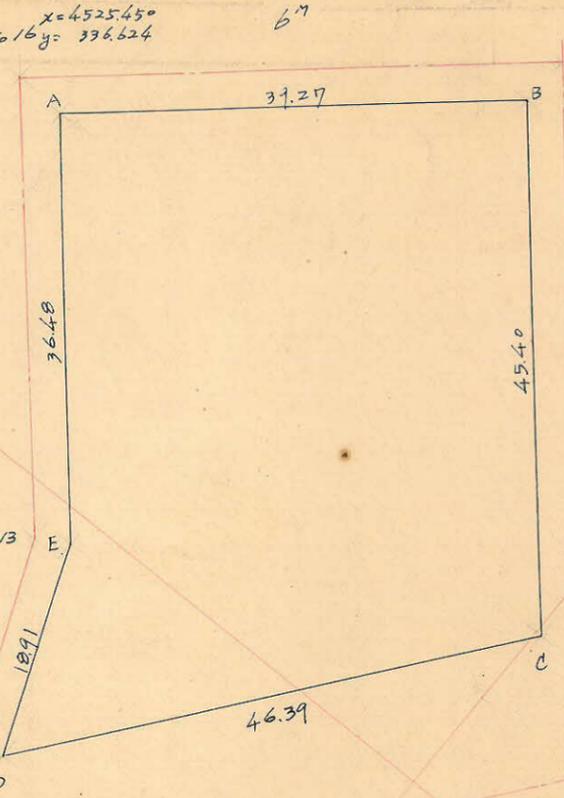

測	X	ΔX		Y	ΔY		倍面積	倍面積
A	4525.254			341.135				
B	4550.866	+ 25.612	- 0.836	370.897	+ 29.762	+ 59.338	- 3.277.246	+ 270.039.287
C	4516.618	- 34.248	- 70.910	400.473	+ 29.576	+ 0.903	- 28.397.540	+ 4078.325
D	4479.956	- 36.662	- 18.866	371.800	- 28.673	- 35.600	- 7.014.379	- 159.686.434
E	4497.552	+ 17.596	+ 45.298	364.873	- 6.927	- 30.665	+ 16.528.017	- 137.917.452
A	4525.254	+ 27.702	+ 53.316	341.135	- 22.738	+ 6.024	+ 18.187.271	+ 27.260.120
		+ (25.612)			+ (29.762)			
Σ			0			0	- 3.972.877	+ 3.973.876 $\frac{1}{2} = 1.986.9385 m^2$

合計面積  
 切除面積  
 割込面積

$2.15 m^2 + 2.25 m^2 = 4.40 m^2$   
 $1.986.94 m^2 (\times 0.3025 = 601.04坪) = 601.03坪$   
 $= 1.33$   
 $= 599.706坪$   
 $= 1.982.54 m^2$

この図面等は、土地区画整理事業に関する参考資料として提供しています。  
 ○図面等は換地処分時のものであり、現在の状況とは異なる場合があります。  
 ○図面等によって、境界等が確定されるものではありません。