
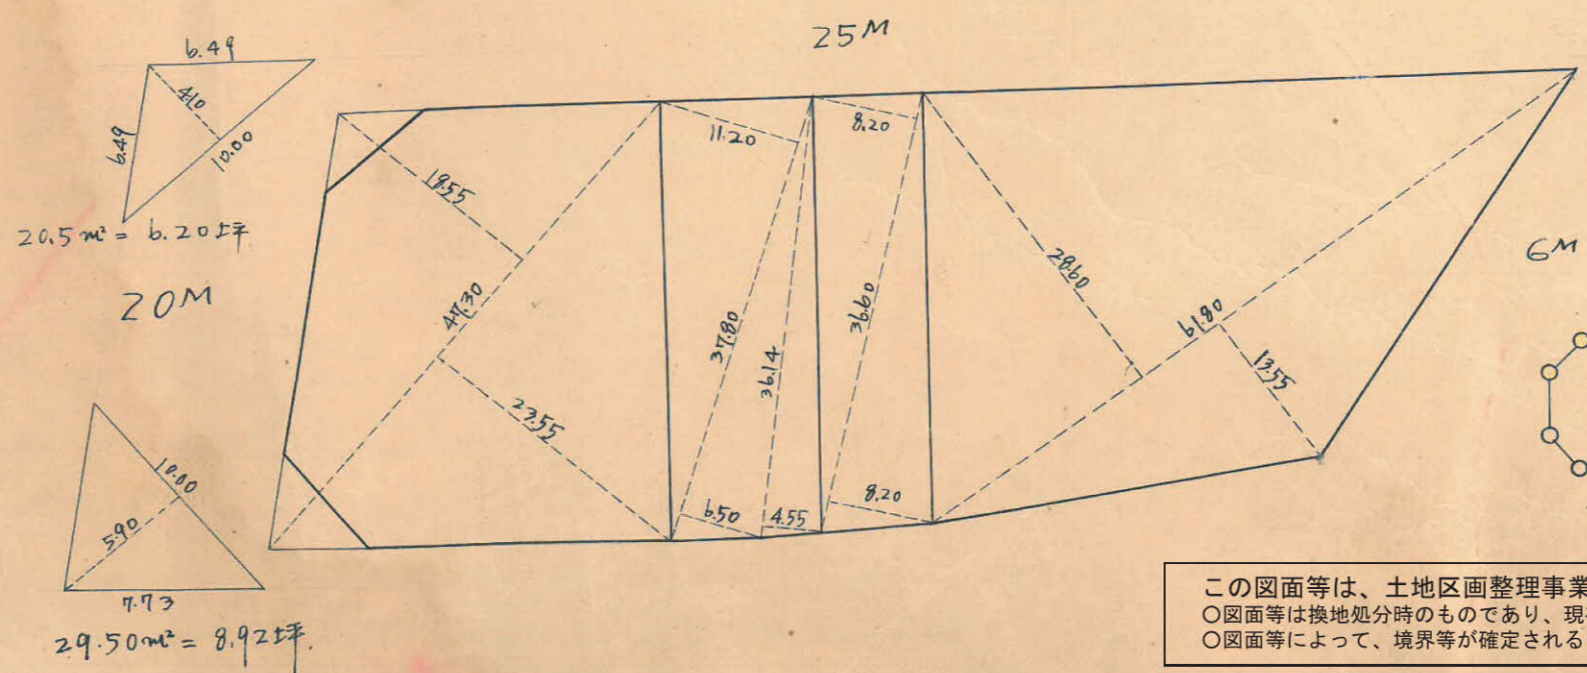
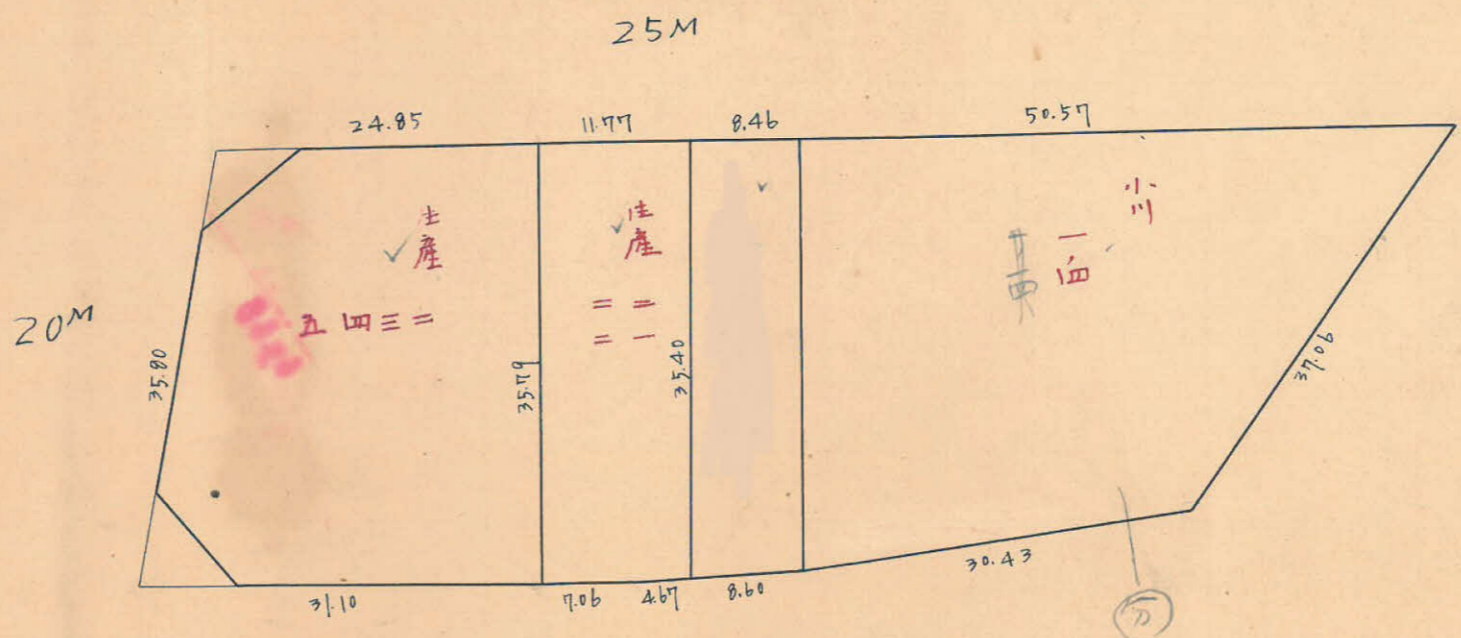


課長	係長	測量士	係

(分筆前)
確定面積平面圖 $S = \frac{1}{600}$


ブロック番号 中央 巻 1 号

新地名 _____ 町 _____ 丁目 _____
年 _____ 月 _____ 日

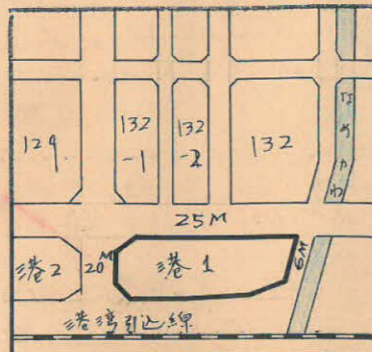

この図面等は、土地区画整理事業に関する参考資料として提供しています。
○図面等は換地処分時のものであり、現在の状況とは異なる場合があります。
○図面等によって、境界等が確定されるものではありません。

この図面等は、土地区画整理事業に関する参考資料として提供しています。
 ○図面等は換地処分時のものであり、現在の状況とは異なる場合があります。
 ○図面等によって、境界等が確定されるものではありません。

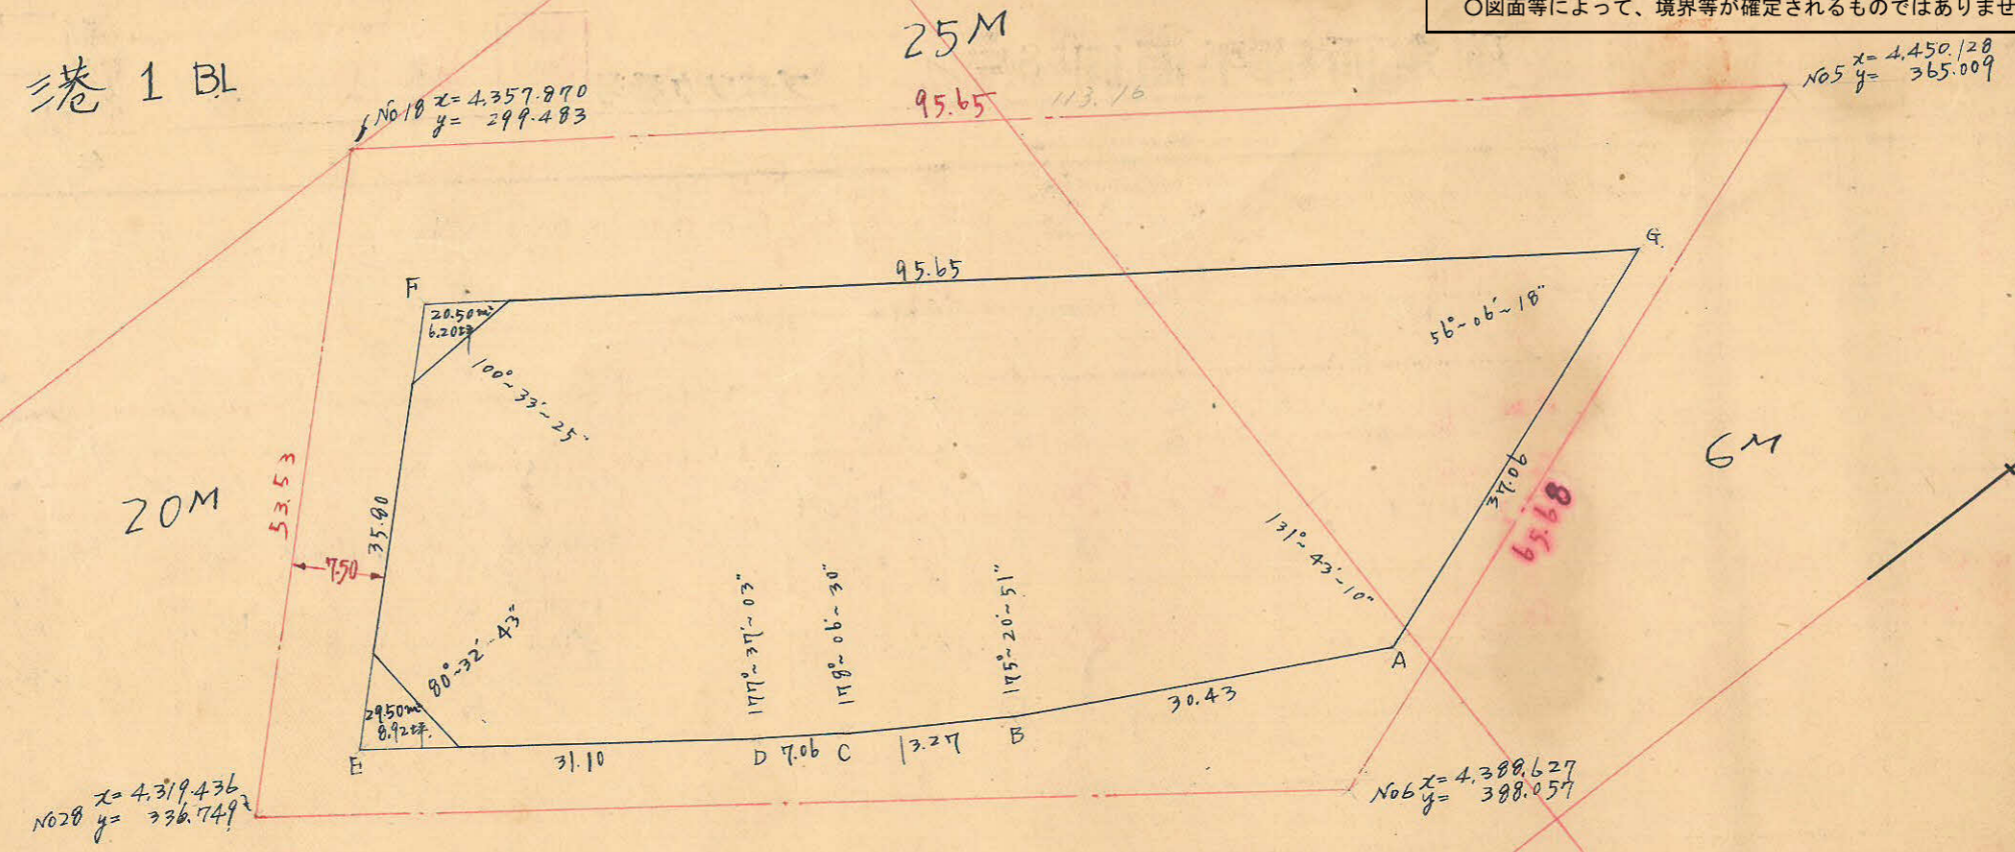

測点	1	2	3	4	5	G	3×4	1×6
	X	ΔX		Y	ΔY			
A	4,398.349	(-) 26.982	(-) 38.212	381.212	(-) 14.063	(-) 21.130	(-) 14.029.498	- 92.366.985
B	4,371.367	(-) 11.230	(-) 17.081	367.149	(-) 7.067	(-) 11.024	(-) 6.150.561	- 48.066.150
C	4,360.137	(-) 5.851	(-) 30.862	360.082	(-) 3.957	(-) 22.434	(-) 10.990.730	- 97.684.052
D	4,354.286	(-) 25.011	(-) 0.703	337.648	(-) 18.477	(-) 43.287	(+) 237.367	- 187.834.254
E	4,329.275	(+) 25.714	(+) 103.726	312.738	(-) 24.910	(+) 30.434	(-) 32.439.062	+ 132.539.735
F	4,354.989	(-) 78.012	(+) 43.360	368.082	(+) 55.344	(+) 68.474	(-) 15.960.036	+ 303.545.310
G	4,433.001	(-) 34.652	(-) 61.634	381.212	(+) 13.130	(-) 0.933	(-) 23.495.620	- 4.103.660
A	4,398.349	(-) 26.982	(-) 38.212	381.212	(-) 14.063	(-) 21.130	(-) 14.029.498	- 92.366.985

(+) $6,029.944 \text{ m}^2 / 2 = 3,014.972 \text{ m}^2$

トラバー面積
 合計面積
 剪除面積
 割込面積

$20.50 \text{ m}^2 + 29.50 \text{ m}^2 = 50.00 \text{ m}^2$
 $3,014.97 \text{ m}^2$
 $3,014.98 \text{ m}^2 = (20.3025 = 912.03 \text{ 坪}) = 912.01 \text{ 坪}$
 $= 15.12 \text{ 坪}$
 $= 896.89 \text{ 坪}$
 $2,964.98 \text{ m}^2$

400
 400