




課長	係長	測量士	係

(分筆前)

確定面積平面図 $S = \frac{1}{600}$

ブロック番号 宇宿 146 号

新地名 町 丁目
年 月 日

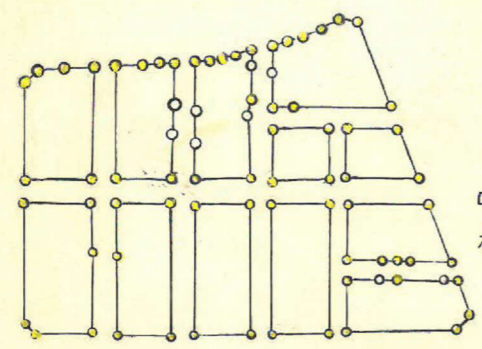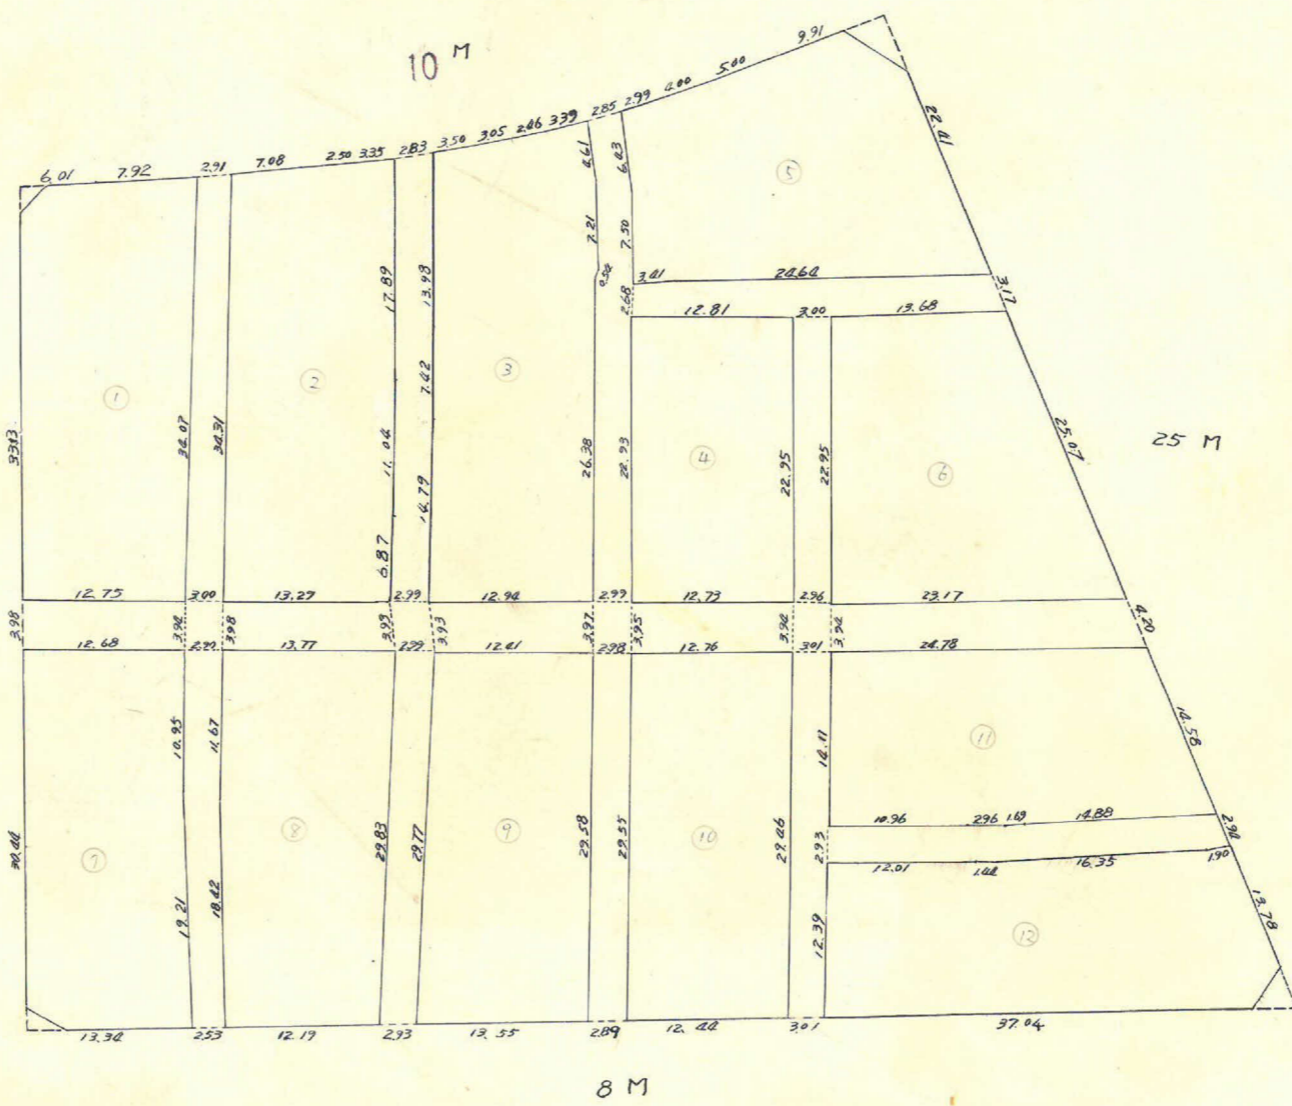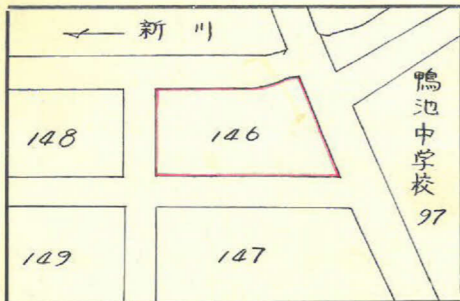

この図面等は、土地区画整理事業に関する参考資料として提供しています。
 ○図面等は換地処分時のものであり、現在の状況とは異なる場合があります。
 ○図面等によって、境界等が確定されるものではありません。

トラバ-精度 1/27,000

x = -2800
y = -600


T-25 x = -2691.314
y = -562.754

T-23 x = -2774.370
y = -563.636

T-24 x = -2735.280
y = -559.550
T-24-1' x = -2739.823
y = -557.114
T-24-1'' x = -2725.123
y = -556.497

	X	X _{n+1} -X _n	Y	Y _{n+1} -Y _n	(1) x (4)	(2) x (3)
A	-2771.770		-557.868			
B	-2788.990	-17.220	-492.542	+65.326	+250375.999	+39240.328
C	-2692.101	+96.889	-468.095	+24.453	-164352.766	+40398.003
D	-2702.687	-10.586	-553.592	+84.571	-228028.405	-11309.884
D ₁	-2712.531	+10.844	-552.466	-1.645	+4462.113	-8183.679
D ₂	-2717.500	+4.969	-551.947	-0.807	+2193.022	-4947.101
D ₃	-2721.474	+3.974	-551.659	-0.420	+1143.027	-3849.476
D ₄	-2724.478	+3.004	-551.527	-0.184	+501.304	-3218.160
D ₅	-2727.929	+3.451	-551.475	-0.026	+70.910	-344.204
D ₆	-2730.718	+2.789	-551.501	+0.109	-297.648	-3222.420
D ₇	-2733.172	+2.454	-551.584	+0.308	-841.817	-3029.299
D ₈	-2736.210	+3.038	-551.809	+0.567	-1551.431	-3596.139
D ₉	-2739.689	+3.479	-552.151	+0.637	-1745.182	-3476.895
D ₁₀	-2742.507	+2.818	-552.446	+0.737	-2021.228	-3390.914
D ₁₁	-2745.827	+3.320	-552.868	+0.796	-2185.678	-3203.986
D ₁₂	-2748.702	+2.875	-553.242	+1.598	-4391.786	-5224.817
D ₁₃	-2755.271	+6.569	-554.486	+1.786	-4920.914	-5451.152
D ₁₄	-2758.133	+2.862	-555.028	+2.102	-5797.596	-5896.062
D ₁₅	-2765.894	+7.761	-556.588	+2.840	-7855.139	-7590.190
A	-2771.770	+5.876	-557.868	-64.046	+177520781	-12884.519
B	-2788.990		-492.542			
					+436867.156	+99638.991
					-42389.570	-91915.897
					12277.566	12277.566

面積 6138.783 m²

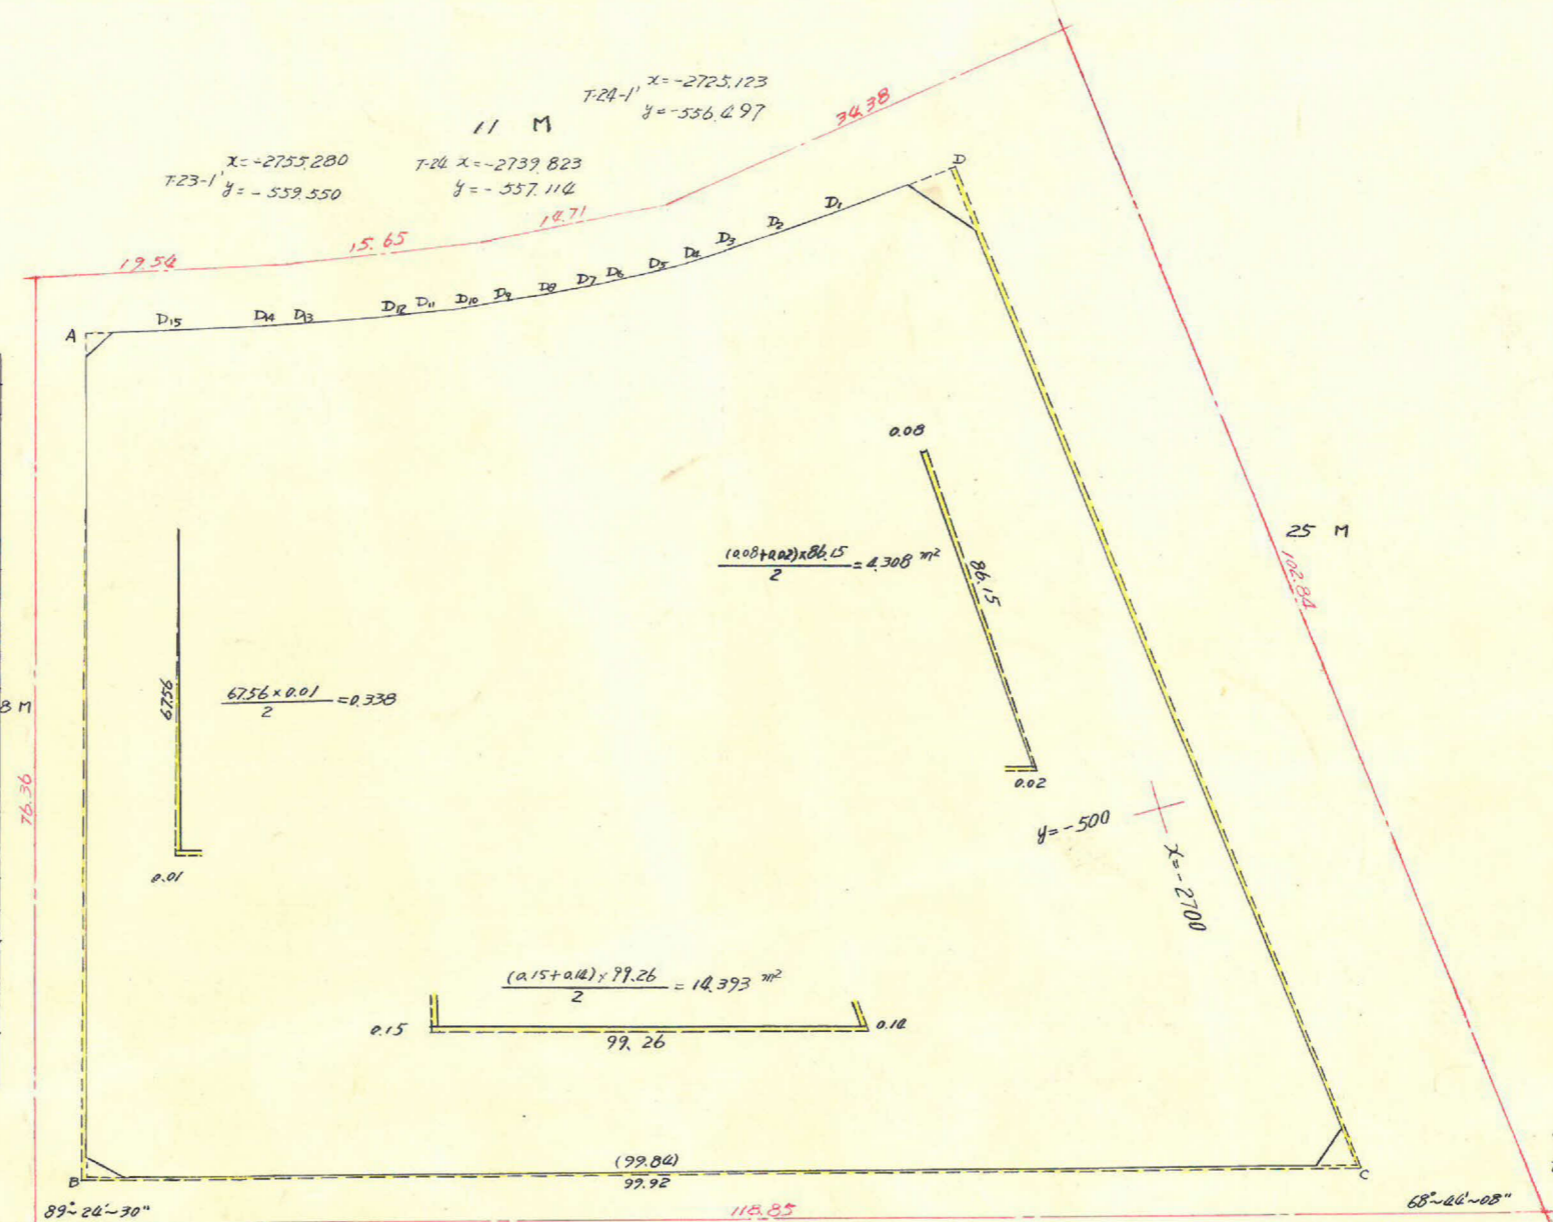

Sec 0°-35'-30\" (1.00005) x 4.00 = 4.00020
tan 0°-35'-30\" (0.01032) x 4.00 = 0.04128 (+)
4.04148
T-21-3' x = -2793.842
y = -489.792

Sec 0°-35'-30\" (1.00005) x 4.00 = 4.00020
tan 0°-35'-30\" (0.01032) x 4.00 = 0.04128 (+)
4.04148
合計面積 = 6138.783 m²
剪除 = 210 + 9.06 + 5.84 + 2.57 = 19.55 m²
7°D7 = 6119.23 m²
割込 =

Sec 21°-15'-52\" (1.07303) x 4.00 = 4.29212
tan 21°-15'-52\" (0.38911) x 2.50 = 4.86350 (+)
9.15562
0.338 + 4.308 + 14.393 = 19.039
Sec 21°-15'-52\" (1.07303) x 2.50 = 13.42875
tan 21°-15'-52\" (0.38911) x 4.00 = 1.55644 (+)
14.98519
T-21-5 x = -2678.606
y = -460.706






この図面等は、土地区画整理事業に関する参考資料として提供しています。
○図面等は換地処分時のものであり、現在の状況とは異なる場合があります。
○図面等によって、境界等が確定されるものではありません。

課	長	係	長	測量士	係

(分 筆 前)
 確定面積平面図 $S = \frac{1}{600}$

ブロック番号 申宿 146 号

新地名 町 丁目
 年 月 日

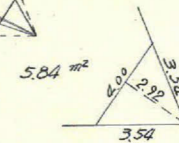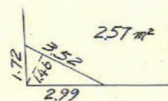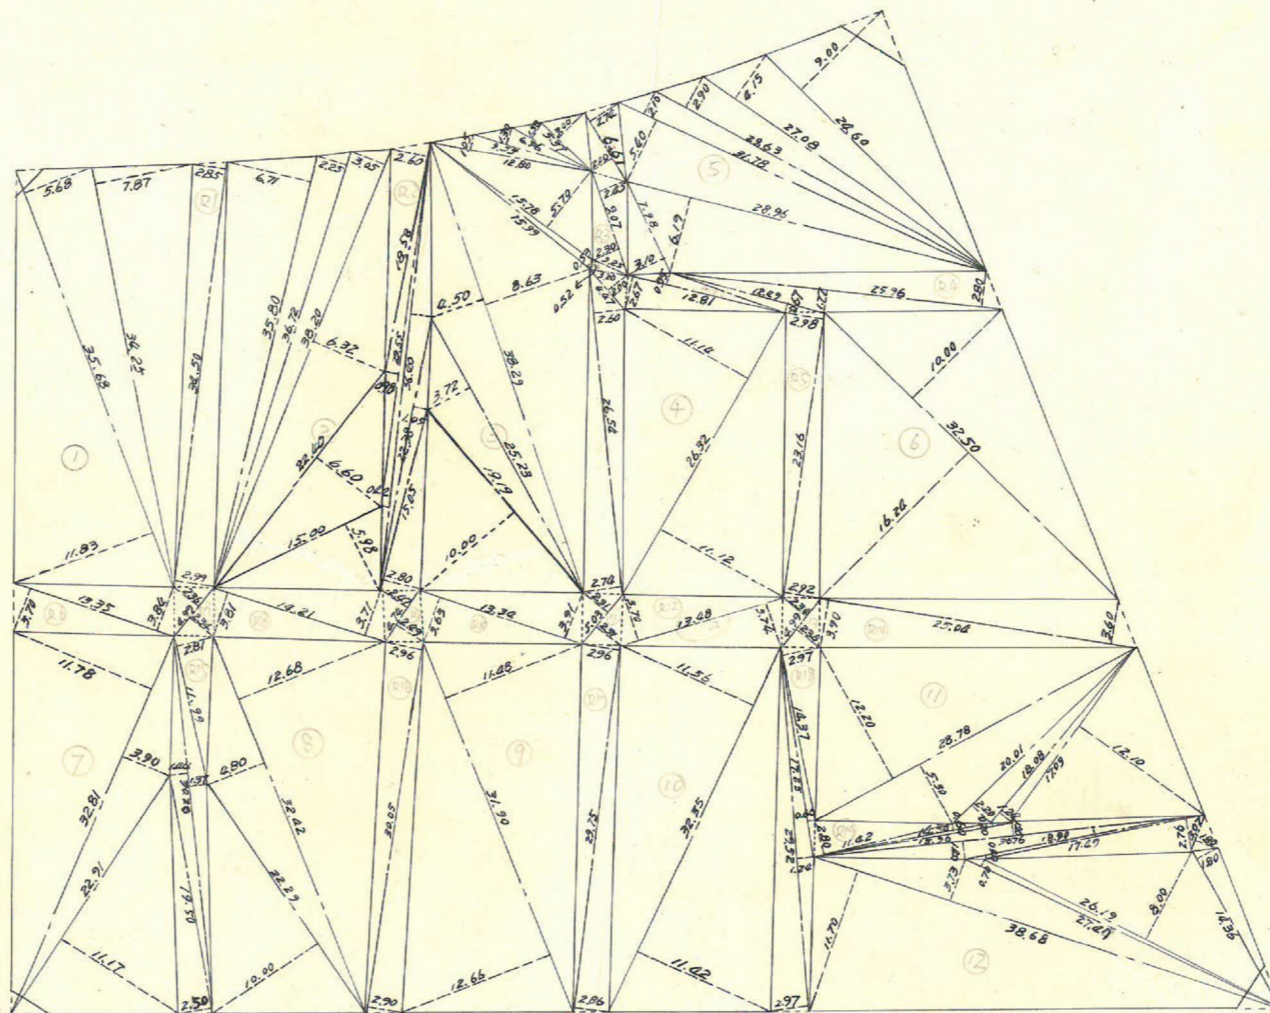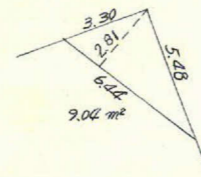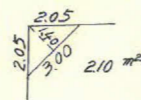

この図面等は、土地区画整理事業に関する参考資料として提供しています。
 ○図面等は換地処分時のものであり、現在の状況とは異なる場合があります。
 ○図面等によって、境界等が確定されるものではありません。