


課長	係長	測量士	係


(分筆前)  
 確定面積平面図  $S = \frac{1}{600}$

ブロック番号 宇宿 149 号


新地名 町 丁目  
 年 月 日

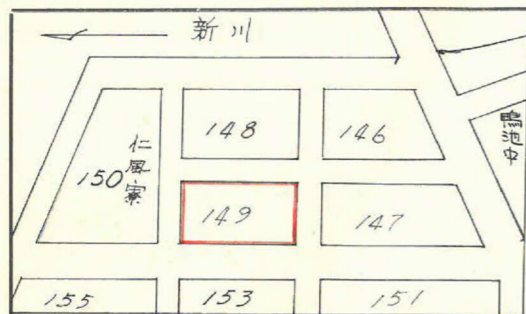

11 M

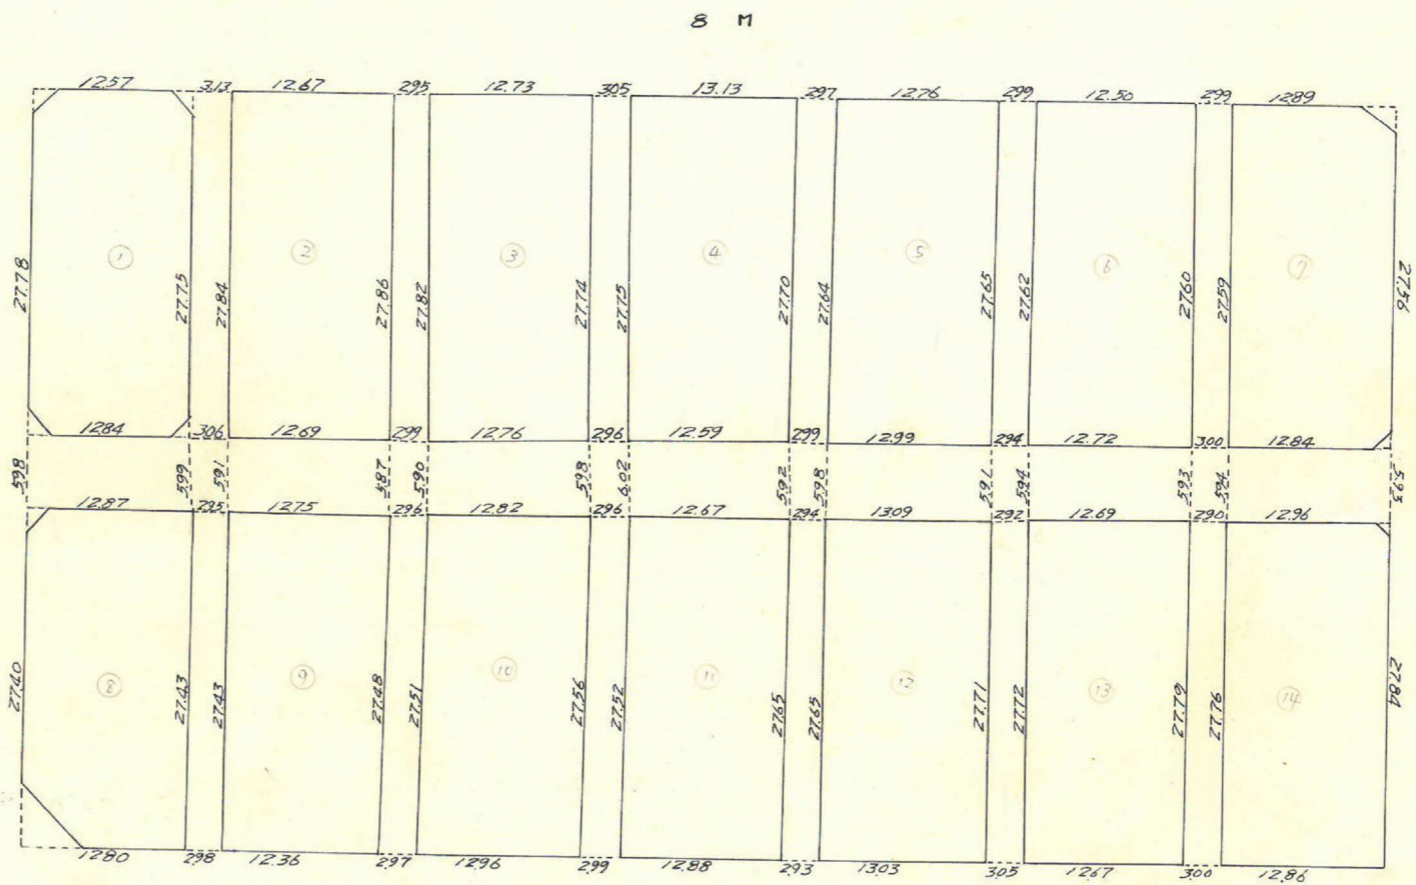

25 M

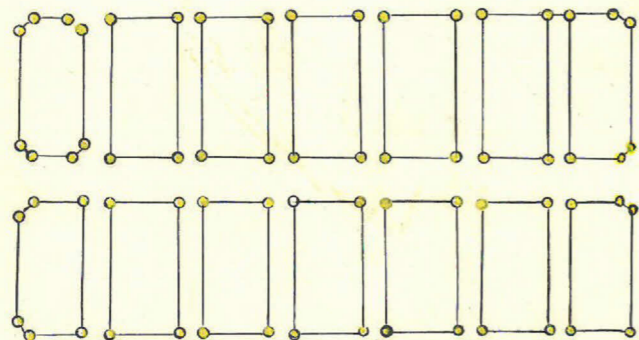

ロット14  
枕


この図面等は、土地区画整理事業に関する参考資料として提供しています。  
 ○図面等は換地処分時のものであり、現在の状況とは異なる場合があります。  
 ○図面等によって、境界等が確定されるものではありません。

この図面等は、土地区画整理事業に関する参考資料として提供しています。  
 ○図面等は換地処分時のものであり、現在の状況とは異なる場合があります。  
 ○図面等によって、境界等が確定されるものではありません。

トラバー 精度 1/27,000

T21-1  $x = -2902.566$   
 $y = -533.153$


Sec  $0^{\circ}-06'-10''(1.00200) \times 4.00 = 4.000$   
 $\tan 0^{\circ}-06'-10''(0.00177) \times 5.50 = 0.0101 + 4.010$

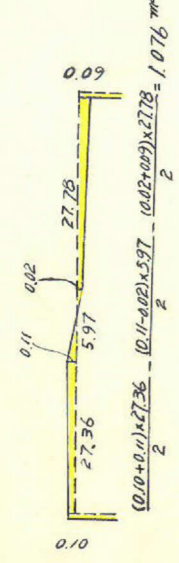

Sec  $0^{\circ}-07'-29''(1.00000) \times 12.50 = 12.500$   
 $\tan 0^{\circ}-07'-29''(0.00218) \times 5.50 = 0.0125 - 12.488$

T22-6-5  $x = -2931.362$   
 $y = -461.046$

Sec  $0^{\circ}-06'-10''(1.00000) \times 5.50 = 5.500$   
 $\tan 0^{\circ}-06'-10''(0.00179) \times 4.00 = 0.0071 + 5.507$

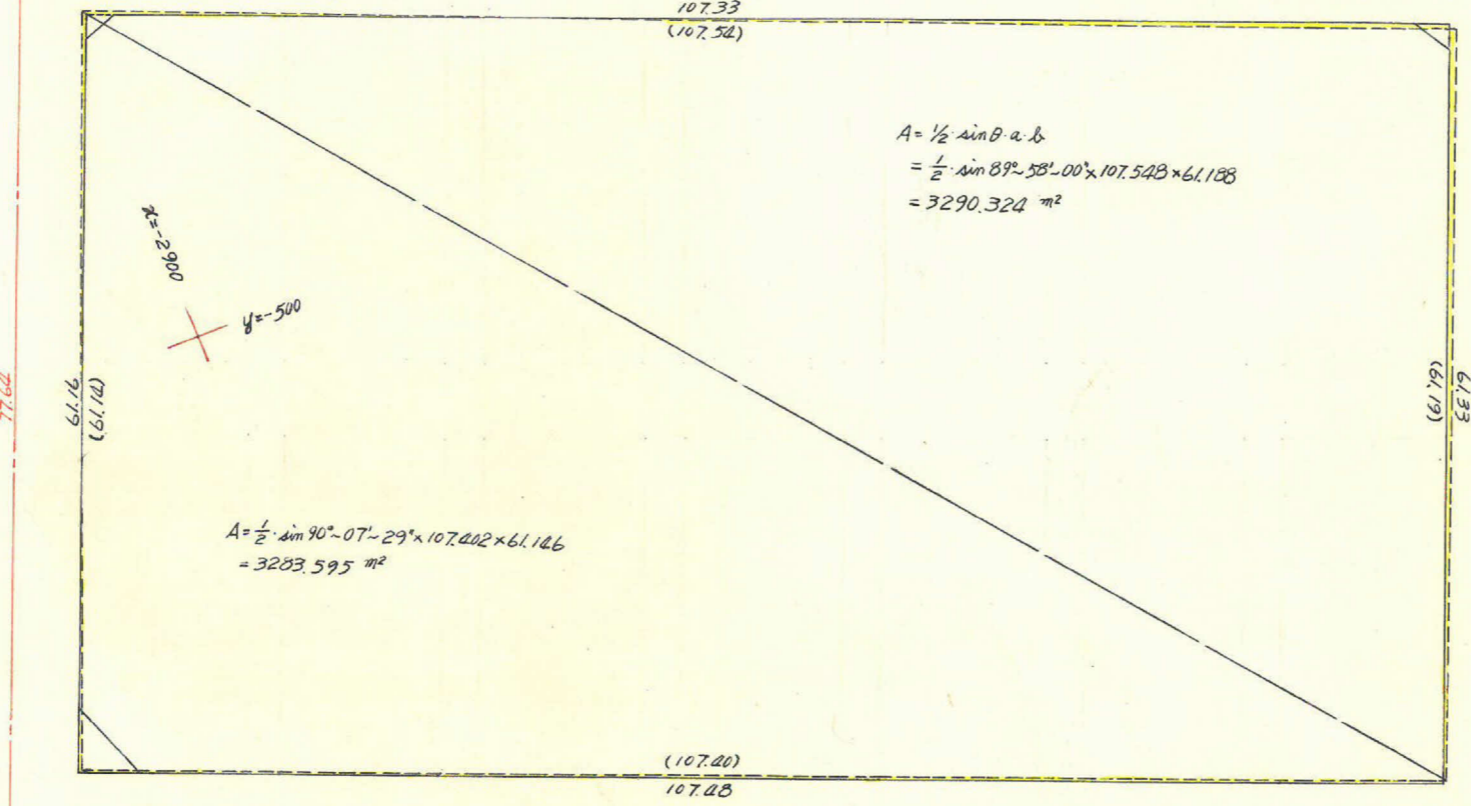

$A = \frac{1}{2} \cdot \sin 90^{\circ}-07'-29'' \times 107.402 \times 61.146$   
 $= 3283.595 \text{ m}^2$

$A = \frac{1}{2} \cdot \sin \theta \cdot a \cdot b$   
 $= \frac{1}{2} \cdot \sin 89^{\circ}-58'-00'' \times 107.548 \times 61.188$   
 $= 3290.324 \text{ m}^2$


$2.147 + 5.911 + 1.076 - 4.283 = 4.851 \text{ m}^2$

$\frac{(0.02 + 0.07) \times 107.48}{2} = 5.911 \text{ m}^2$

Sec  $0^{\circ}-02'-00''(1.00000) \times 4.00 = 4.000$   
 $\tan 0^{\circ}-02'-00''(0.00058) \times 4.00 = 0.0021 + 4.002$

T21-3  $x = -2793.935$   
 $y = -489.545$

Sec  $0^{\circ}-02'-00''(1.00000) \times 4.00 = 4.000$   
 $\tan 0^{\circ}-02'-00''(0.00058) \times 4.00 = 0.0021 + 4.002$

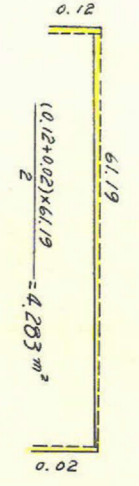


Sec  $0^{\circ}-00'-41''(1.00000) \times 4.00 = 4.000$   
 $\tan 0^{\circ}-00'-41''(0.00029) \times 12.50 = 0.0021 - 3.998$

Sec  $0^{\circ}-00'-41''(1.00000) \times 12.50 = 12.500$   
 $\tan 0^{\circ}-00'-41''(0.00029) \times 4.00 = 0.0011 - 12.499$

T22-5  $x = -2822.919$   
 $y = -417.465$

合計面積 =  $3290.324 + 3283.595 + 4.851 = 6578.770 \text{ m}^2$   
 剪除  $\searrow$  =  $2.71 + 11.96 + 1.98 = 16.65$   
 入り  $\swarrow$  =  $6562.12 \text{ m}^2$   
 割込  $\swarrow$  =

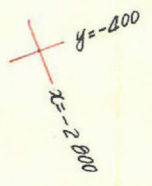


課長	係長	測量士	係

(分筆前)  
確定面積平面図  $S = \frac{1}{600}$

ブロック番号 宇宿 149 号

新地名 町 丁目  
年 月 日

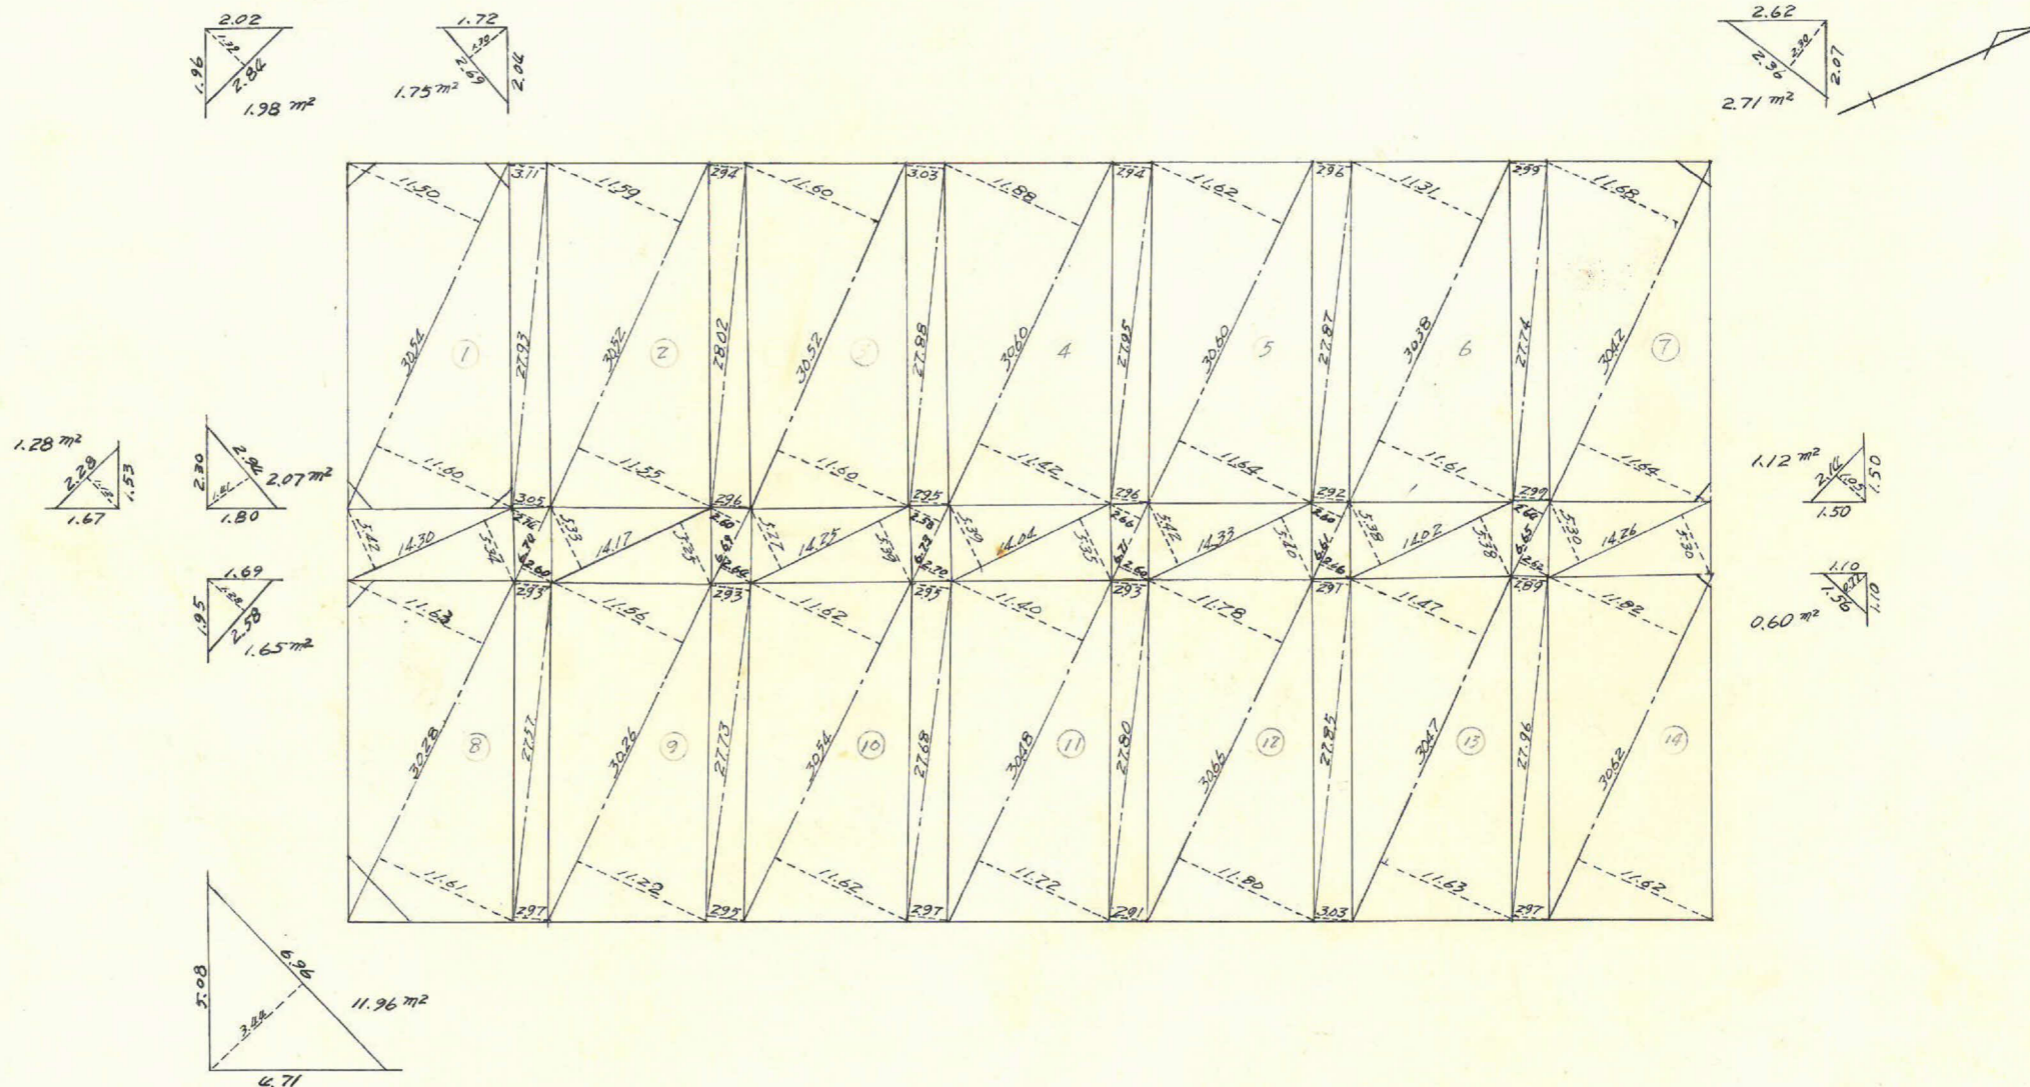

この図面等は、土地区画整理事業に関する参考資料として提供しています。  
 ○図面等は換地処分時のものであり、現在の状況とは異なる場合があります。  
 ○図面等によって、境界等が確定されるものではありません。