
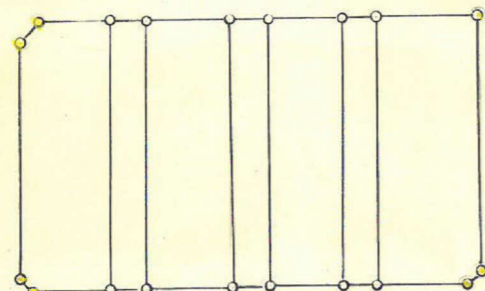
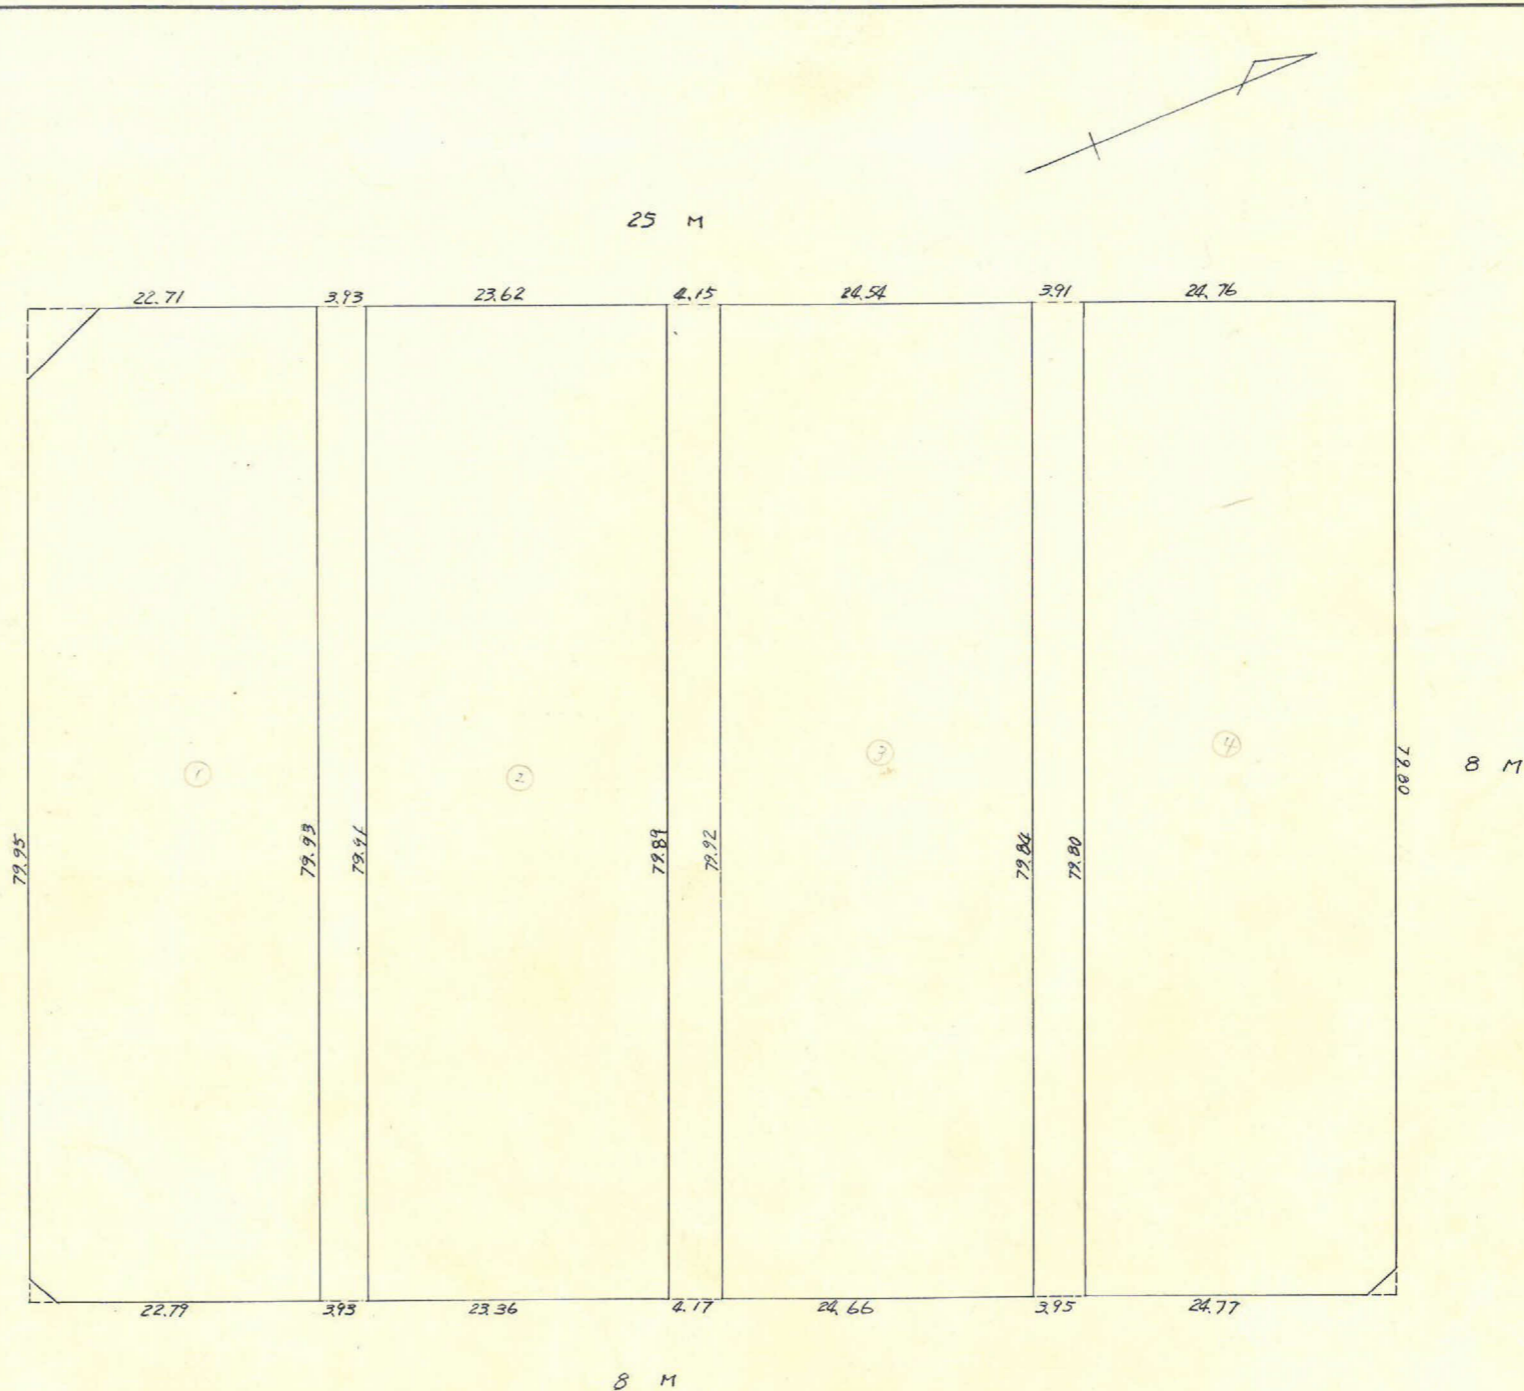


課	長	係	長	測量士	係

# 確定面積平面図 $S = \frac{1}{600}$

ブロック番号 申宿 153 号

新地名 町 丁目  
年 月 日

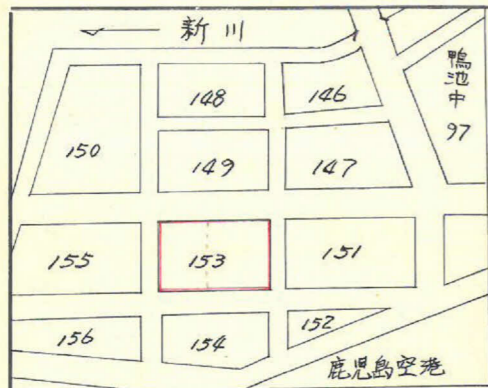

ロット 4  
杭 19

この図面等は、土地区画整理事業に関する参考資料として提供しています。  
○図面等は換地処分時のものであり、現在の状況とは異なる場合があります。  
○図面等によって、境界等が確定されるものではありません。

トラバ-精度 1 / 23000

$$\frac{107.62 \times (0.05 + 0.07)}{2} = 6.888 \text{ m}^2$$

T22-7  $x = -2931.589$   
 $y = -461.137$

$\text{Sec } 0^\circ-01'-16''(1.00000) \times 5.50 = 5.500$   
 $\text{tan } 0^\circ-01'-16''(0.00039) \times 5.50 = 0.005 (+)$   
5.505

$\text{Sec } 0^\circ-01'-16''(1.00000) \times 12.50 = 12.500$   
 $\text{tan } 0^\circ-01'-16''(0.00039) \times 12.50 = 0.005 (+)$   
12.502

25 M  
117.12


$\text{Sec } 0^\circ-00'-08''(1.00000) \times 4.00 = 4.000$   
 $\text{tan } 0^\circ-00'-08''(0.00023) \times 4.00 = 0.003 (-)$   
3.997

T22-5  $x = -2822.919$   
 $y = -417.465$

$\text{Sec } 0^\circ-00'-08''(1.00000) \times 12.50 = 12.500$   
 $\text{tan } 0^\circ-00'-08''(0.00023) \times 12.50 = 0.003 (-)$   
12.497  $x = -2900$   
 $y = -200$


89°-58'-44"

90°-00'-08"

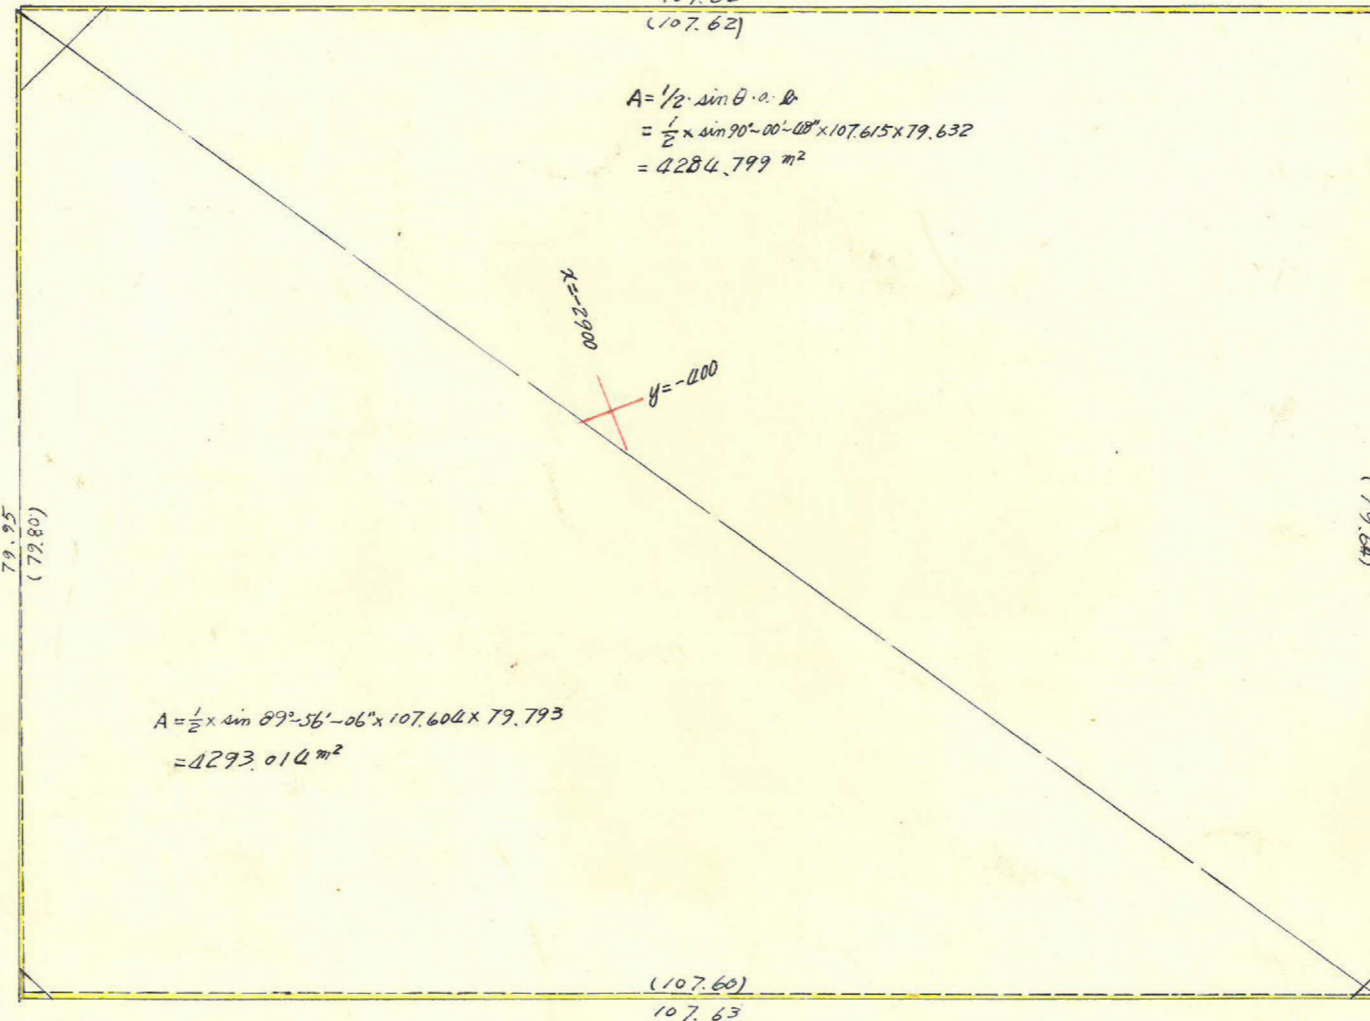


$A = \frac{1}{2} \sin \theta \cdot a \cdot b$   
 $= \frac{1}{2} \times \sin 90^\circ-00'-08'' \times 107.615 \times 79.632$   
 $= 4284.799 \text{ m}^2$

$A = \frac{1}{2} \times \sin 89^\circ-56'-06'' \times 107.604 \times 79.793$   
 $= 4293.014 \text{ m}^2$

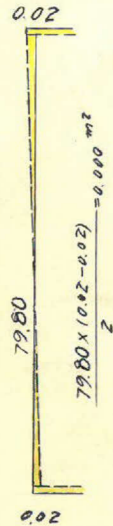

11 M

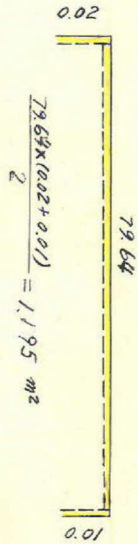

$\text{Sec } 0^\circ-03'-54''(1.00000) \times 4.00 = 4.000$   
 $\text{tan } 0^\circ-03'-54''(0.00116) \times 4.00 = 0.005 (+)$   
4.006

T23-57  $x = -2967.466$   
 $y = -371.768$

$\text{Sec } 0^\circ-03'-54''(1.00000) \times 5.50 = 5.500$   
 $\text{tan } 0^\circ-03'-54''(0.00116) \times 4.00 = 0.005 (+)$   
5.505

$\text{Sec } 0^\circ-04'-22''(1.00000) \times 4.00 = 4.000$   
 $\text{tan } 0^\circ-04'-22''(0.00127) \times 4.00 = 0.005 (-)$   
3.995

T23-6  $x = -2858.743$   
 $y = -328.264$

$6.888 + 1.195 + 10.548 = 18.631$

合計面積 =  $4284.799 + 4293.014 + 18.631 = 8596.444 \text{ m}^2$   
剪除 " =  $2.32 + 15.79 + 2.25 = 20.36$   
ブロック " =  $8576.08 \text{ m}^2$   
割込 " =

$$\frac{107.63 \times (0.10 + 0.09)}{2} = 10.548 \text{ m}^2$$

0.10 107.63 0.09

この図面等は、土地区画整理事業に関する参考資料として提供しています。  
○図面等は換地処分時のものであり、現在の状況とは異なる場合があります。  
○図面等によって、境界等が確定されるものではありません。








課	長	係	長	測量士	係

# 確定面積平面図 $S = \frac{1}{600}$

ブロック番号 宇宿 153 A 号

新地名 町 丁目  
年 月 日

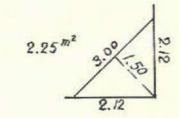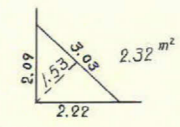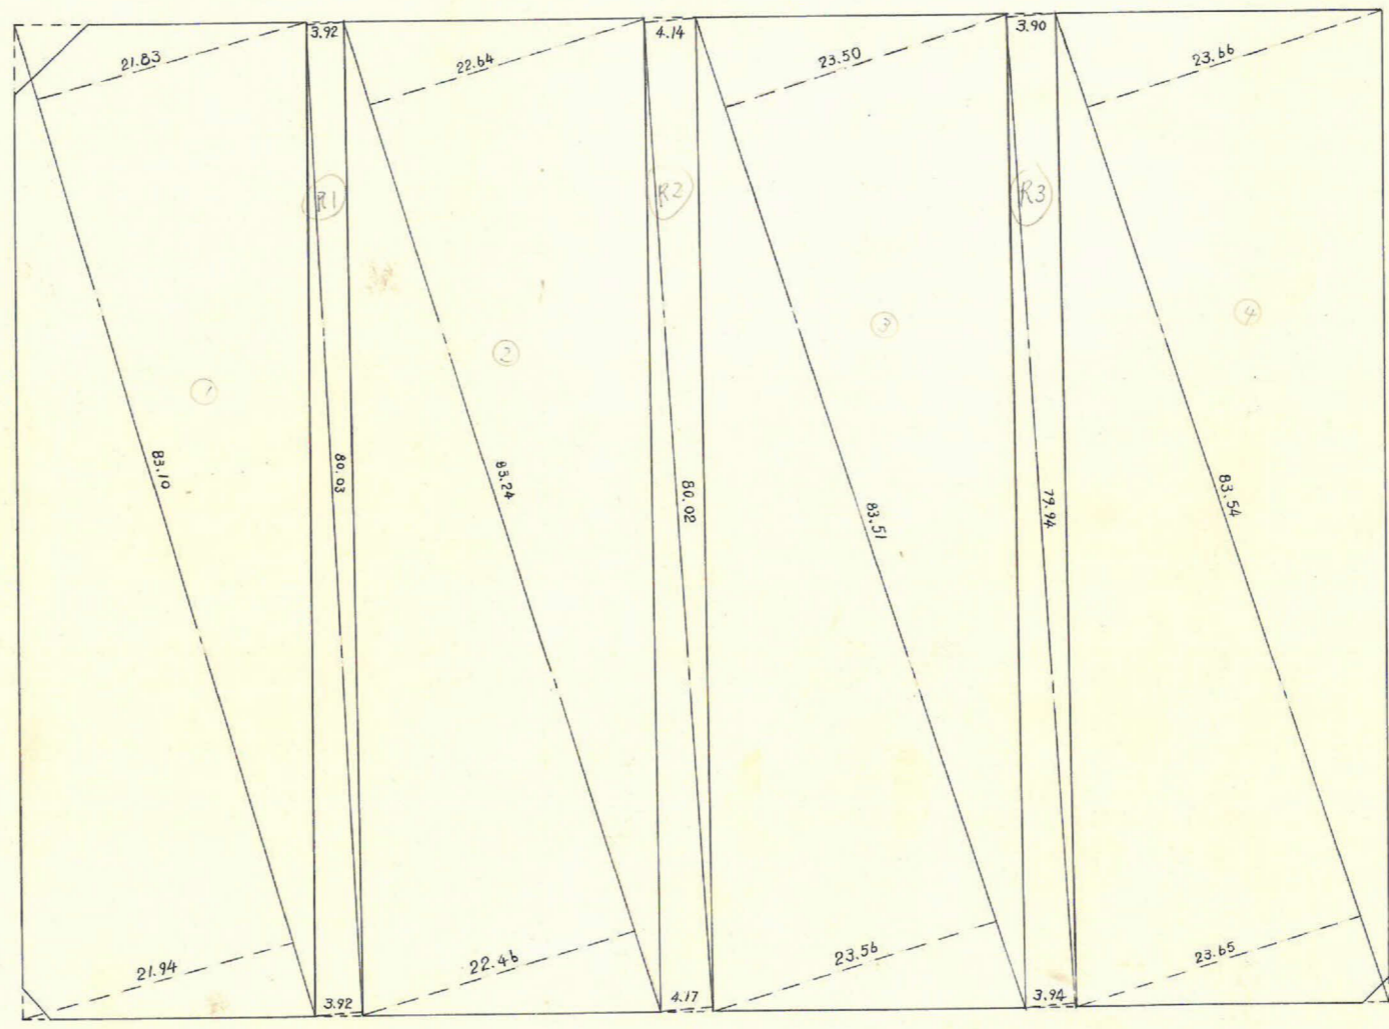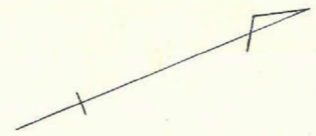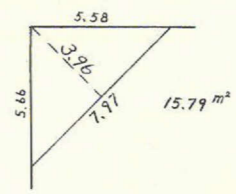

この図面等は、土地区画整理事業に関する参考資料として提供しています。  
 ○図面等は換地処分時のものであり、現在の状況とは異なる場合があります。  
 ○図面等によって、境界等が確定されるものではありません。

課長	係長	測量士	係


(分 筆 前)


確定面積平面図  $S = \frac{1}{600}$

ブロック番号 宇宿

153 B 号

新地名 町 丁目  
年 月 日

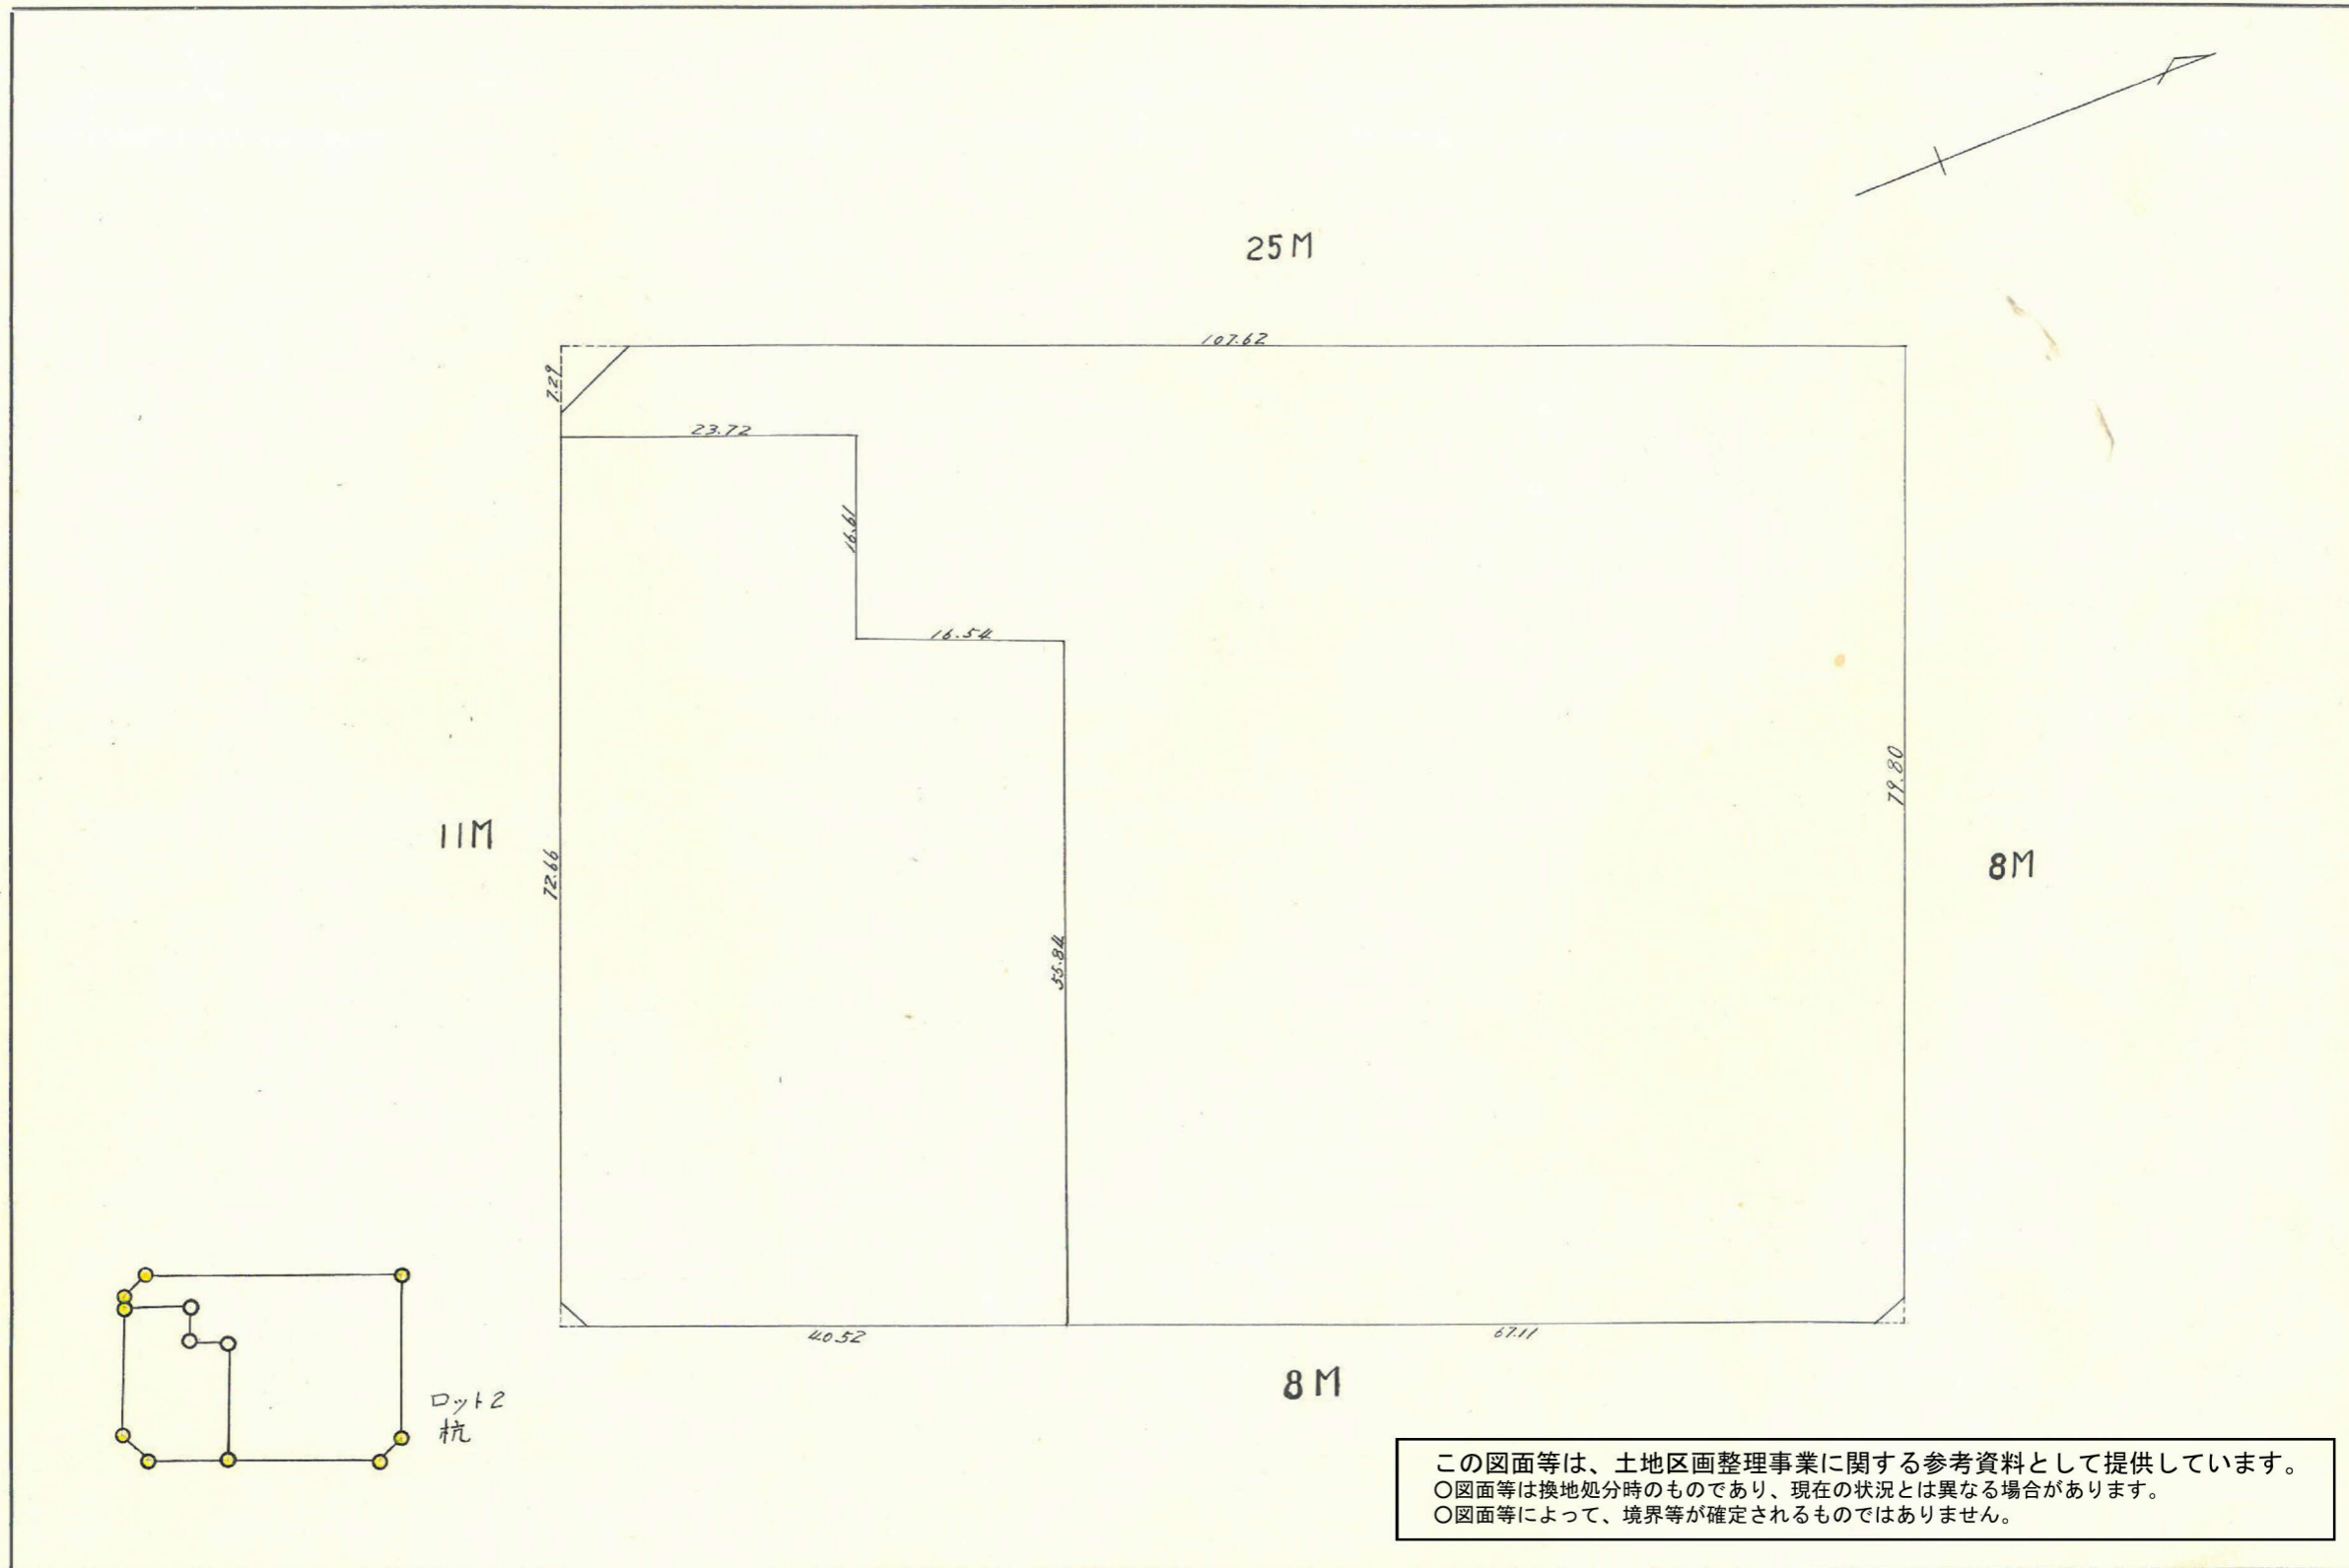

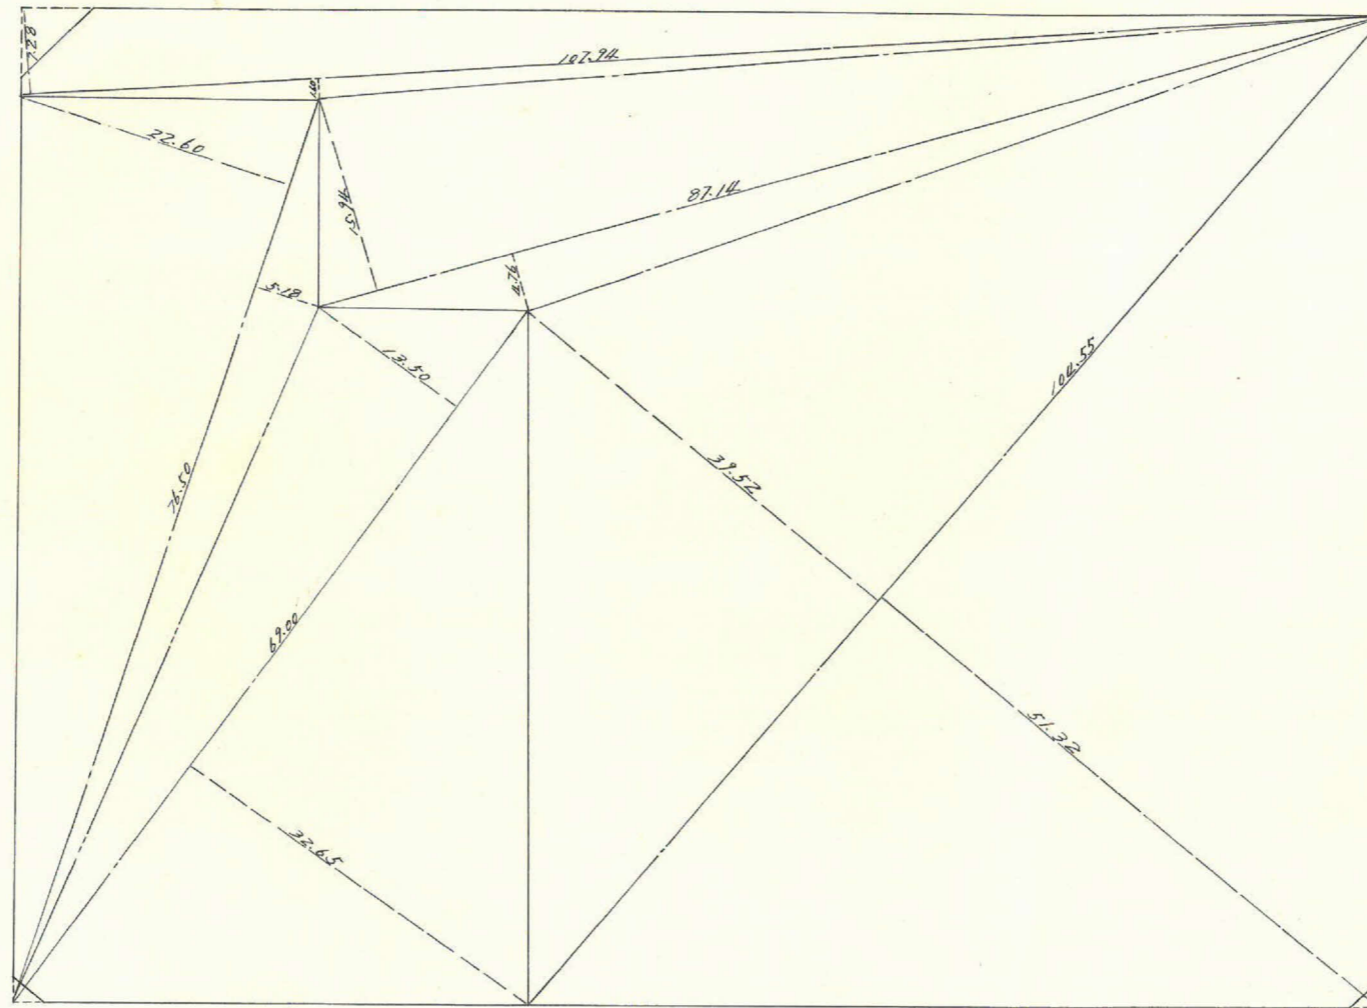

この図面等は、土地区画整理事業に関する参考資料として提供しています。  
 ○図面等は換地処分時のものであり、現在の状況とは異なる場合があります。  
 ○図面等によって、境界等が確定されるものではありません。