
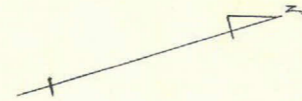


課長	係長	測量士	係



(分筆前)
確定面積平面図 $S = \frac{1}{600}$

ブロック番号 宇宿 156 号


新地名 町 丁目
年 月 日

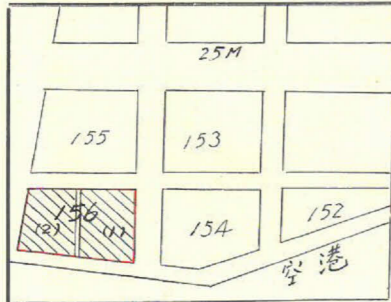

この図面等は、土地区画整理事業に関する参考資料として提供しています。
 ○図面等は換地処分時のものであり、現在の状況とは異なる場合があります。
 ○図面等によって、境界等が確定されるものではありません。

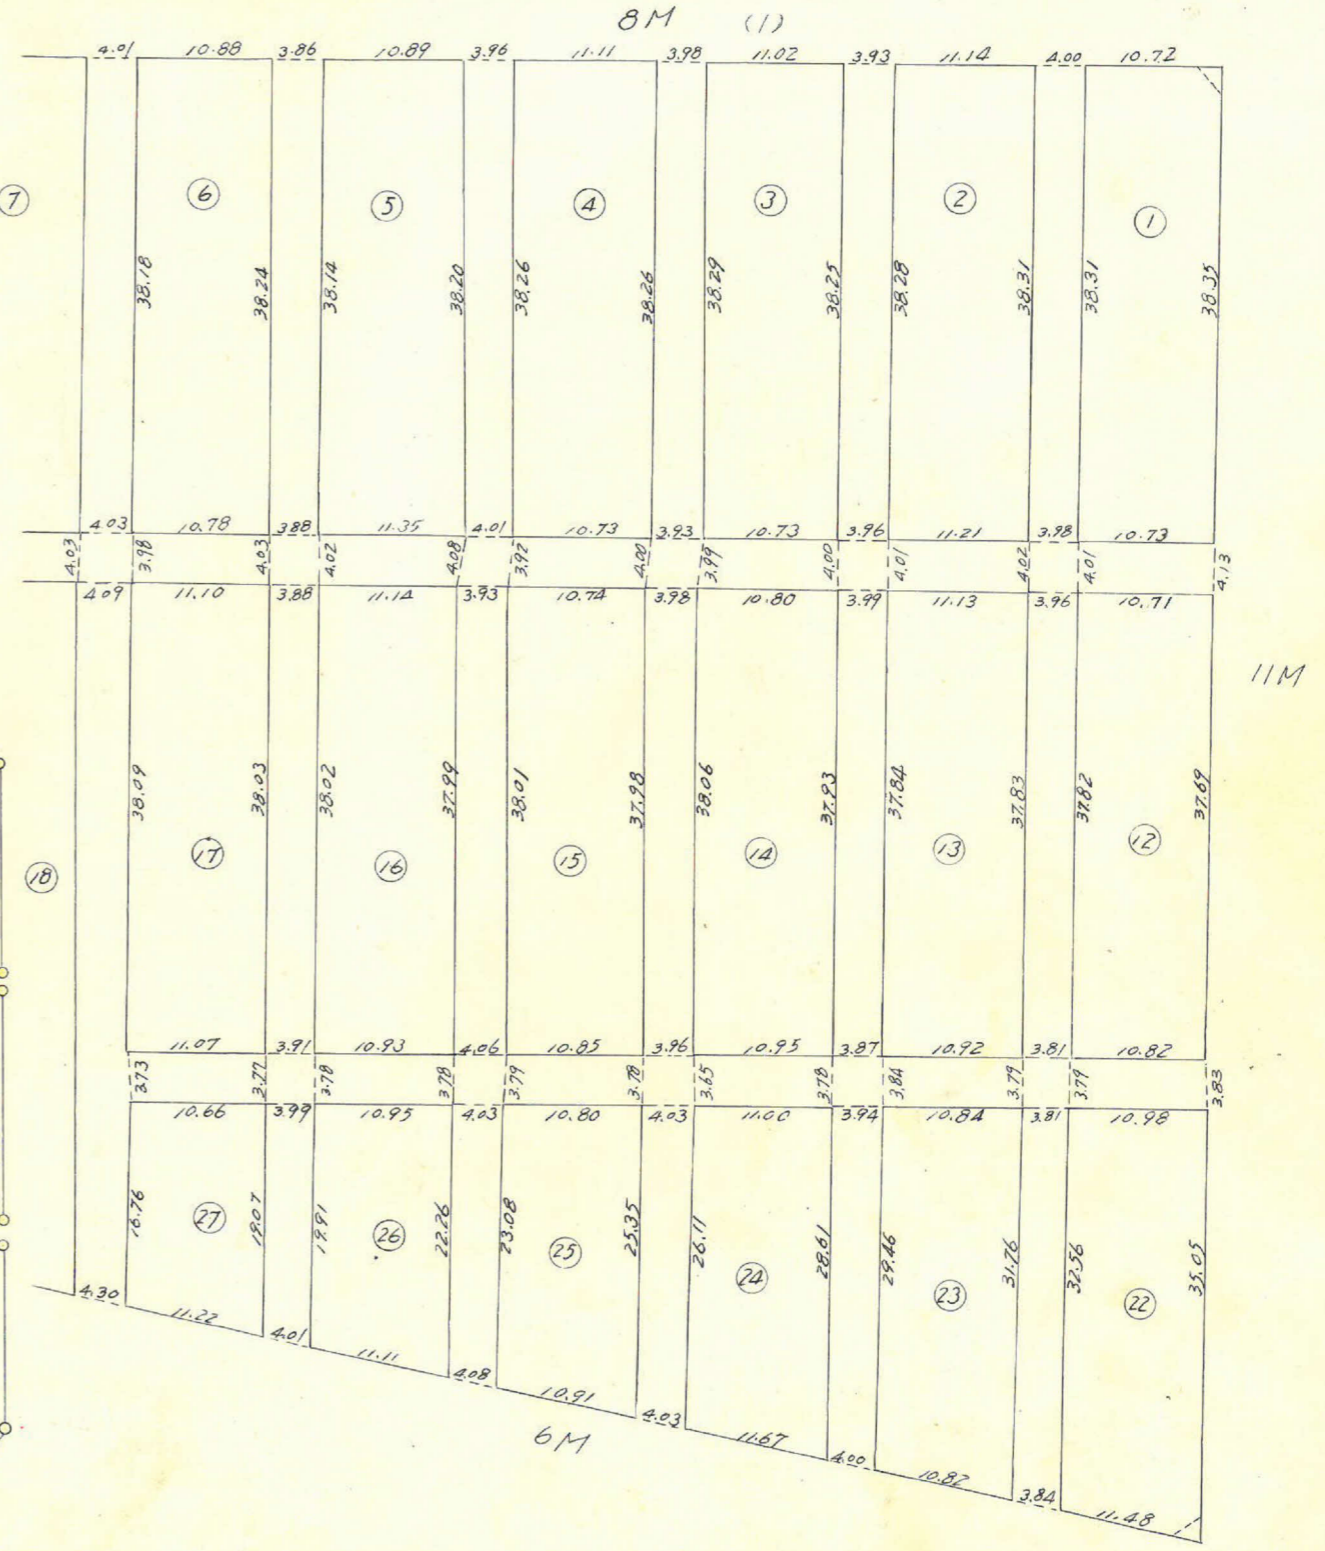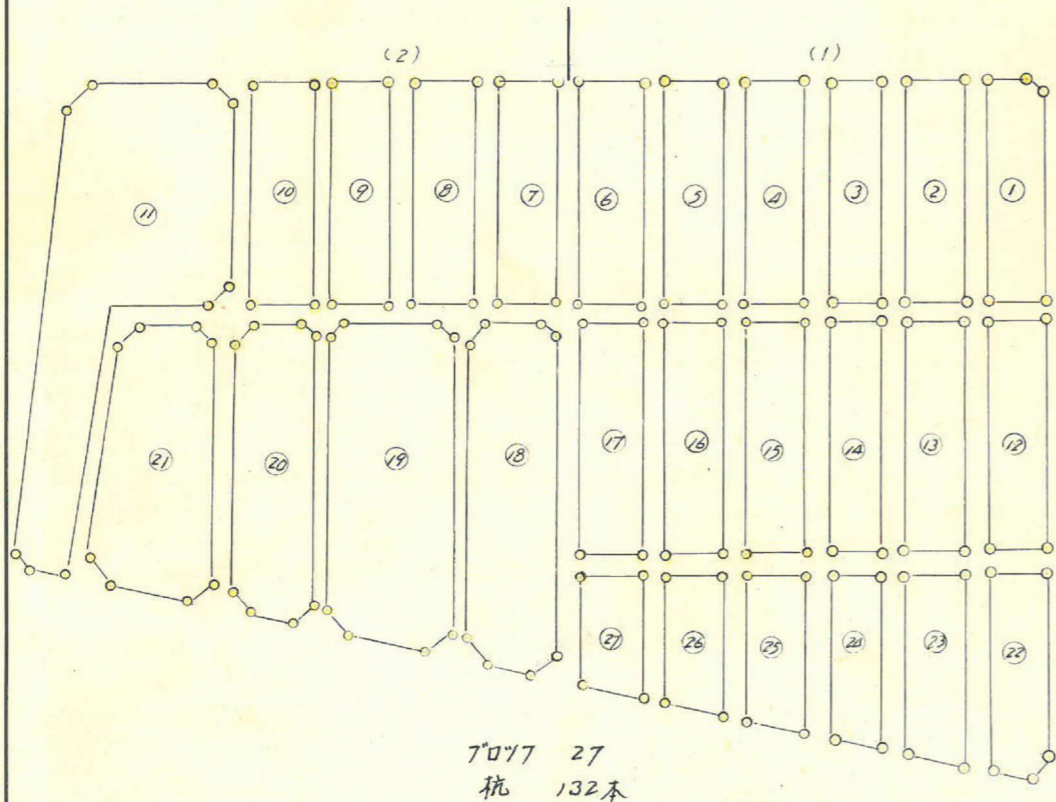

この図面等は、土地区画整理事業に関する参考資料として提供しています。
 ○図面等は換地処分時のものであり、現在の状況とは異なる場合があります。
 ○図面等によって、境界等が確定されるものではありません。

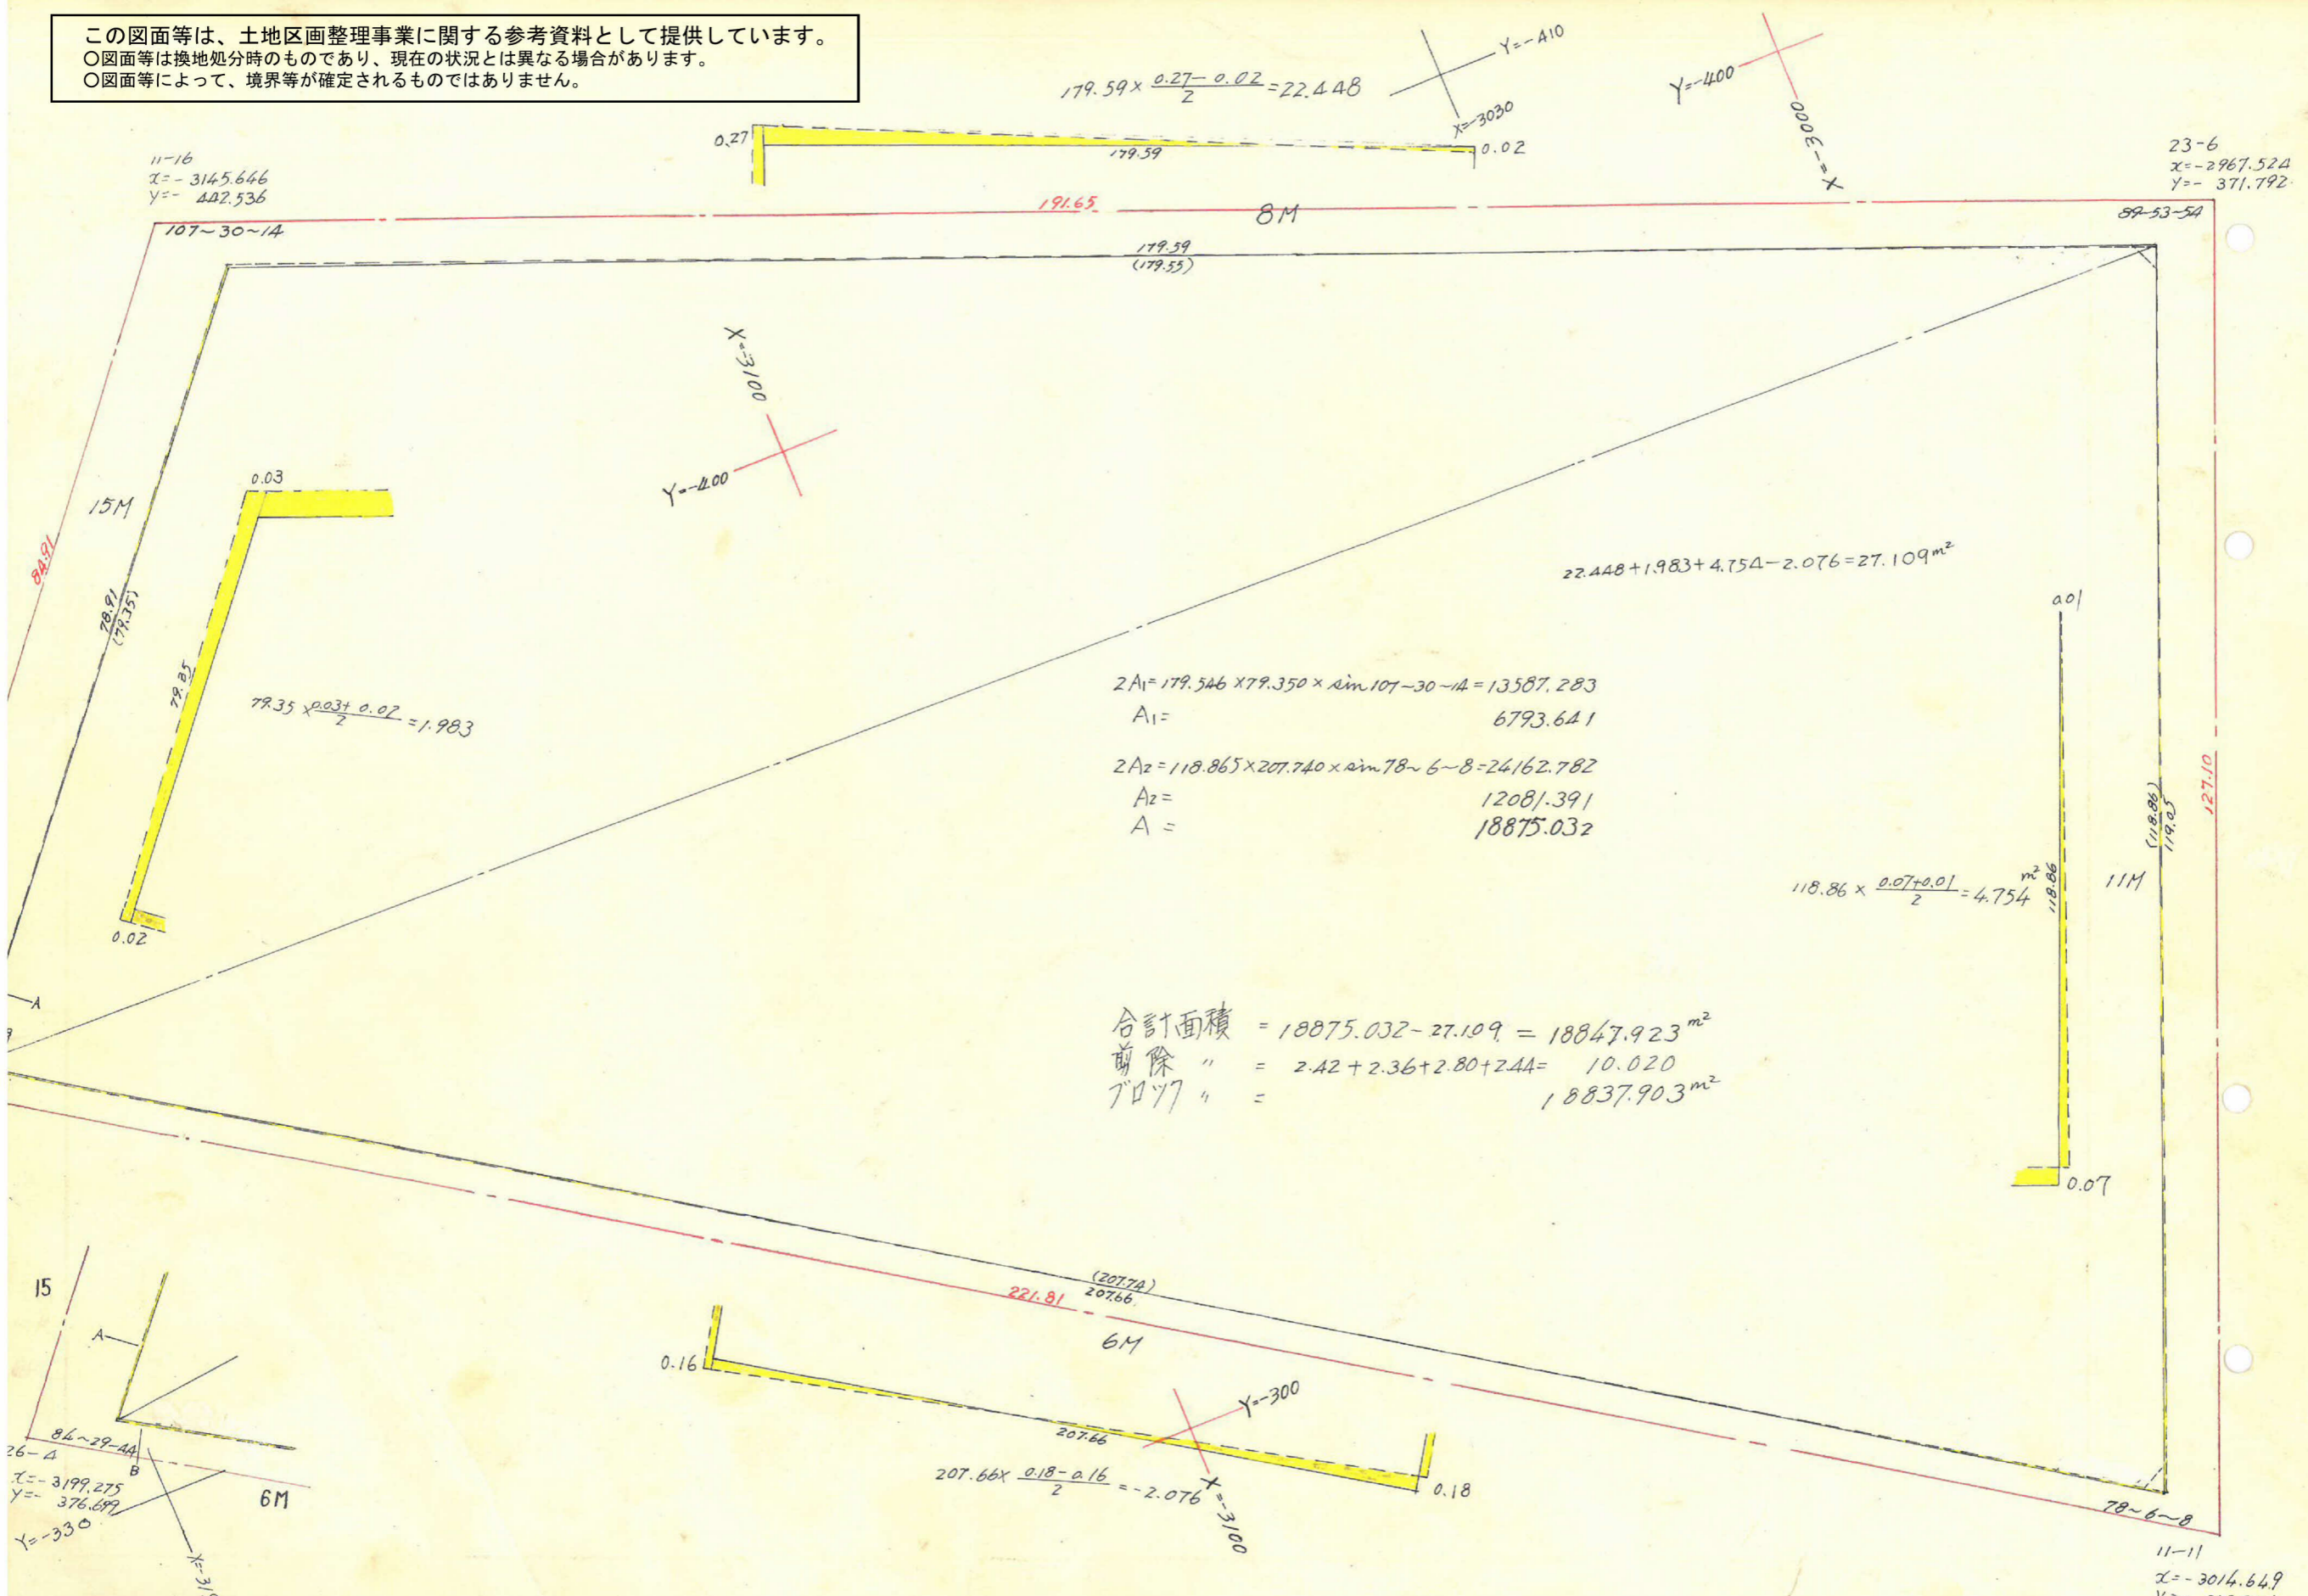

$$179.59 \times \frac{0.27 - 0.02}{2} = 22.448$$

11-16
 $x = -3145.646$
 $y = -442.536$

23-6
 $x = -2967.524$
 $y = -371.792$

$$79.35 \times \frac{0.03 + 0.02}{2} = 1.983$$

$$22.448 + 1.983 + 4.754 - 2.076 = 27.109 \text{ m}^2$$

$$2A_1 = 179.546 \times 79.350 \times \sin 107-30-14 = 13587.283$$

$$A_1 = 6793.641$$


$$2A_2 = 118.865 \times 207.740 \times \sin 78-6-8 = 24162.782$$

$$A_2 = 12081.391$$

$$A = 18875.032$$

$$118.86 \times \frac{0.07 + 0.01}{2} = 4.754 \text{ m}^2$$

合計面積 = $18875.032 - 27.109 = 18847.923 \text{ m}^2$
 前除 " = $2.42 + 2.36 + 2.80 + 2.44 = 10.020$
 ゴロツク " = 18837.903 m^2

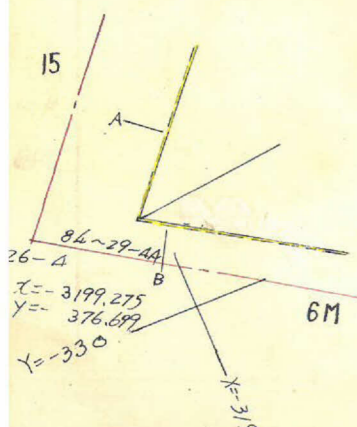


11-11
 $x = -3014.649$
 $y = -253.751$

課長	係長	測量士	係


(分筆前)
 確定面積平面図 $S = \frac{1}{600}$

ブロック番号 宇宿 156号

新地名 町 丁目
 年 月 日

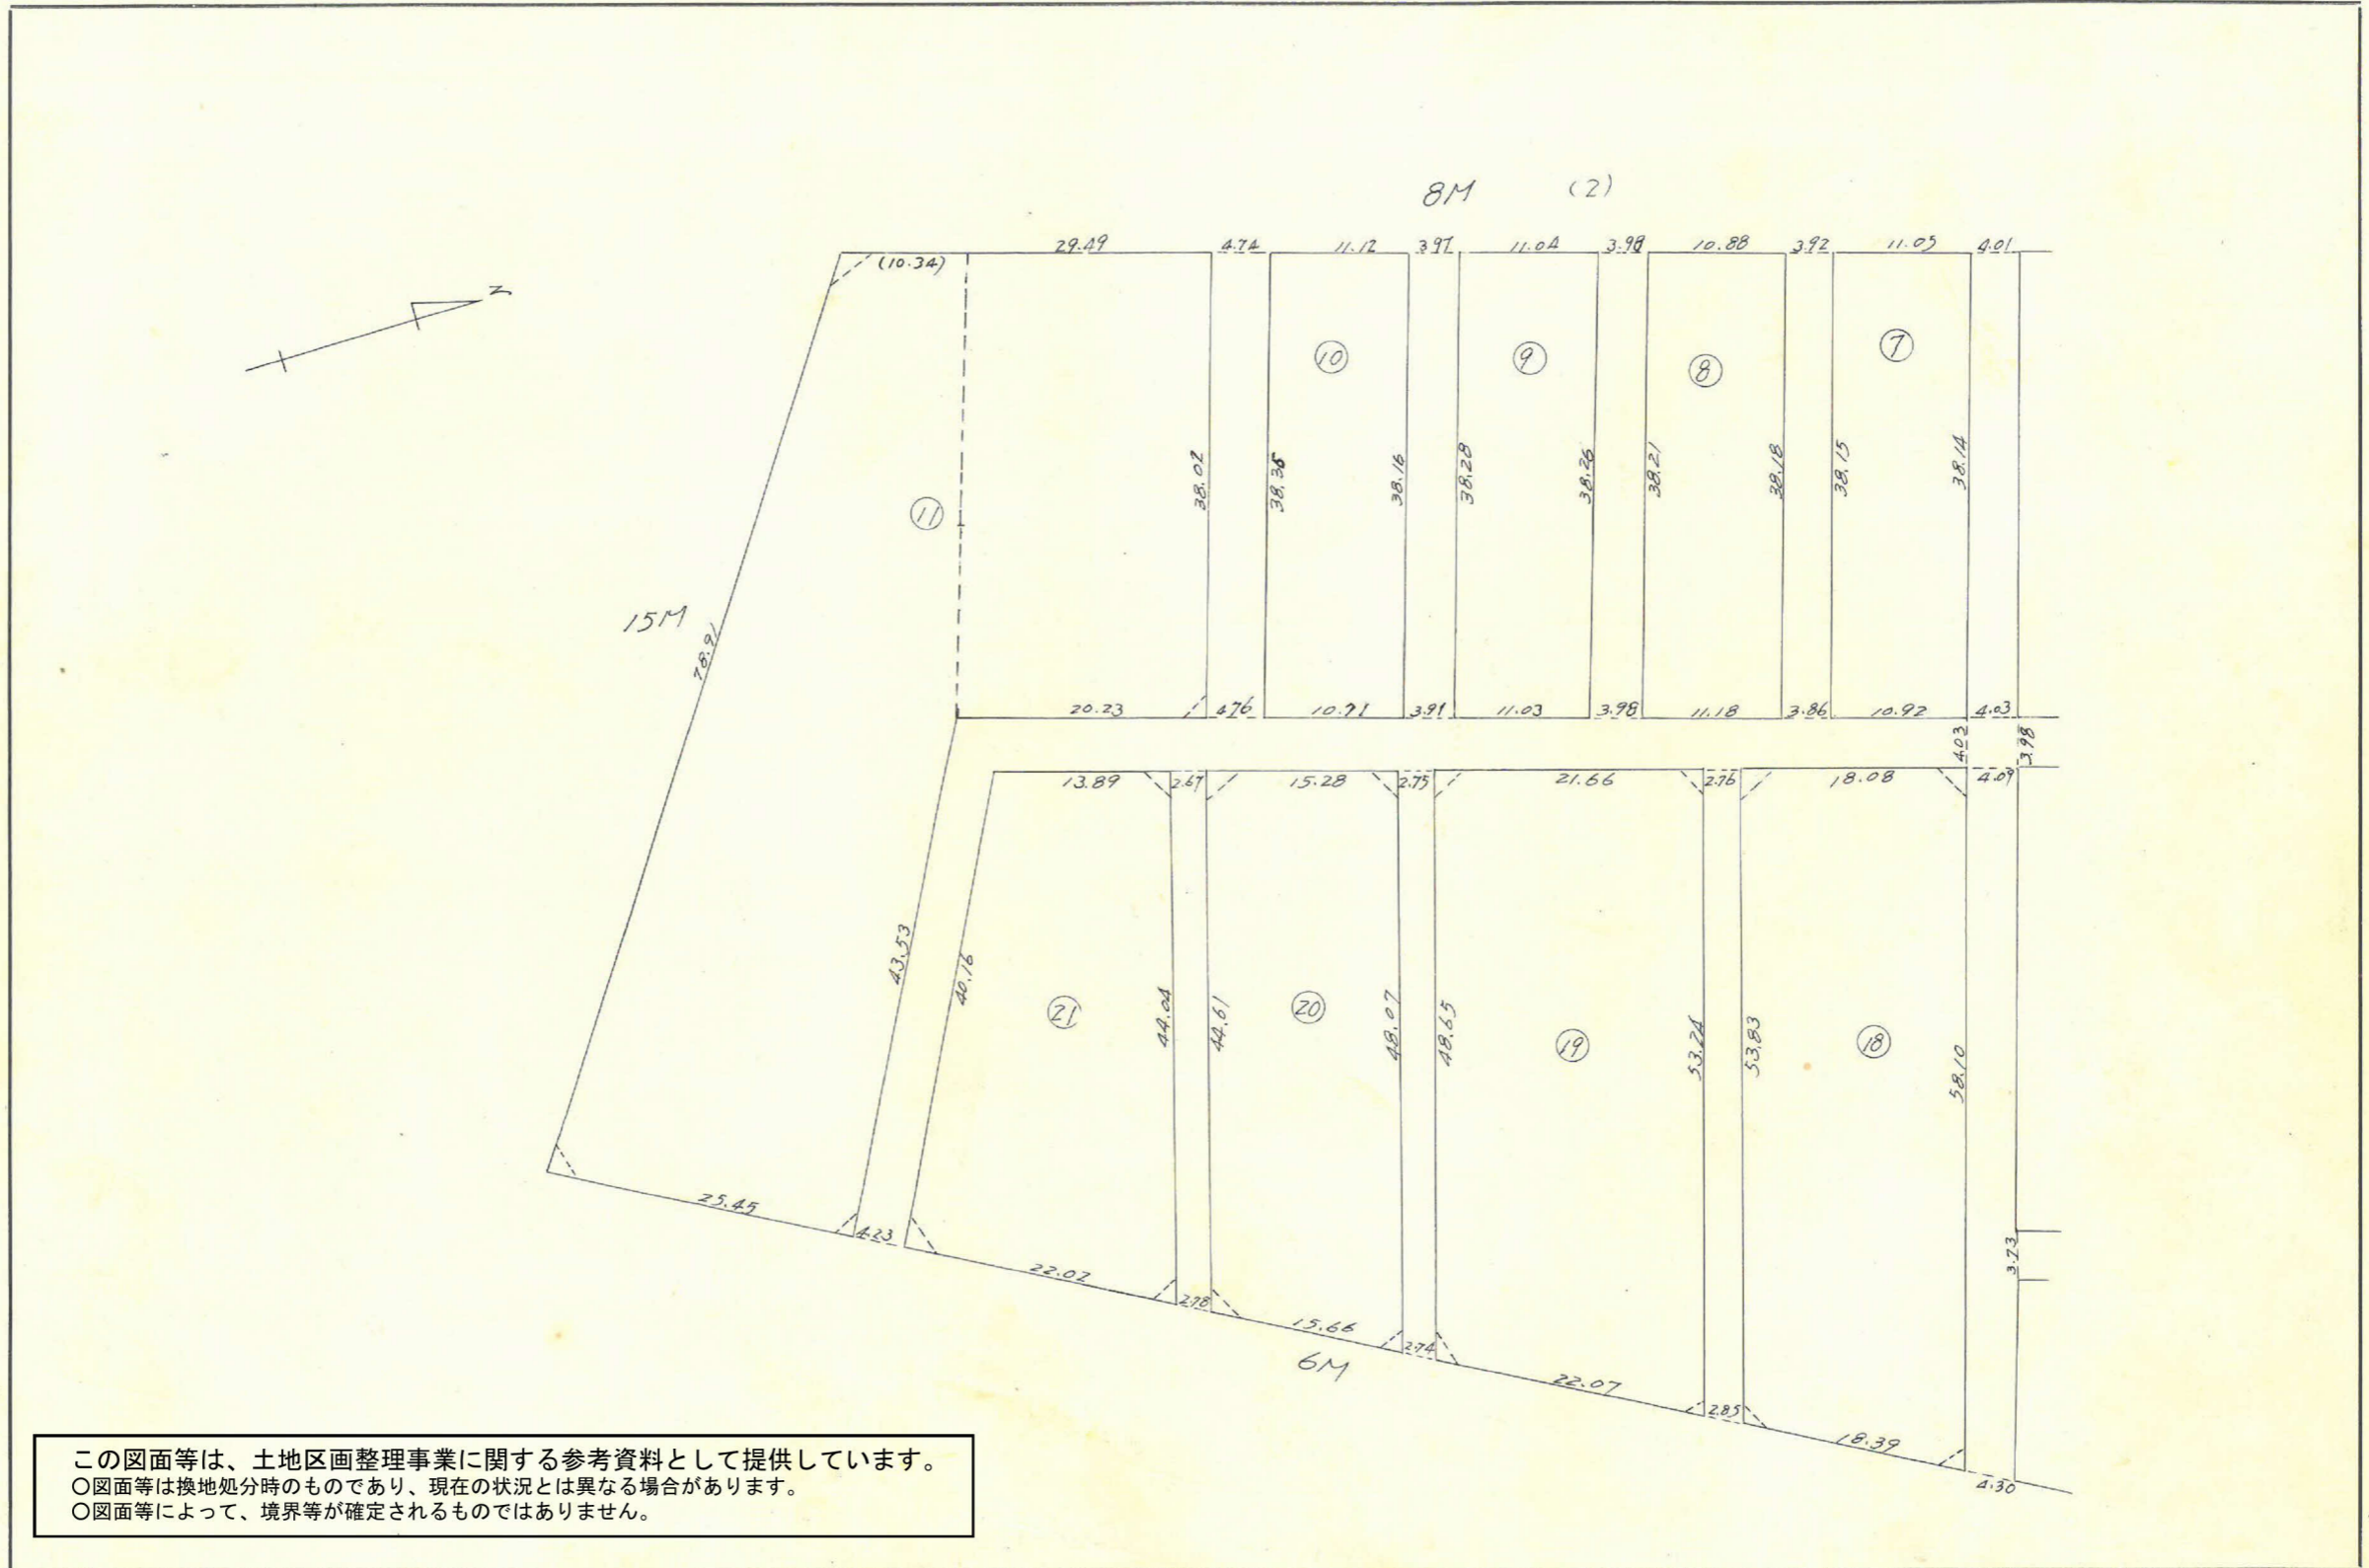

この図面等は、土地区画整理事業に関する参考資料として提供しています。
 ○図面等は換地処分時のものであり、現在の状況とは異なる場合があります。
 ○図面等によって、境界等が確定されるものではありません。

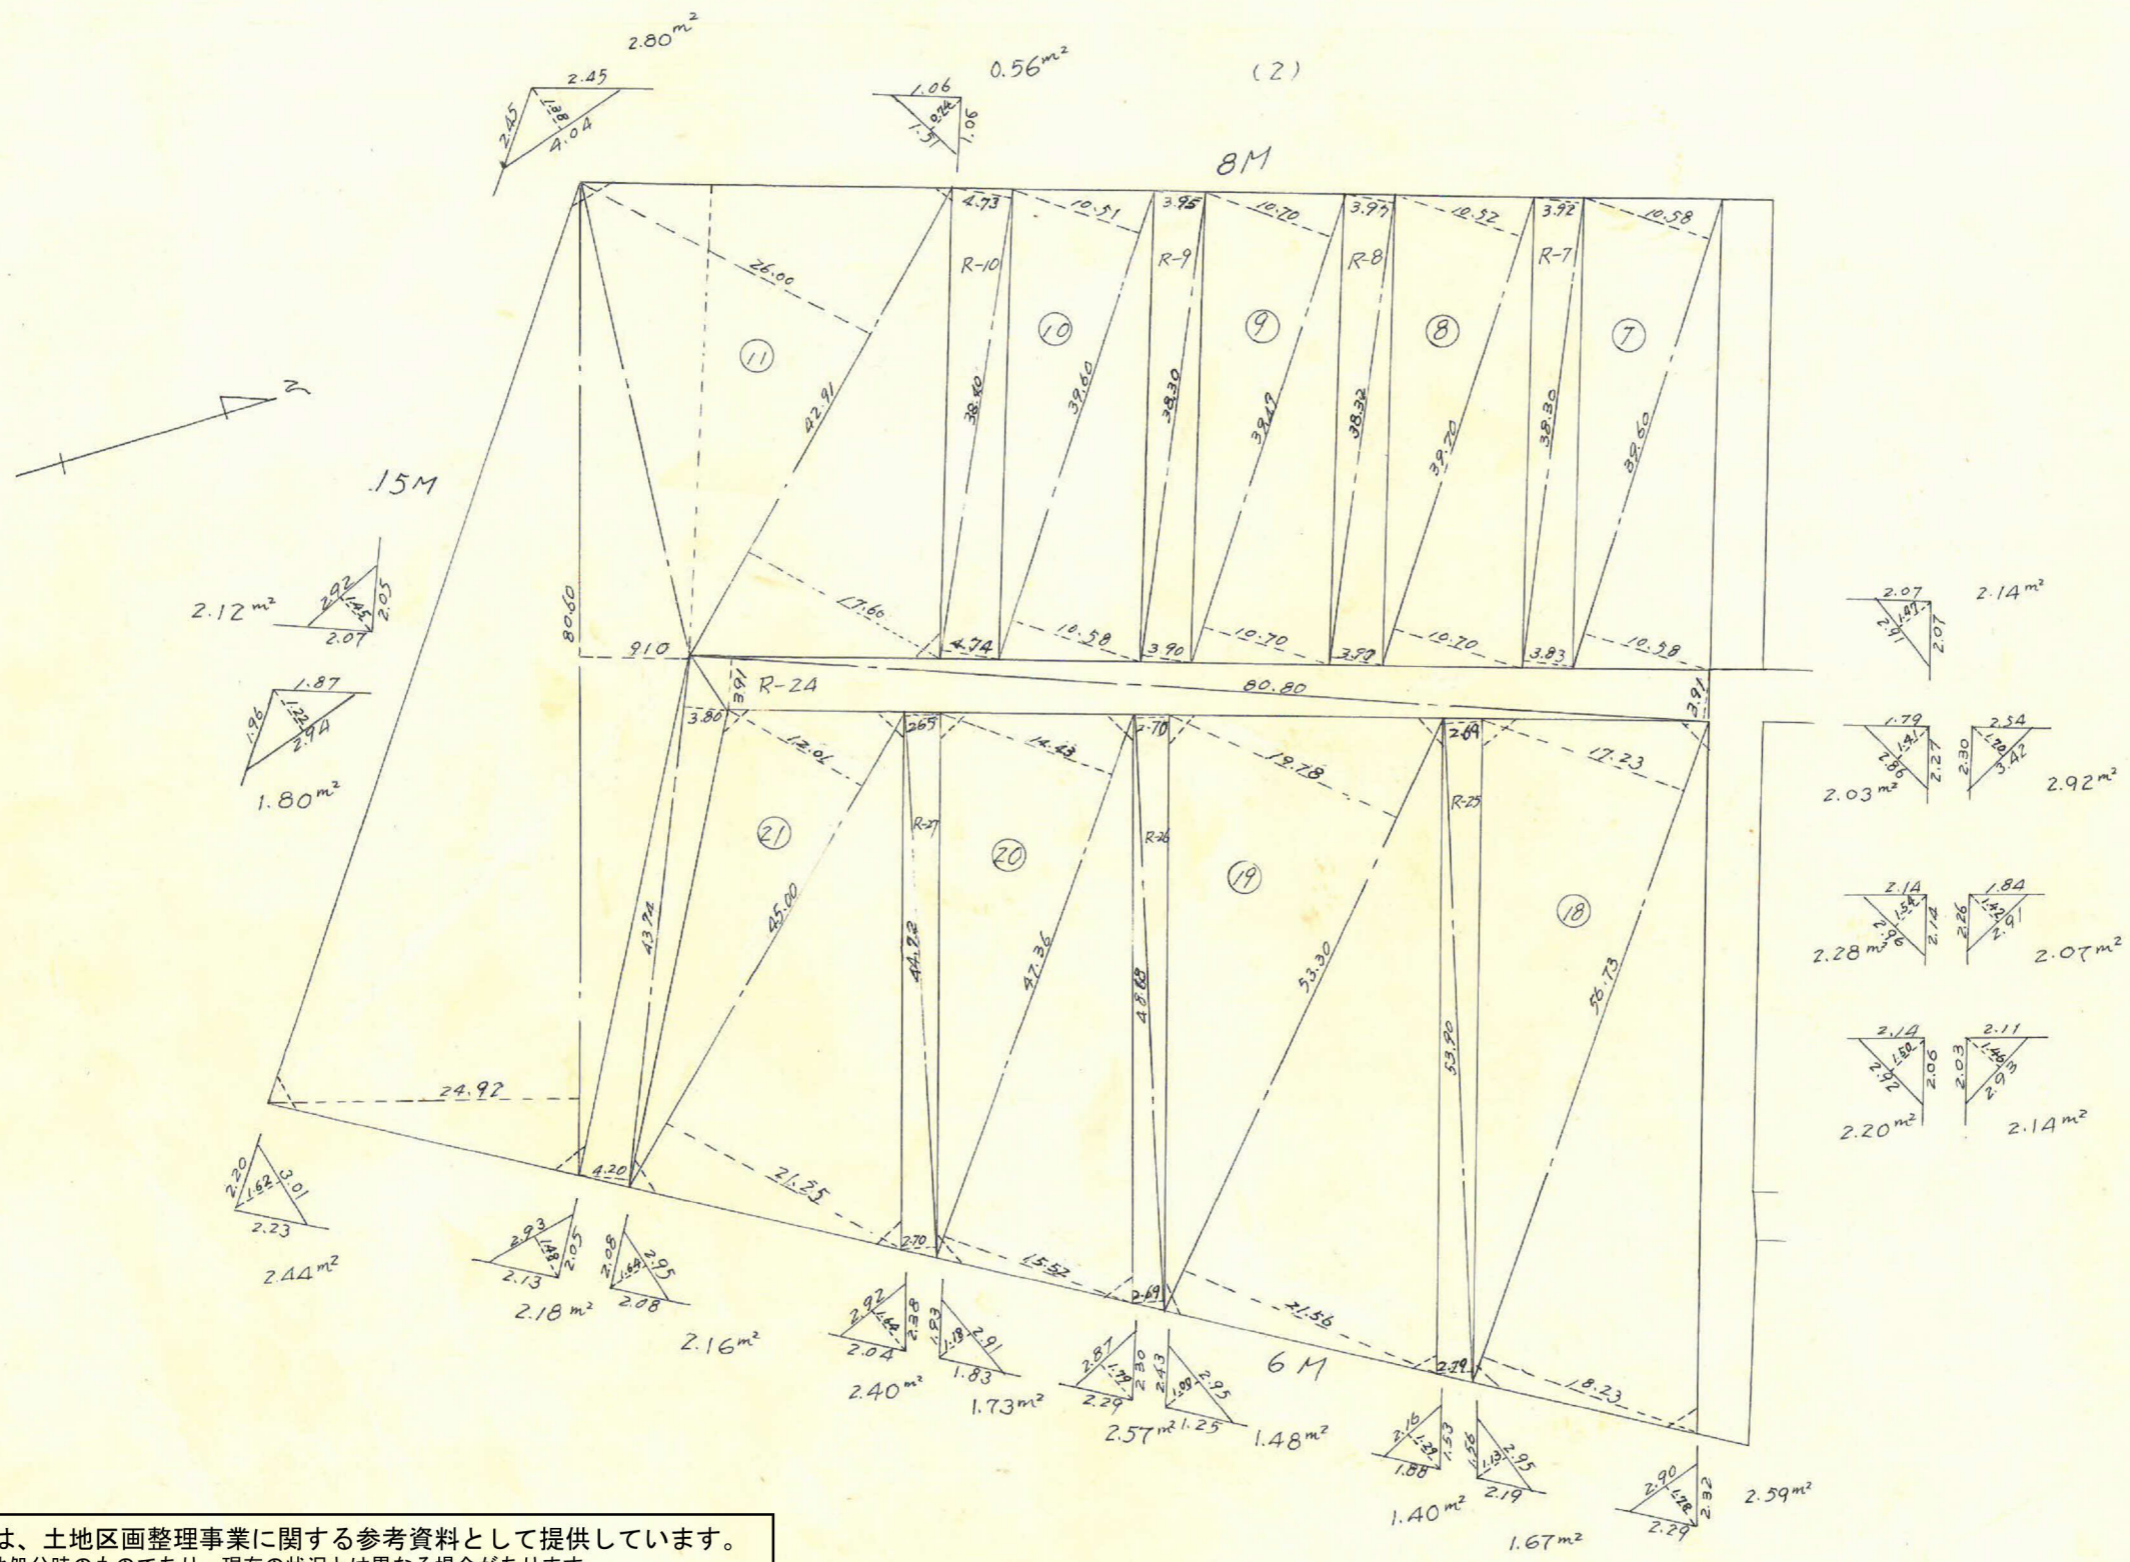

この図面等は、土地区画整理事業に関する参考資料として提供しています。
 ○図面等は換地処分時のものであり、現在の状況とは異なる場合があります。
 ○図面等によって、境界等が確定されるものではありません。

課長	係長	測量士	係




(分筆前)

確定面積平面図 S = 1/600


ブロック番号 宇宿

156 号

新地名 町 丁目
年 月 日

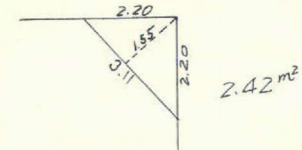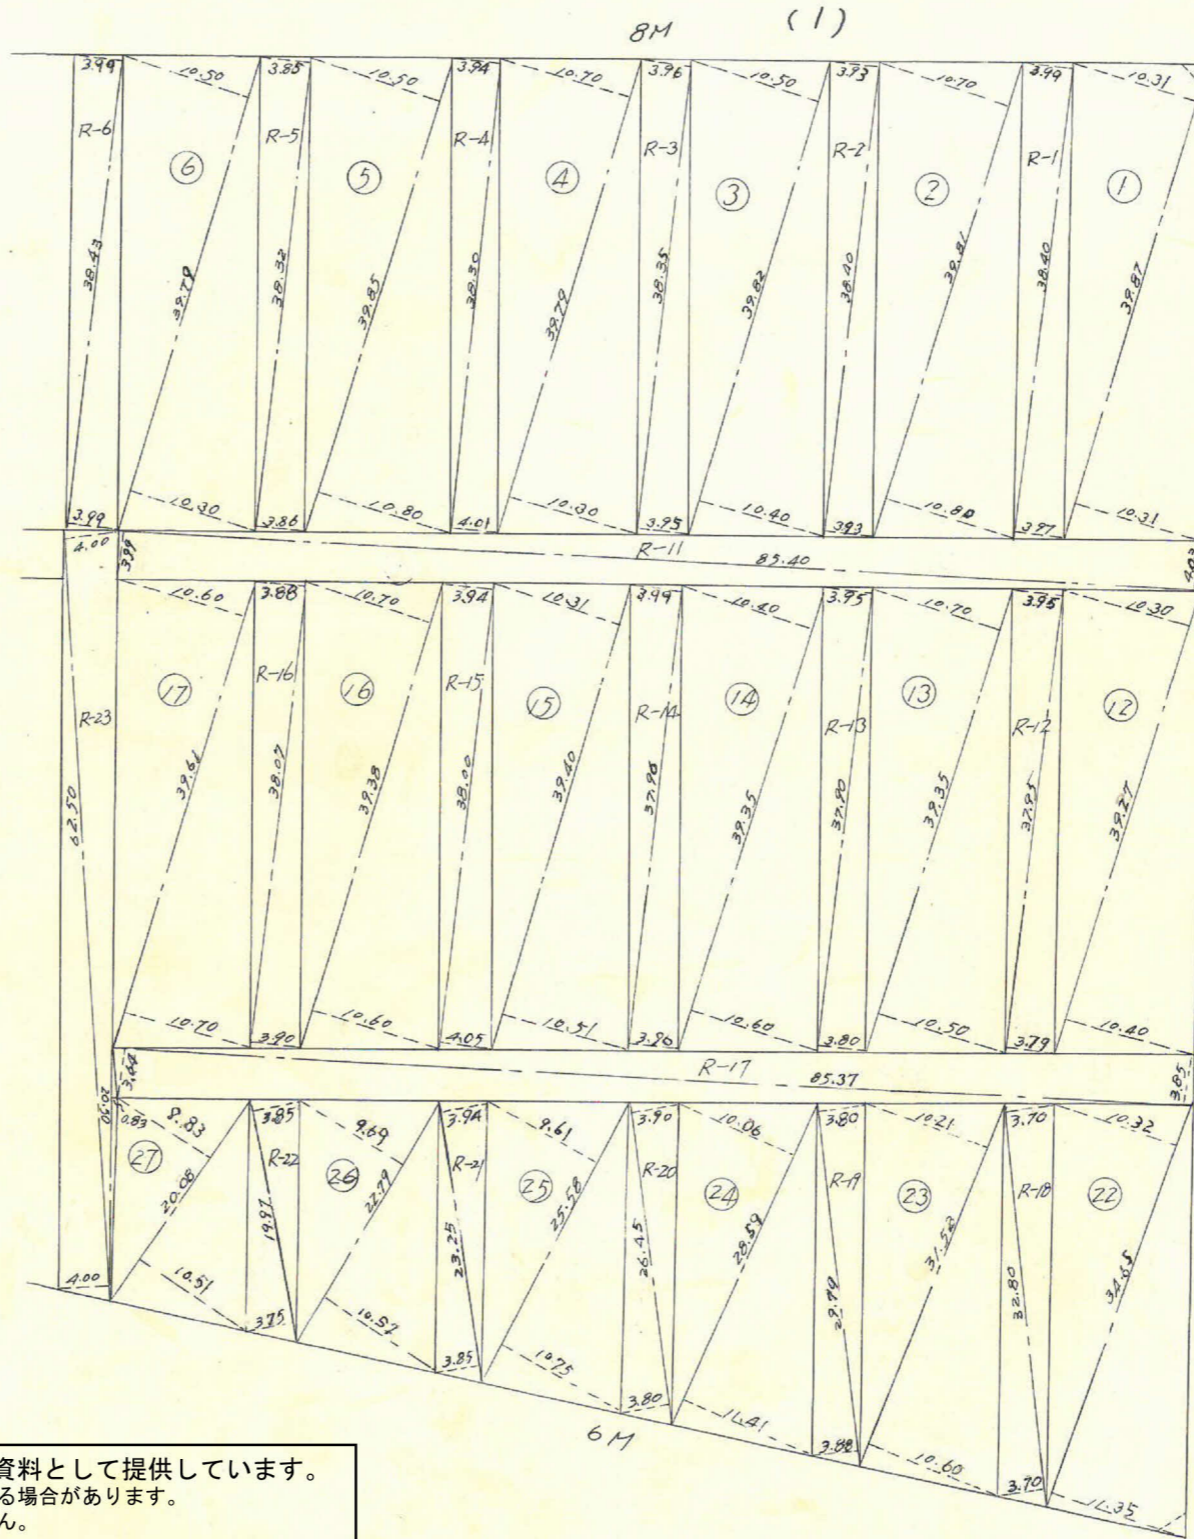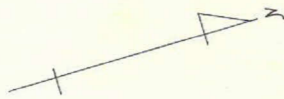

11M

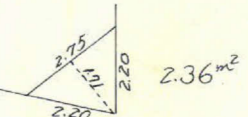

この図面等は、土地区画整理事業に関する参考資料として提供しています。
 ○図面等は換地処分時のものであり、現在の状況とは異なる場合があります。
 ○図面等によって、境界等が確定されるものではありません。