




課

確定面積平面図 $S = \frac{1}{200}$

城南

ブロック番号 132-12 号

新地名 町 丁目
年 月 日

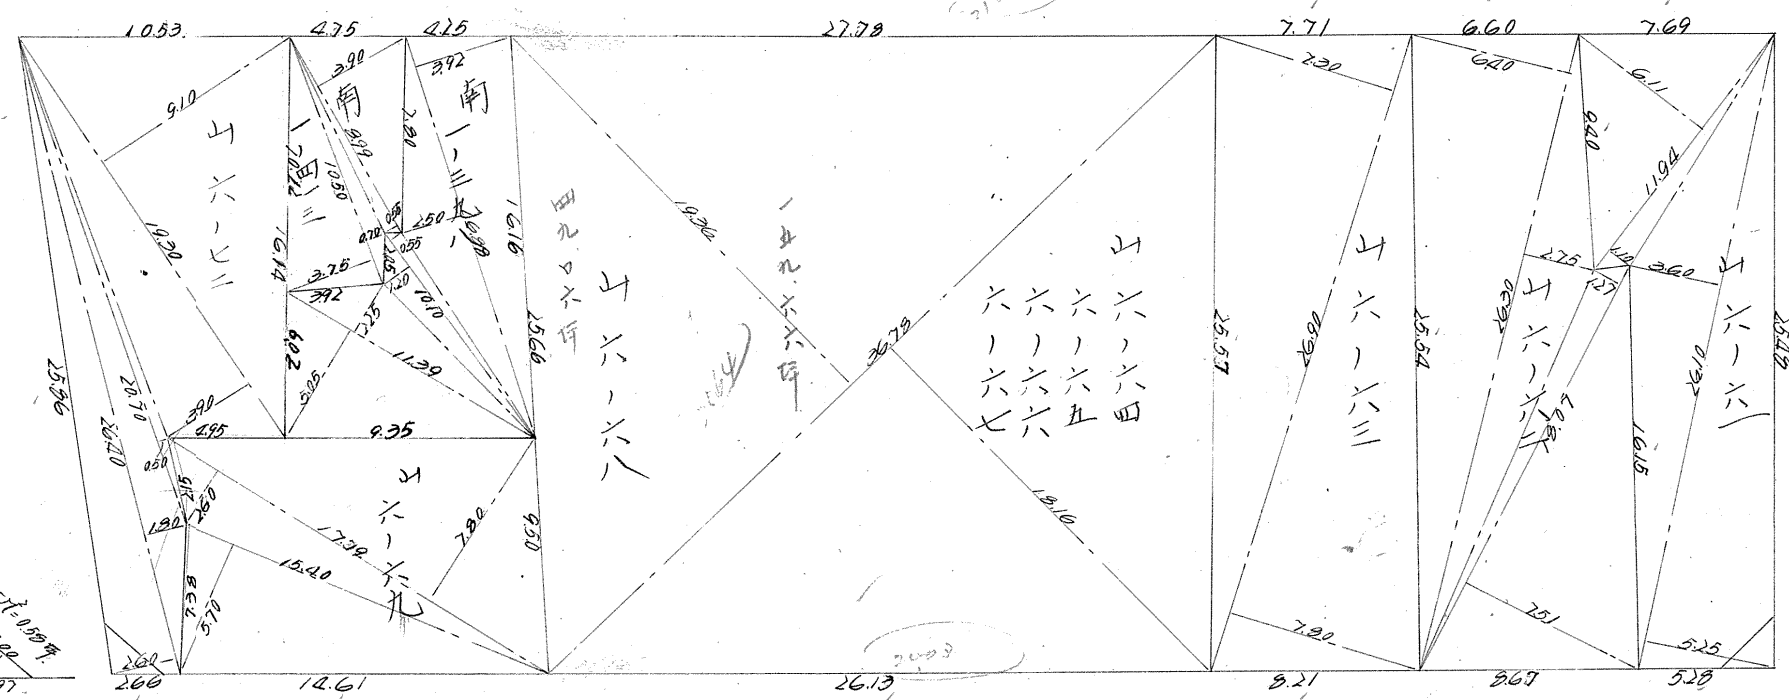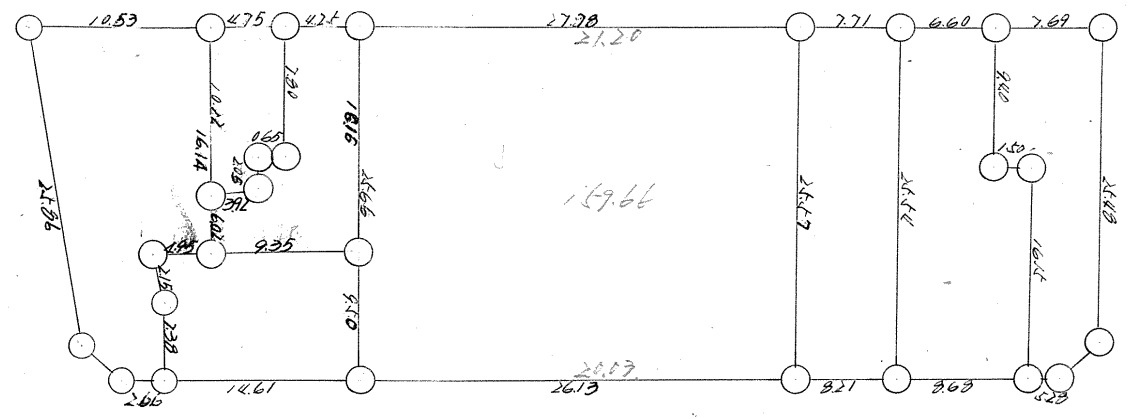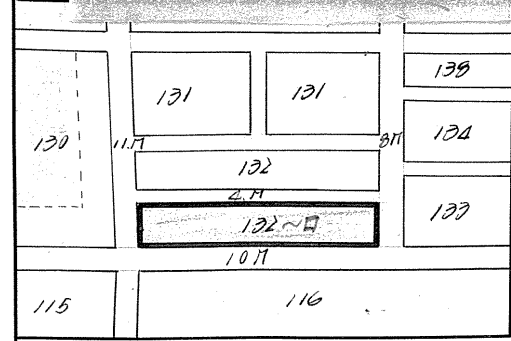

この図面等は、土地区画整理事業に関する参考資料として提供しています。
 ○図面等は換地処分時のものであり、現在の状況とは異なる場合があります。
 ○図面等によって、境界等が確定されるものではありません。

| 課 | 長 | 係 | 長 | 測量士 | 係 |
|---|---|---|---|-----|---|
| | | | | | |


確定面積平面図 $S = \frac{1}{2000}$

ブロック番号 城南

132-12号

新地名 町 丁目

年 月 日

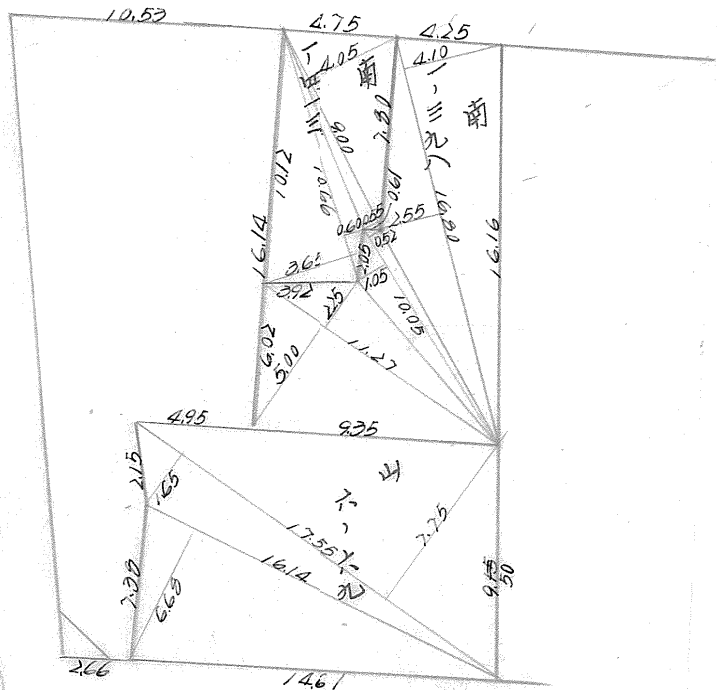

この図面等は、土地区画整理事業に関する参考資料として提供しています。
 ○図面等は換地処分時のものであり、現在の状況とは異なる場合があります。
 ○図面等によって、境界等が確定されるものではありません。