
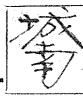


課長	係長	測量士	
			

確定面積平面圖 $S = \frac{1}{600}$





ブロック番号 

13190号

新地名 町 丁目

昭和26年 12月 5日

この図面等は、土地区画整理事業に関する参考資料として提供しています。
 ○図面等は換地処分時のものであり、現在の状況とは異なる場合があります。
 ○図面等によって、境界等が確定されるものではありません。

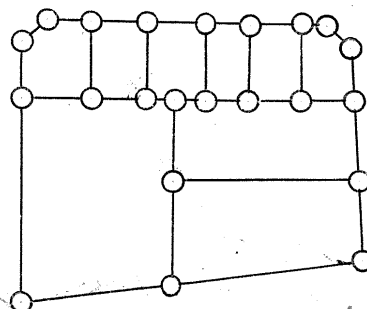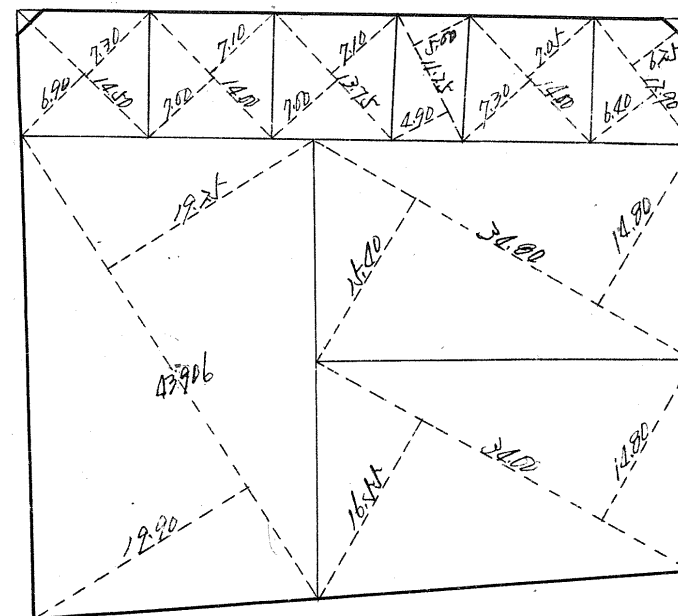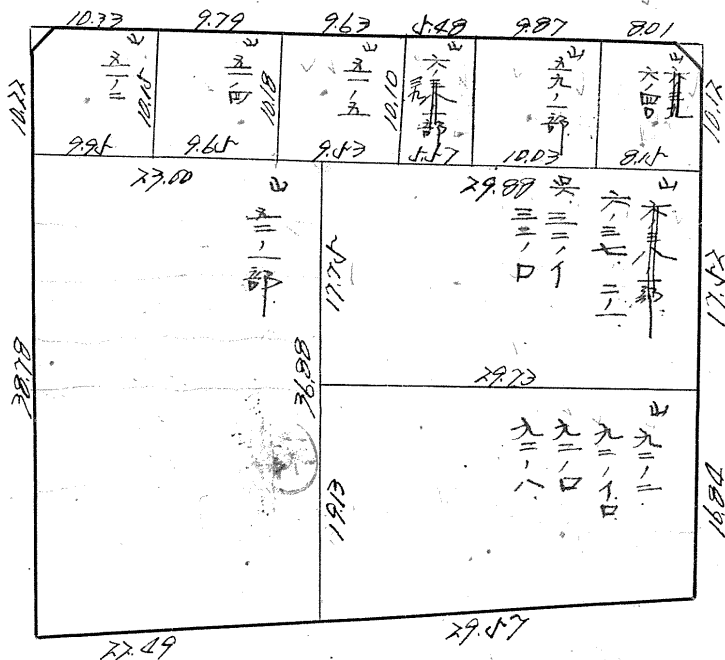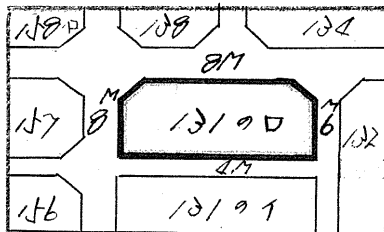

縦・22
 横・9

測量士	測量士	測量士	測量士
トラバ	面積計	枕巻	測距

13190B

トラバナー精度 1/7000

