


この図面等は、土地区画整理事業に関する参考資料として提供しています。  
 ○図面等は換地処分時のものであり、現在の状況とは異なる場合があります。  
 図面等によって、境界等が確定されるものではありません。 町 丁目

課長	係長	測量士	係

# 確定面積平面圖 $S = \frac{1}{600}$

ブロック番号 南 130 号 名

日 月 年 10 月 28 日

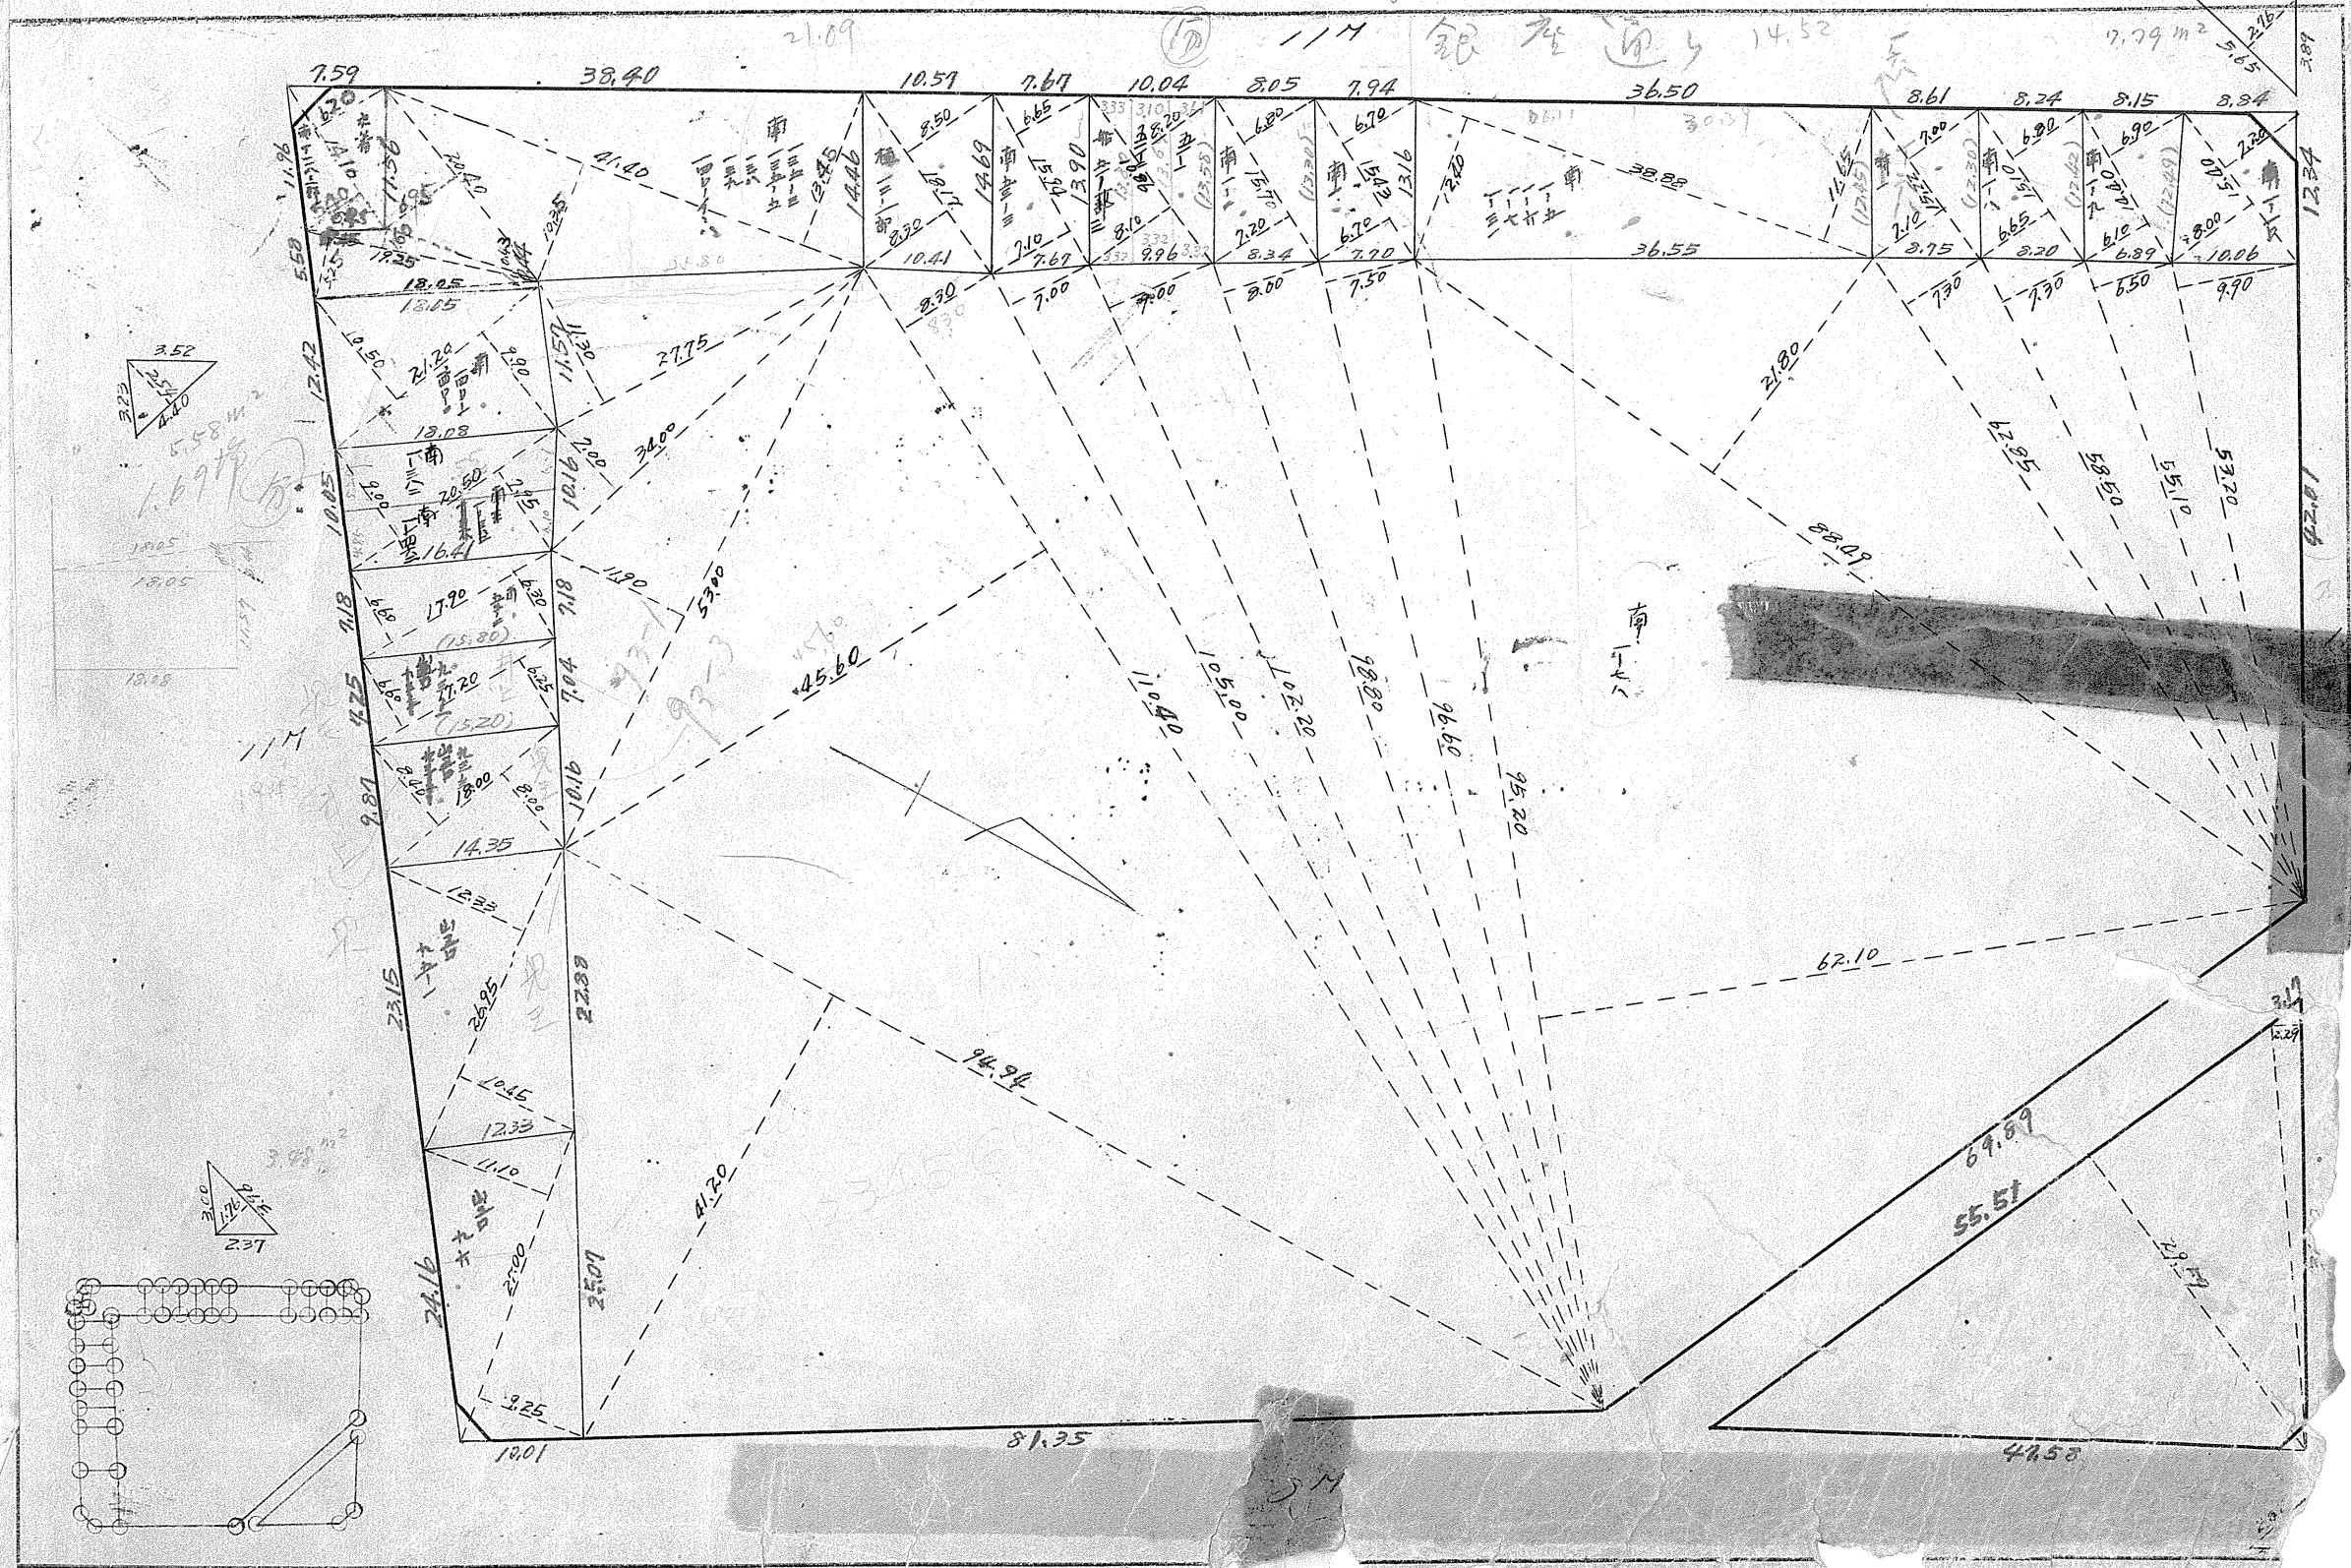



No. 84  $x=3470.841$   
 $y=-249.825$

No. 85  $x=3381.091$   
 $y=-201.544$

No. 88  $x=3319.578$   
 $y=-168.377$

No. A  $x=3321.506$   
 $y=-175.335$

No. 83  $x=3451.782$   
 $y=-275.919$

No. E  $x=3463.390$   
 $y=-250.585$

29.398

No. 82  $x=3434.443$   
 $y=-277.659$

58.101

No. D  $x=3397.786$   
 $y=-340.885$

No. 61  $x=3400.171$   
 $y=-346.576$

No. 62  $x=3338.413$   
 $y=-311.790$

No. H  $x=3310.596$   
 $y=-271.667$

No. G  $x=3268.163$   
 $y=-270.134$

No. 63  $x=3261.283$   
 $y=-271.117$

測点	1	2	3	3x4	4	5	6	
	x	$\Delta x$	$\Delta x_n + \Delta x_{n+1}$		$\frac{\Delta}{y}$	$\Delta y$	$\Delta y_n + \Delta y_{n+1}$	1x6
A	+3321.506							
B	+3289.785	+31.721			-175.335			
C	+3318.865	-29.080	+2.641	-610.927	-231.324	+55.989	+119.536	+393.247.740
D	+3397.786	-78.921	-108.001	+31.846.763	-294.871	+63.547	+109.561	+363.618.168
E	+3463.390	-65.604	-144.525	+49.266.405	-340.885	+64.014	-44.286	-150.074.351
A	+3321.506	+141.884	+76.280	-19.114.624	-250.585	-90.300	-44.286	-150.074.351
			+173.605	-30.439.033	-175.335	-75.250	-165.550	-573.364.215
							-19.261	-63.975.527
				+30.948.184				

$-30.948.185 \times \frac{1}{2} = 15.474.09 \text{ m}^2$

測点	1	2	3	3x4	4	5	6	
	x	$\Delta x$	$\Delta x_n + \Delta x_{n+1}$		$\frac{\Delta}{y}$	$\Delta y$	$\Delta y_n + \Delta y_{n+1}$	1x6
F	+3286.467							
G	+3268.163	+18.304			-238.205			
H	+3310.596	-42.433	-24.129	+6.518.063	-270.134	+31.929	+53.462	+174.722.530
I	+3287.432	+23.164	-19.269	+5.620.131	-291.667	+21.533	-28.910	-95.709.330
F	+3286.467	+0.964	+24.129	-5.820.494	-241.224	-50.443	-53.462	-175.752.690
			+19.269	-4.589.972	-238.205	-3.019	+28.910	+95.011.760
				1.727.728				

$-1727.730 \times \frac{1}{2} = 863.66 \text{ m}^2$

合計 16,337.75 m<sup>2</sup>

この図面等は、土地区画整理事業に関する参考資料として提供しています。  
 ○図面等は換地処分時のものであり、現在の状況とは異なる場合があります。  
 ○図面等によって、境界等が確定されるものではありません。