

課長	係長	測量士	等

確定面積平面圖 $S = \frac{1}{600}$

ブロック番号






115 号


新地名

町 丁目

昭和26年9月19日

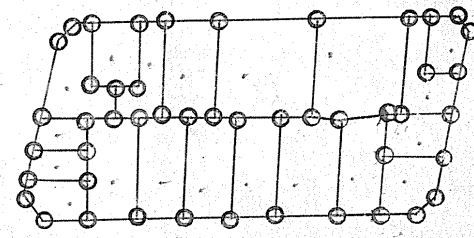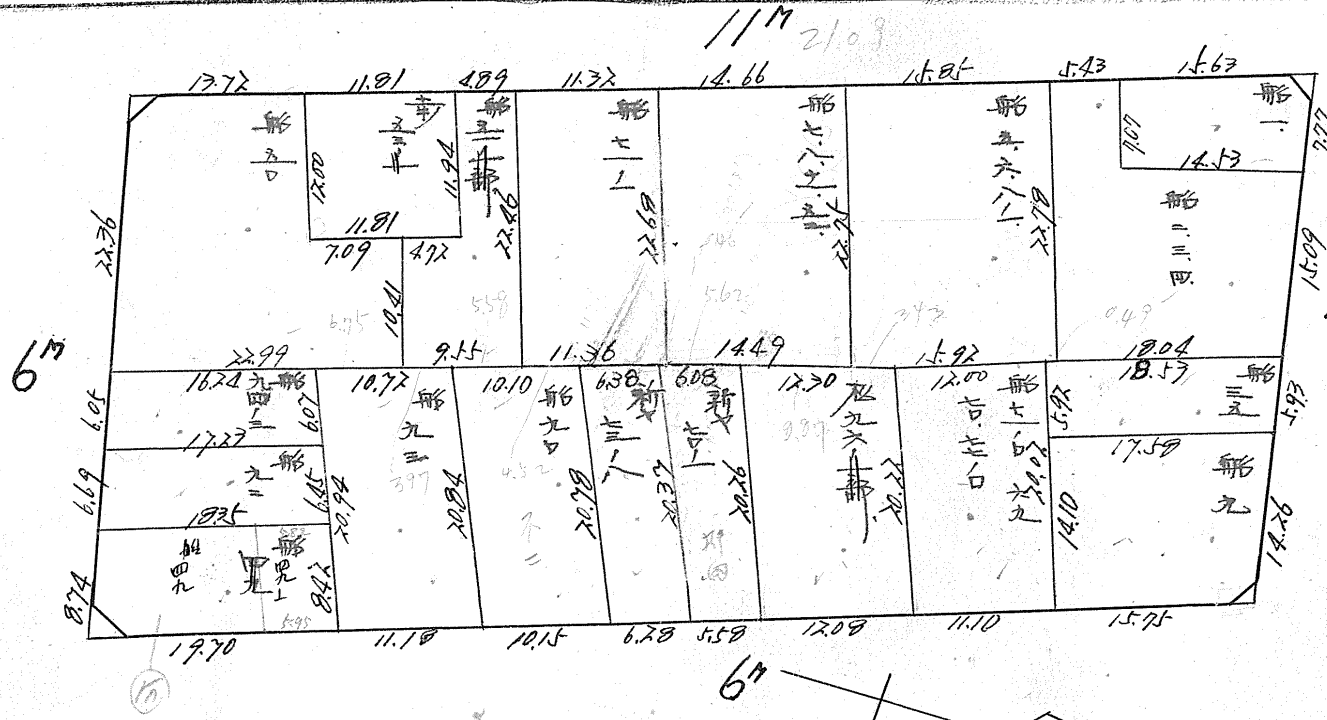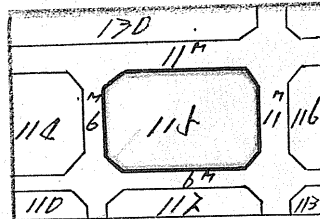

柱 47
口 19

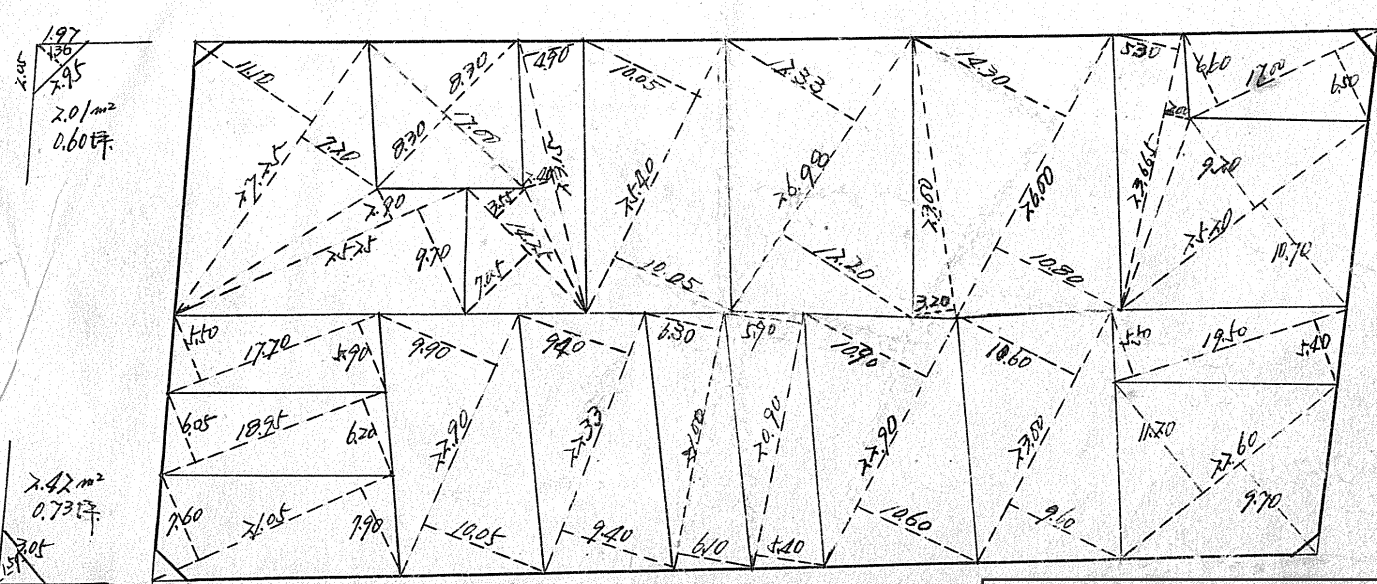

1.97
1.56
2.95
2.01m²
0.60坪

2.42m²
0.73坪



2.05
4.10
467m²
1.40坪

2.00m²
0.60坪

測量士	測量士	測量士	測量士
トラン	南橋	和	和

この図面等は、土地区画整理事業に関する参考資料として提供しています。
 ○図面等は換地処分時のものであり、現在の状況とは異なる場合があります。
 ○図面等によって、境界等が確定されるものではありません。

115B
トラスバー 精度 1/7000

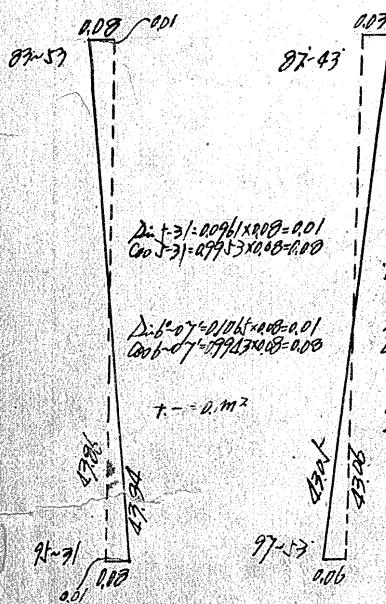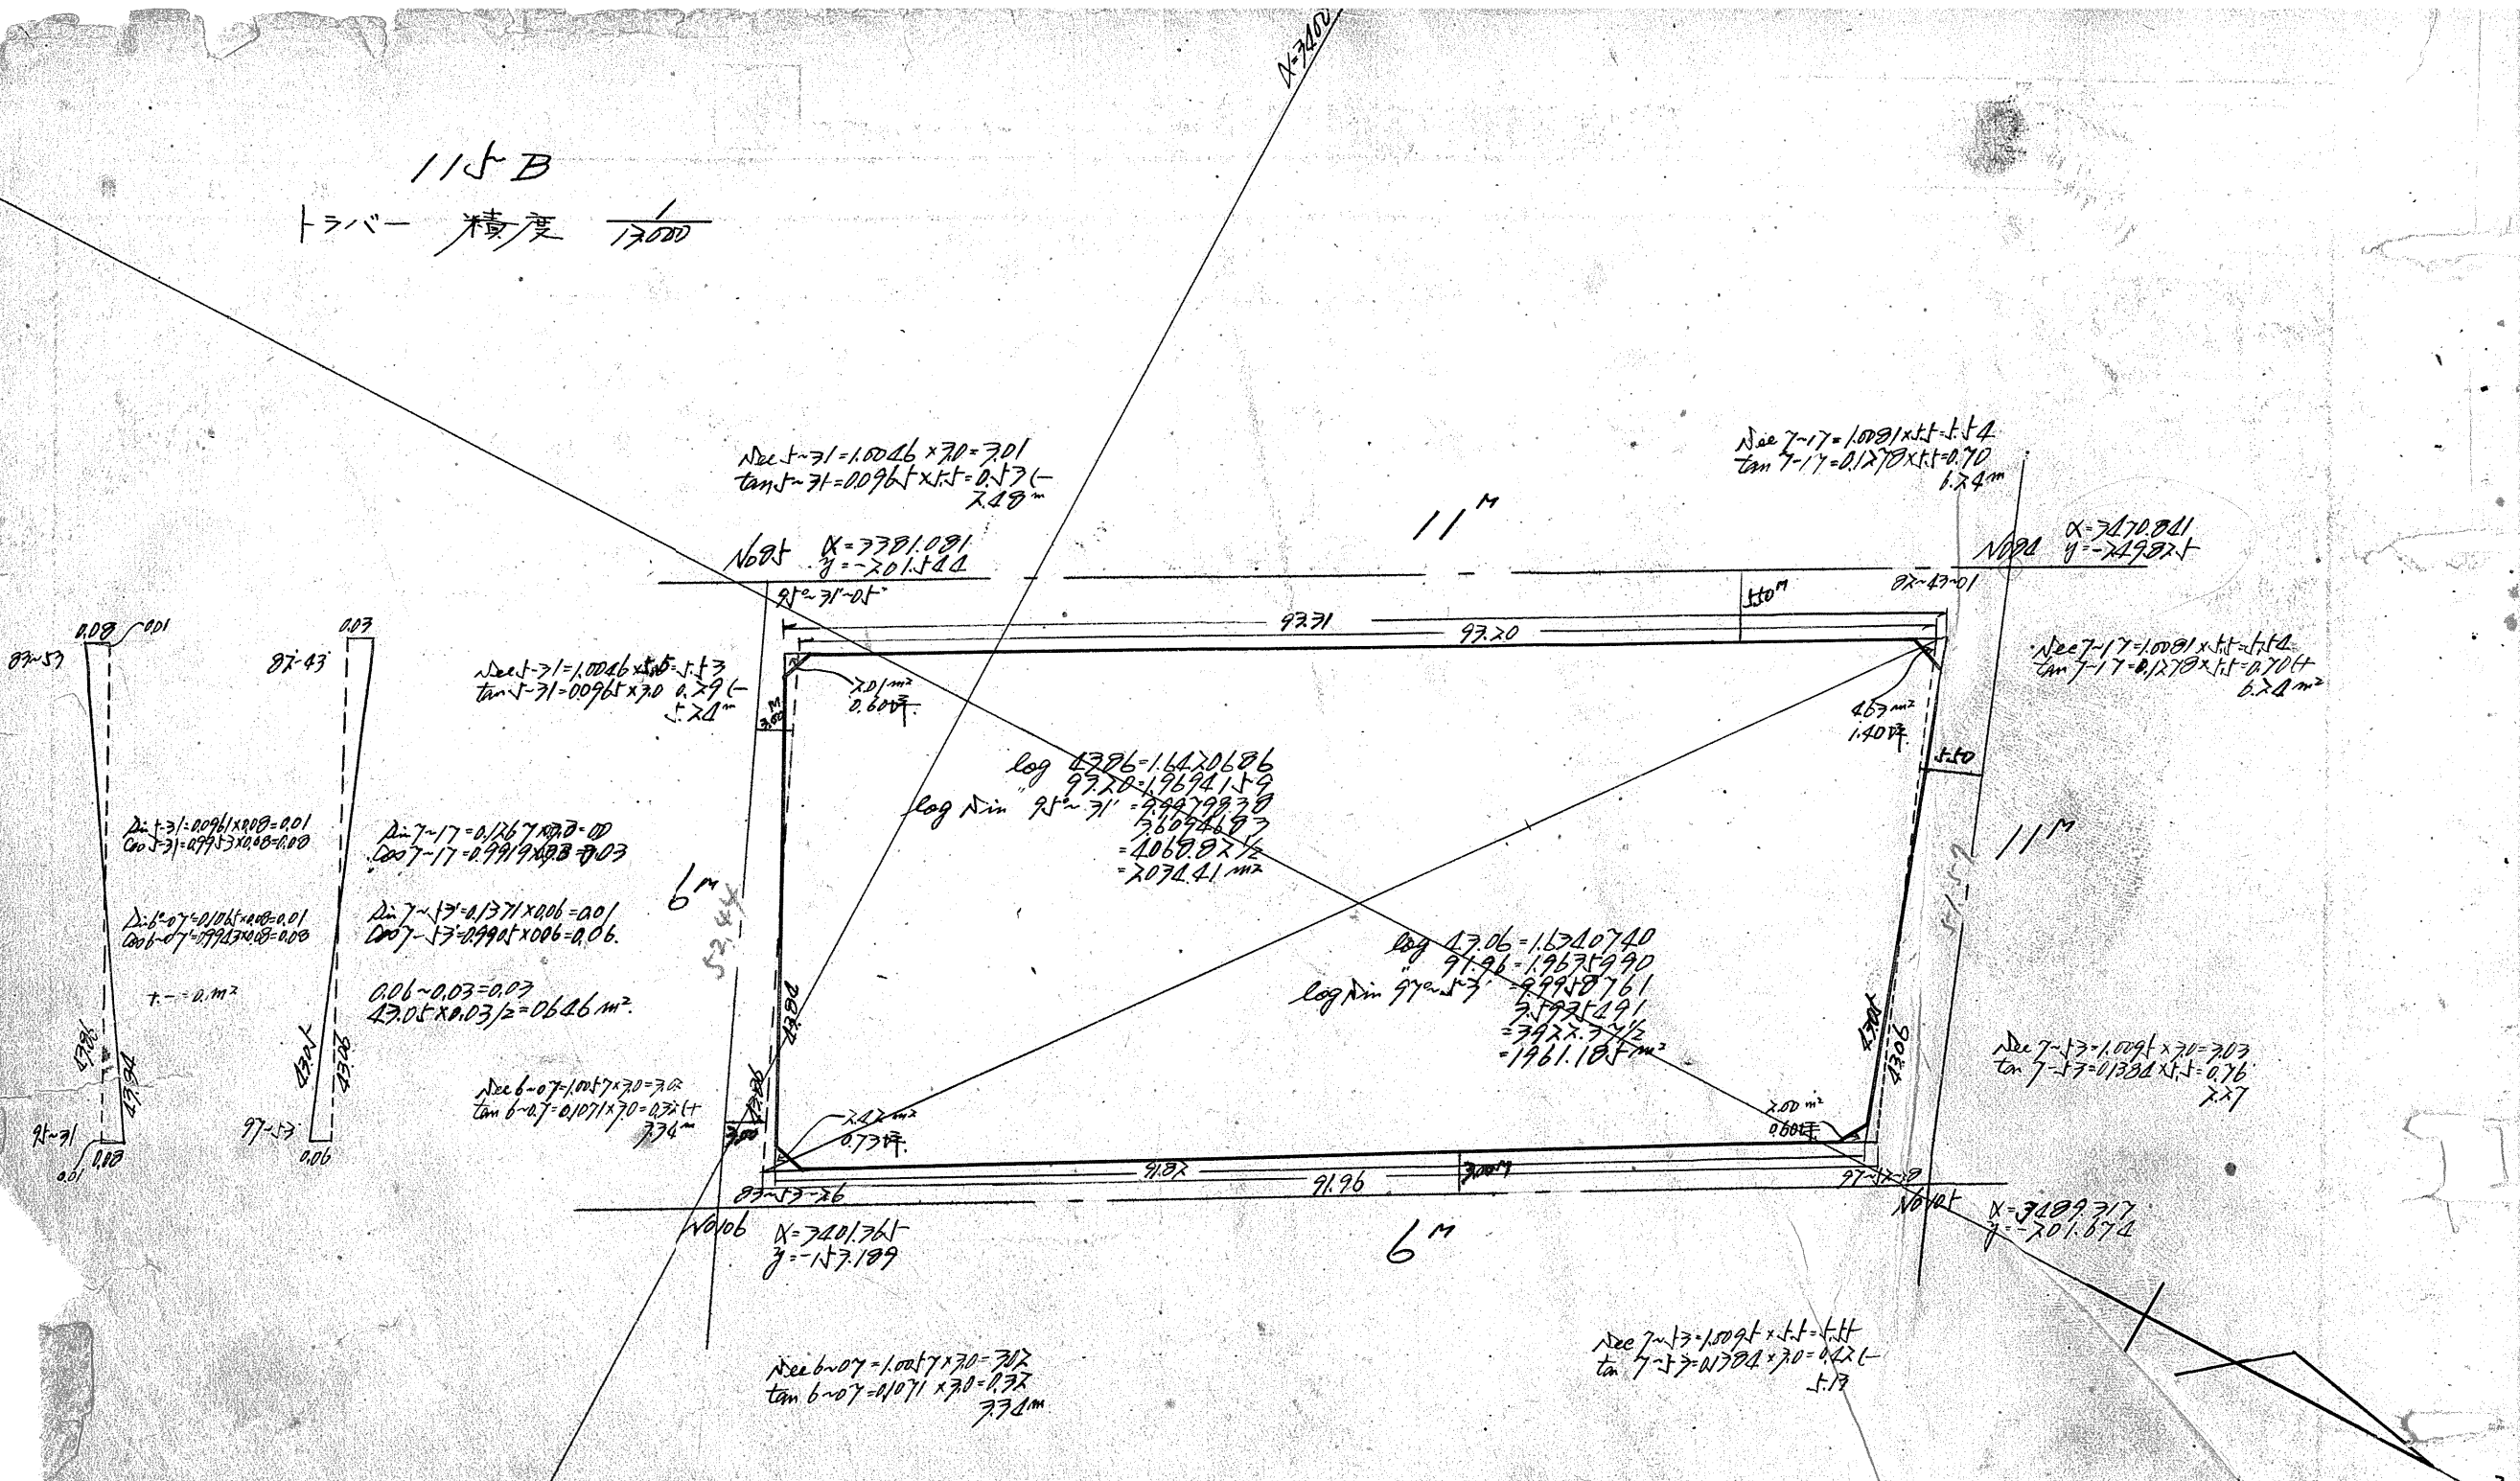


この図面等は、土地区画整理事業に関する参考資料として提供しています。
 ○図面等は換地処分時のものであり、現在の状況とは異なる場合があります。
 ○図面等によって、境界等が確定されるものではありません。