


課長	係長	測量士	係



(分筆前)
確定面積平面圖 $S = \frac{1}{600}$

ブロック番号 上町 120号

新地名 町 丁目
 年 月 日

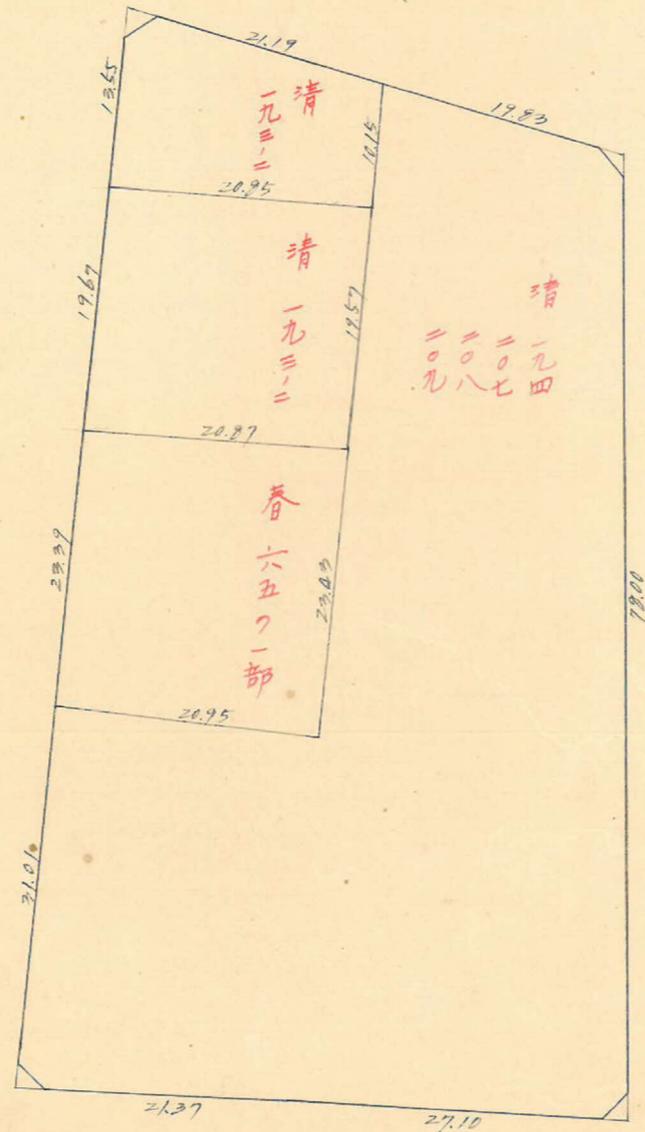


ボヤ 4 杭 16

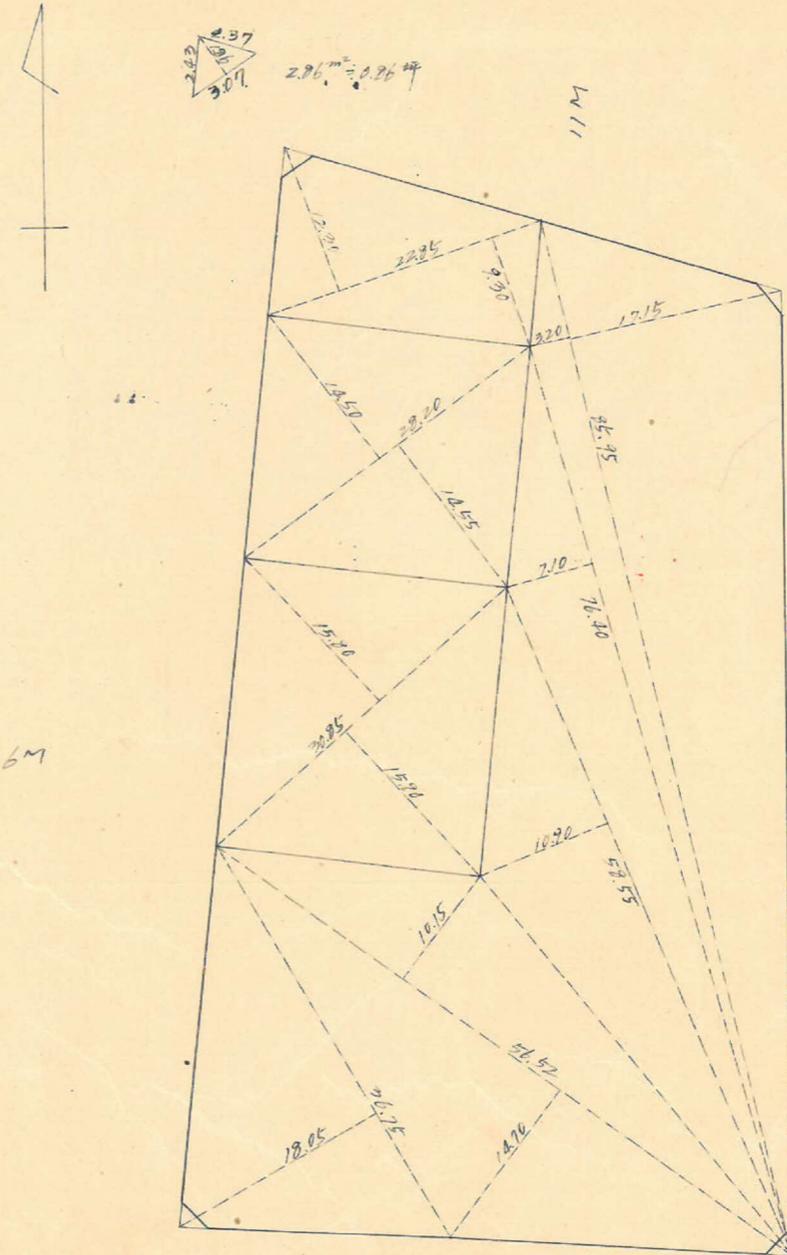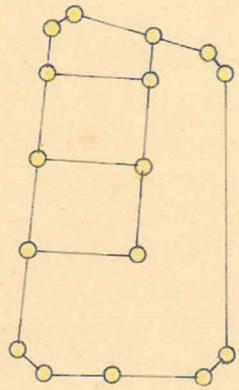

この図面等は、土地区画整理事業に関する参考資料として提供しています。
 ○図面等は換地処分時のものであり、現在の状況とは異なる場合があります。
 ○図面等によって、境界等が確定されるものではありません。

上野 120 ㎡
トラス-精度 縮尺 1/600

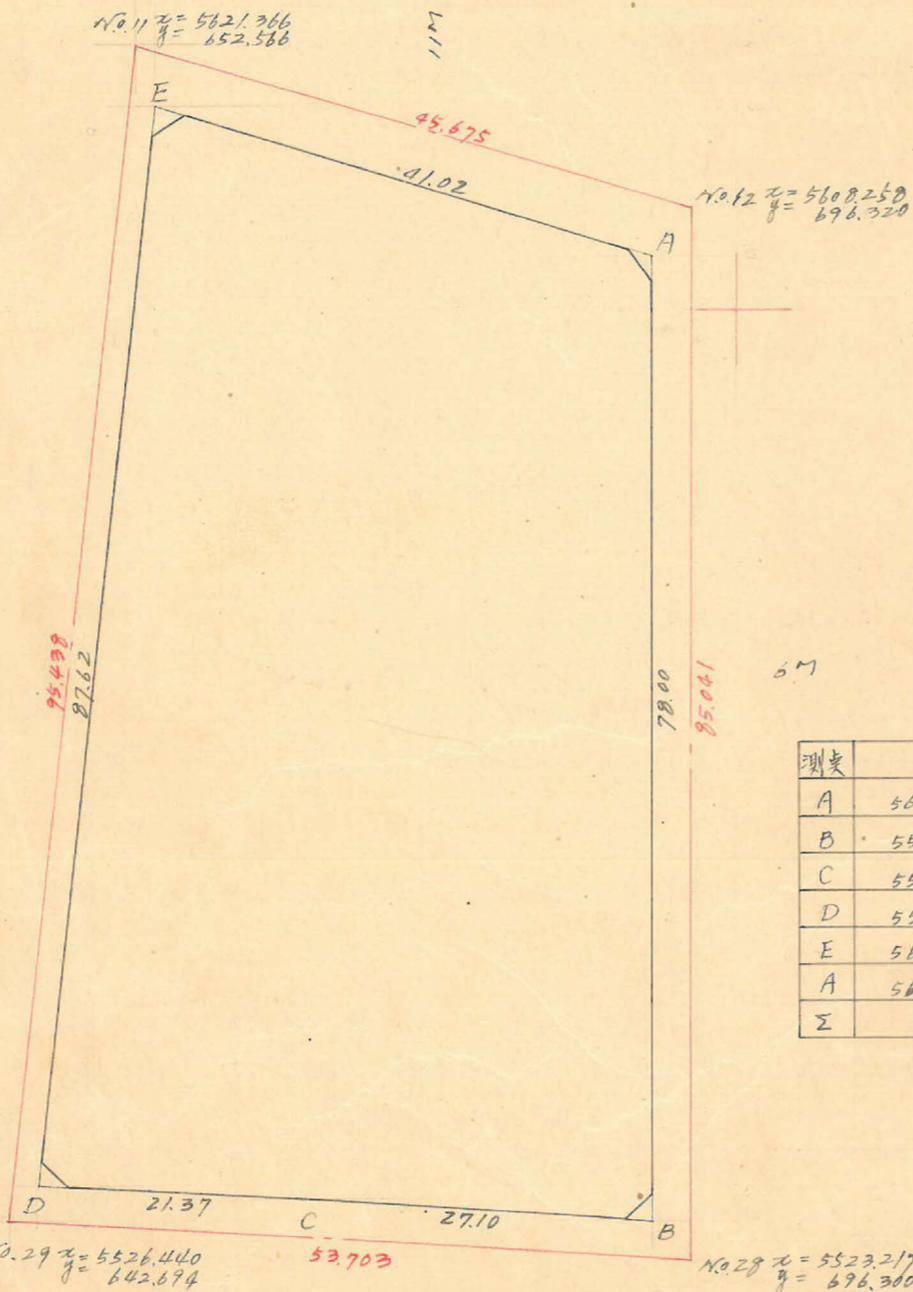

測点	x	Δx	$\Delta x^n + \Delta x^{n+1}$	y	Δy	$\Delta y^n + \Delta y^{n+1}$	倍面積	倍面積
A	5604.289			693.256				
B	5526.289	+ 78.000	+ 76.102	693.348	- 0.092	+ 26.942	+ 52772.9070	+ 148889.2782
C	5528.147	- 1.858	- 2.981	666.312	+ 27.034	+ 49.370	- 1986.2820	+ 267396.4704
D	5529.290	- 1.123	- 88.269	644.978	+ 21.336	+ 12.243	- 56730.2931	+ 67694.8526
E	5616.414	- 87.104	- 75.019	650.071	- 9.093	- 48.278	- 49067.7523	- 27149.2351
A	5604.289	+ 12.125	+ 90.125	693.256	- 39.185	- 39.277	+ 62479.6970	- 220119.6591
Σ		+ 78.000			- 0.092		+ 7288.2930	- 7288.2930

$\frac{1}{2} = 3644.15 \text{ m}^2$

合計面積 $3644.15 \text{ m}^2 \times (0.3025) = 1102.35 \text{ 坪} \approx 1102.34 \text{ 坪}$
 削除面積 $8.99 \text{ m}^2 \times (0.3025) = 2.71 \text{ 坪} \approx 2.70 \text{ 坪}$
 剥上面積 1099.64 坪

この図面等は、土地区画整理事業に関する参考資料として提供しています。
 ○図面等は換地処分時のものであり、現在の状況とは異なる場合があります。
 ○図面等によって、境界等が確定されるものではありません。