


課長	係長	測量士	係




(分 筆 前)  
**確定面積平面圖**  $S = \frac{1}{600}$

ブロック番号 上町 127 号

新地名 町 丁目  
 年 月 日

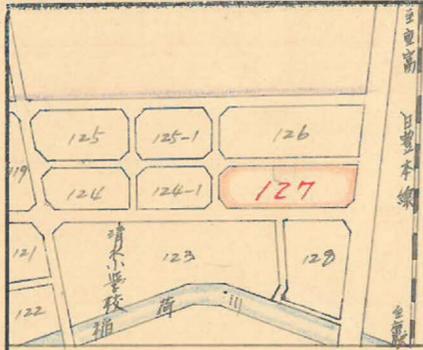


この図面等は、土地区画整理事業に関する参考資料として提供しています。  
 ○図面等は換地処分時のものであり、現在の状況とは異なる場合があります。  
 ○図面等によって、境界等が確定されるものではありません。

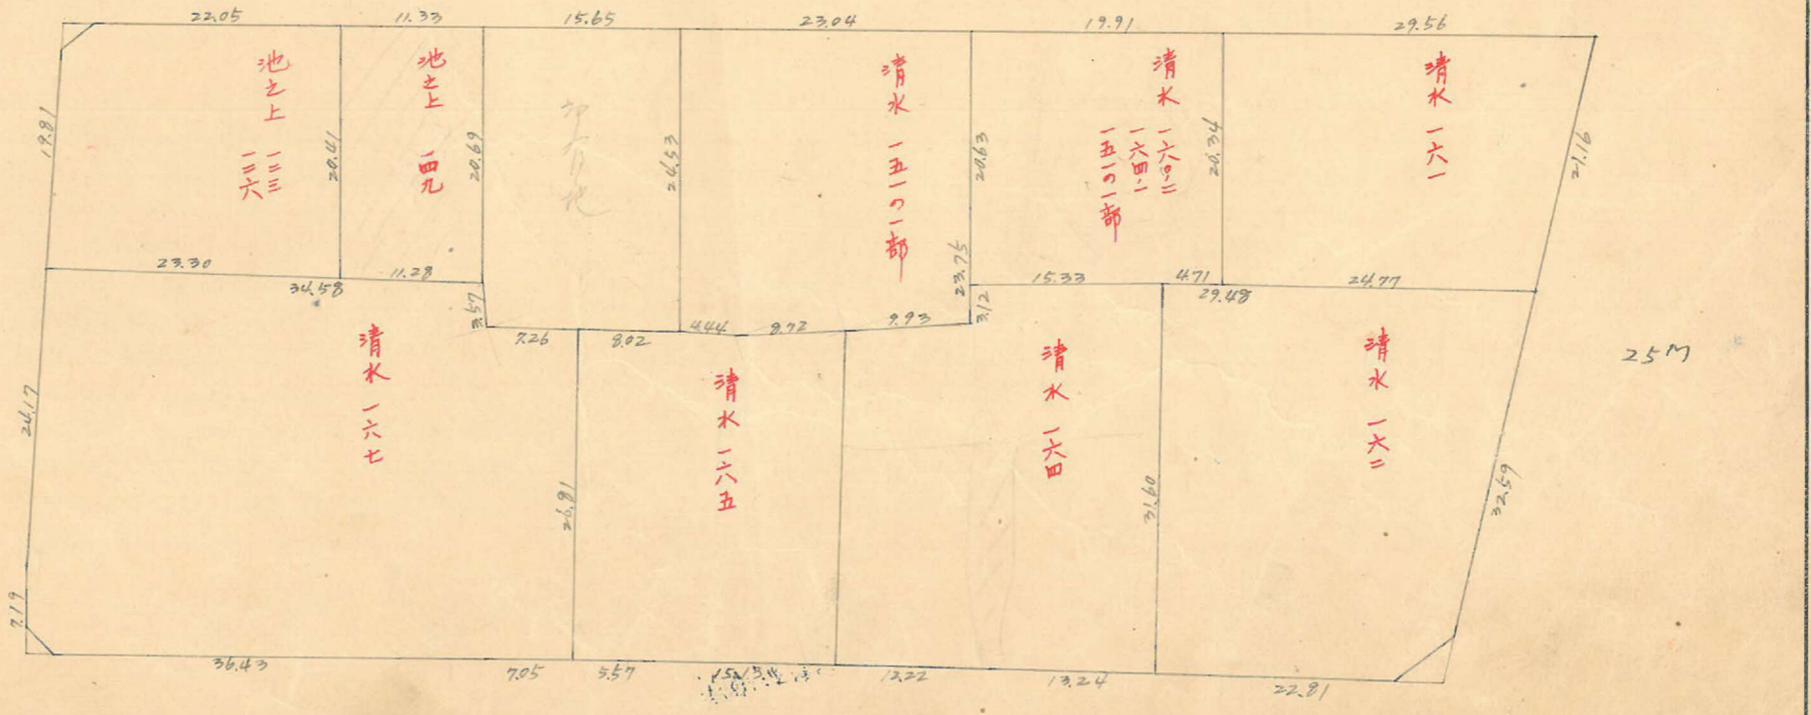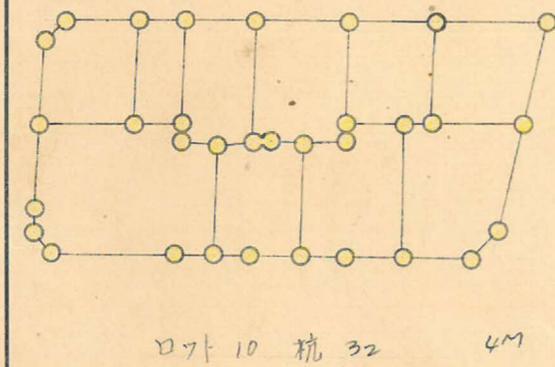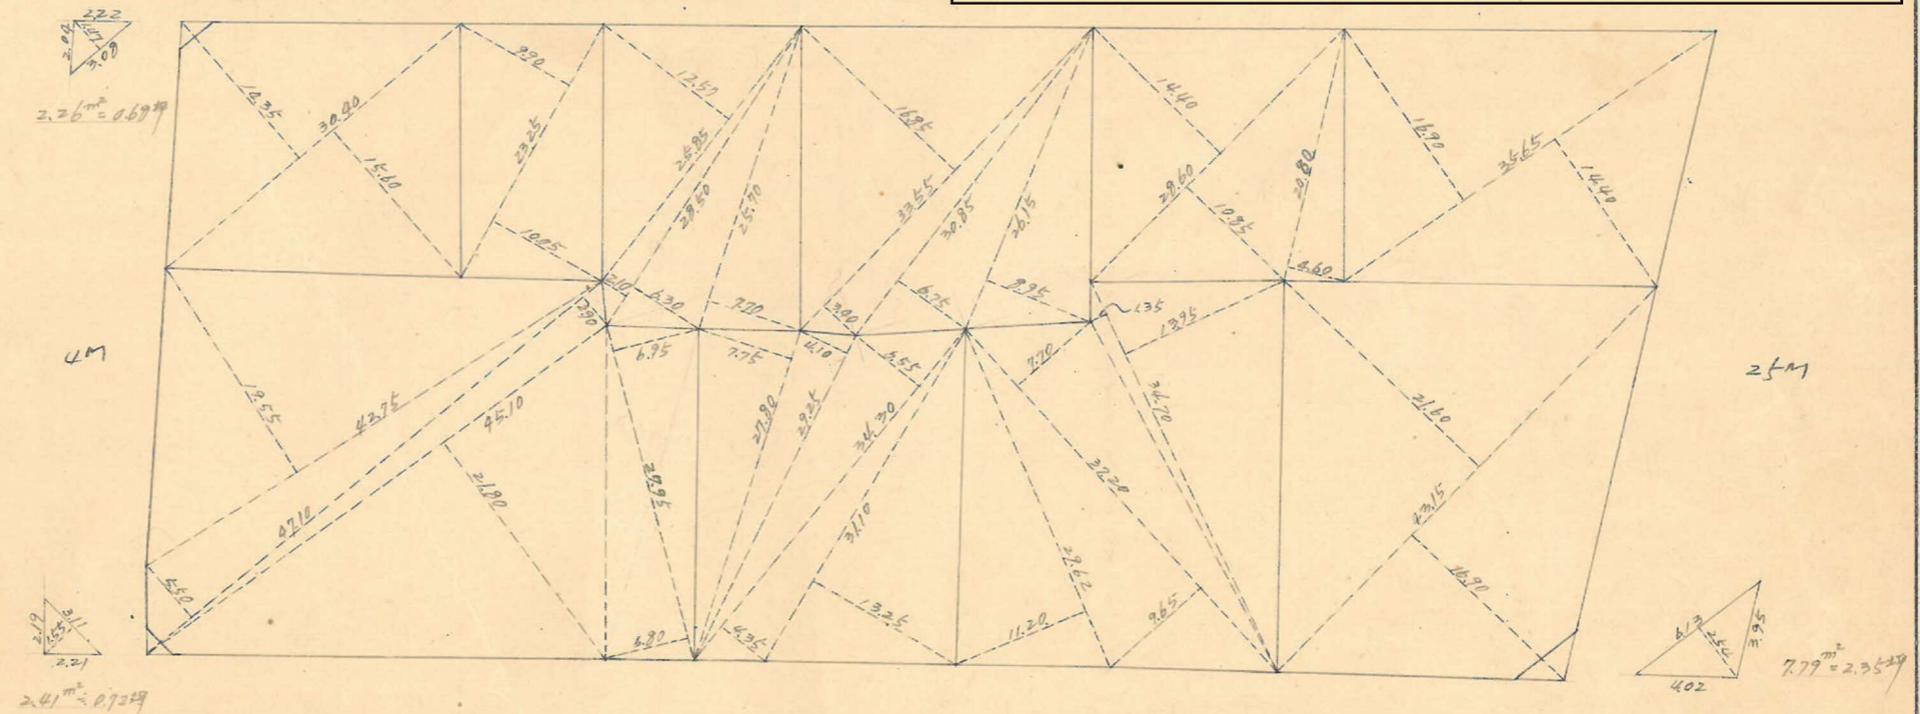

この図面等は、土地区画整理事業に関する参考資料として提供しています。  
 ○図面等は換地処分時のものであり、現在の状況とは異なる場合があります。  
 ○図面等によって、境界等が確定されるものではありません。

上野 127 フロット  
 縮尺 1/600  
 トラバ-精度

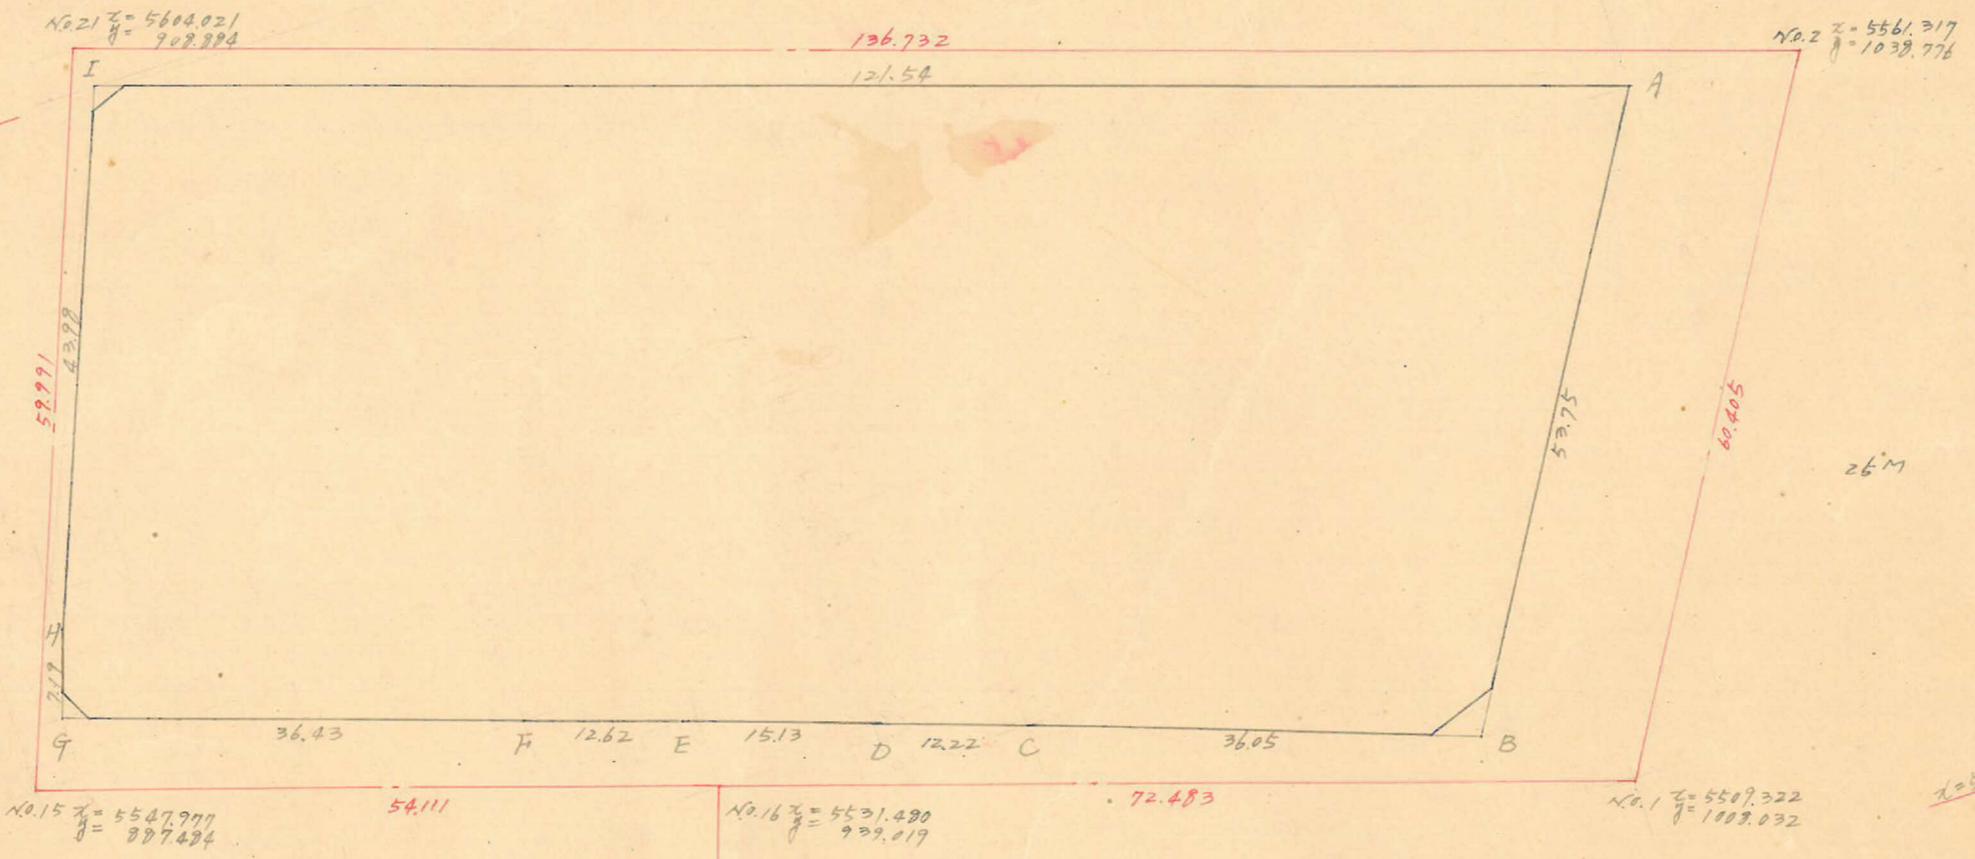

測点	X	ΔX	ΔX+ΔX <sup>2</sup>	Y	ΔY	ΔY+ΔY <sup>2</sup>	倍面積	倍面積
A	5562.730			1024.985				
B	5516.445	+ 46.285	+ 34.103	997.651	+ 27.334	+ 61.260	+ 34022.8921	+ 337937.4207
C	5528.627	- 12.182	- 16.070	963.725	+ 32.926	+ 45.505	- 15506.3353	+ 251580.1716
D	5532.535	- 3.908	- 8.269	952.146	+ 11.579	+ 25.877	- 2444.5829	+ 143165.4082
E	5537.496	- 4.961	- 8.821	937.848	+ 14.298	+ 26.315	- 2727.7572	+ 145719.2072
F	5541.356	- 3.860	- 15.364	927.831	+ 12.017	+ 46.580	- 14224.4675	+ 259116.3625
G	5552.860	- 11.504	- 18.333	891.268	+ 32.583	+ 32.318	- 16337.6162	+ 179457.2275
H	5559.689	- 6.829	- 47.809	893.513	- 2.245	- 18.251	- 42717.9630	- 101469.8839
I	5600.669	- 40.991	- 3.041	909.519	- 16.006	- 121.472	- 2765.8473	- 736331.1548
A	5562.730	+ 37.939	+ 24.224	1024.985	- 115.466	- 89.132	+ 26228.3366	- 490254.5204
		+ 46.285			+ 27.334		+ 12079.6593	- 12079.6594

1/2 = 6039.83 m<sup>2</sup>

合計面積 6039.83 m<sup>2</sup> × (0.3025) = 1827.00 m<sup>2</sup>  
 敷地面積 12.46 m<sup>2</sup> × (0.3025) = 3.76 m<sup>2</sup>  
 割合面積 1823.25 m<sup>2</sup>

X=5500

Y=900

Y=900