





1853420. 修正

| | | | |
|----|----|-----|---|
| 課長 | 係長 | 測量士 | 係 |
| | | | |

(分筆前)
 確定面積平面図 $S = \frac{1}{600}$

ブロック番号 草野田 09 号

新地名 町 丁目
 年 月 日

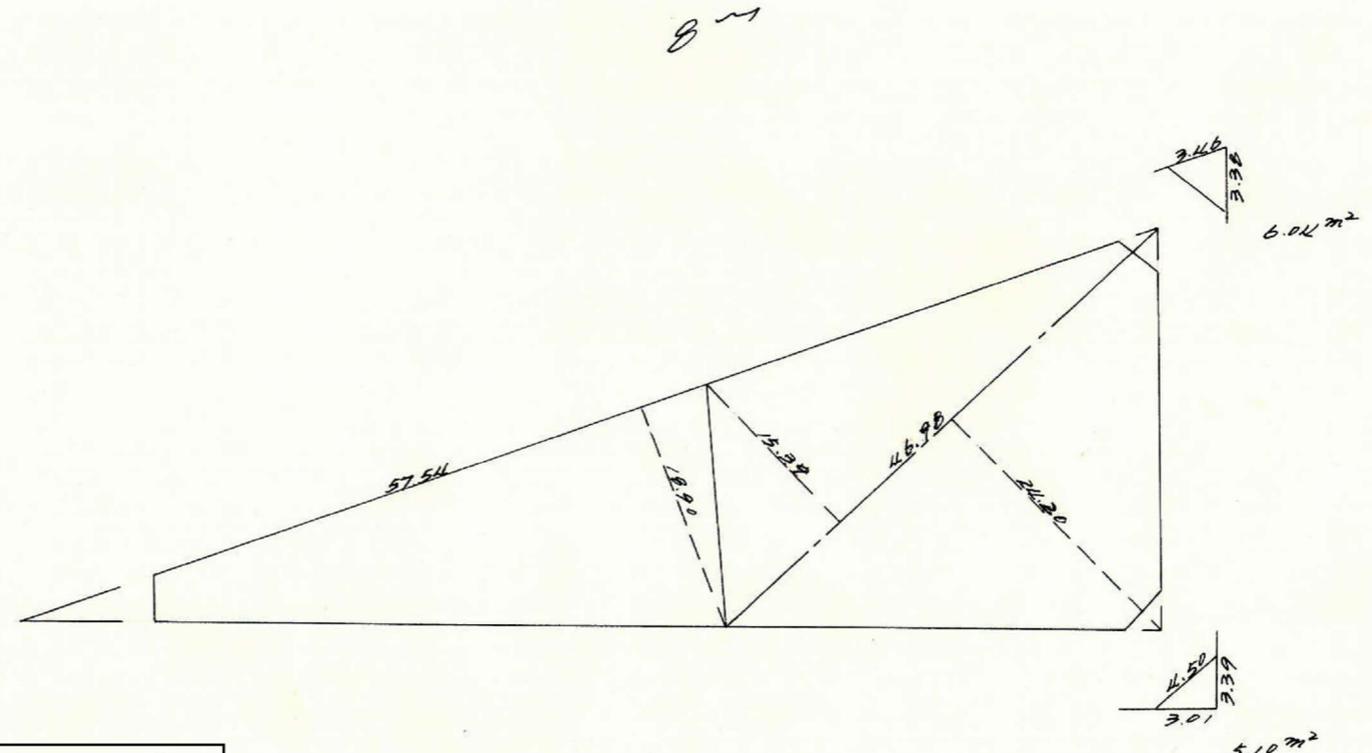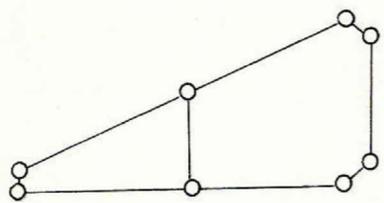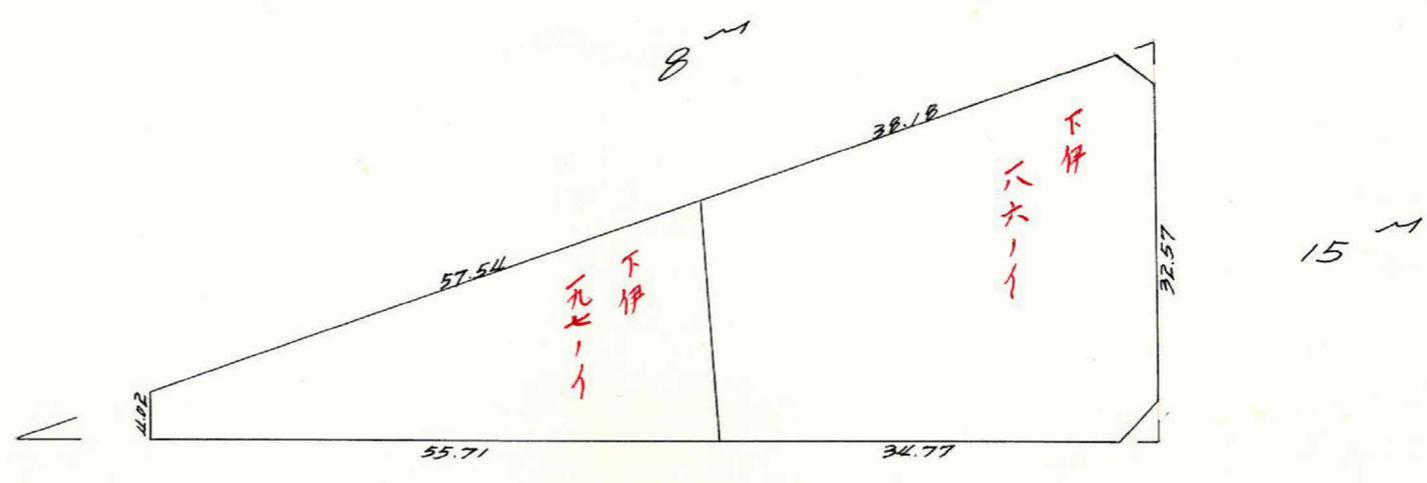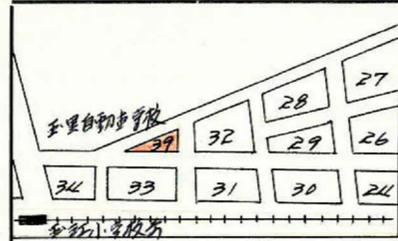


この図面等は、土地区画整理事業に関する参考資料として提供しています。
 ○図面等は換地処分時のものであり、現在の状況とは異なる場合があります。
 ○図面等によって、境界等が確定されるものではありません。

| | | | | | |
|---|---|---|---|-----|---|
| 課 | 長 | 係 | 長 | 測量士 | 係 |
| | | | | | |



確定面積平面図 $S = \frac{1}{600}$

ブロック番号 **草野田** **39** 号


新地名 町 丁目
年 月 日

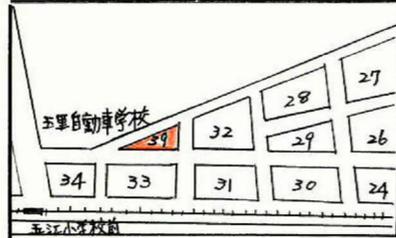



この図面等は、土地区画整理事業に関する参考資料として提供しています。
 ○図面等は換地処分時のものであり、現在の状況とは異なる場合があります。
 ○図面等によって、境界等が確定されるものではありません。

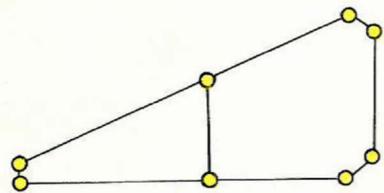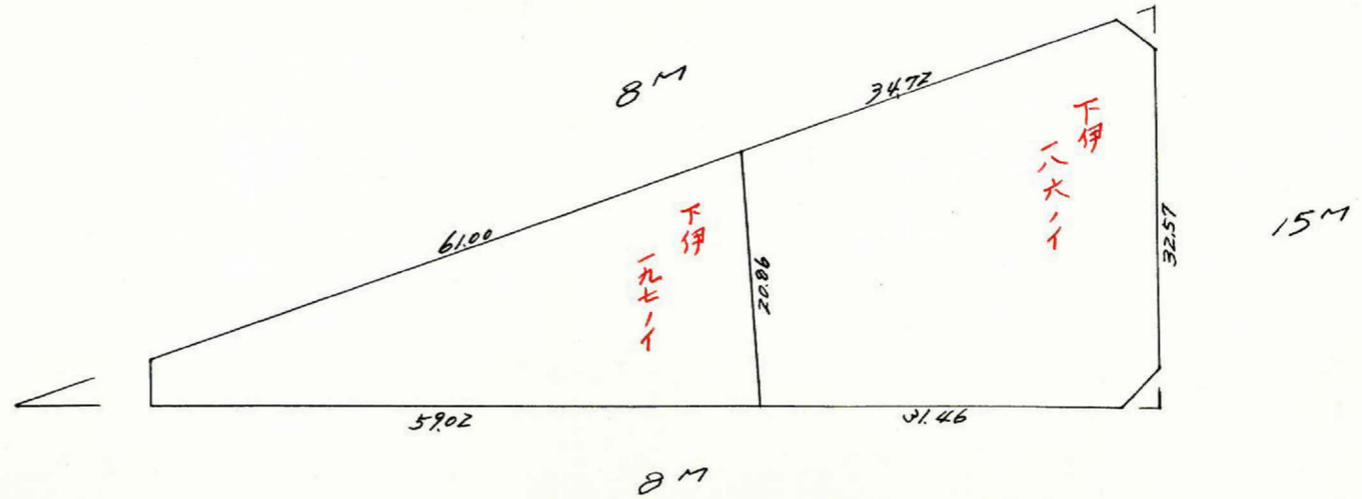


ロット 2
杭 8

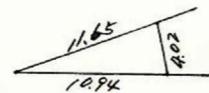

$A = 2.98 \text{ m}^2$ (6.65坪)

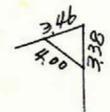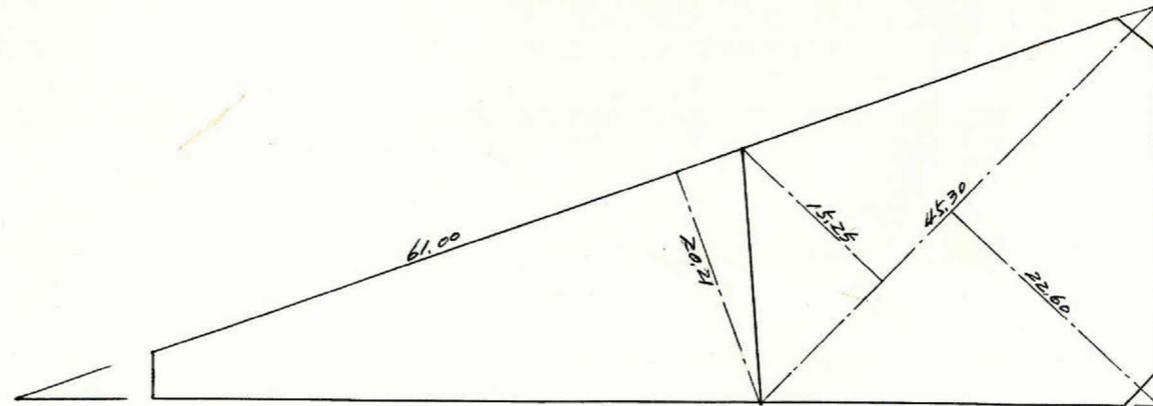


$A = 6.04 \text{ m}^2$ (1.82坪)

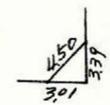

$A = 5.10 \text{ m}^2$ (1.54坪)

この図面等は、土地区画整理事業に関する参考資料として提供しています。
 ○図面等は換地処分時のものであり、現在の状況とは異なる場合があります。
 ○図面等によって、境界等が確定されるものではありません。

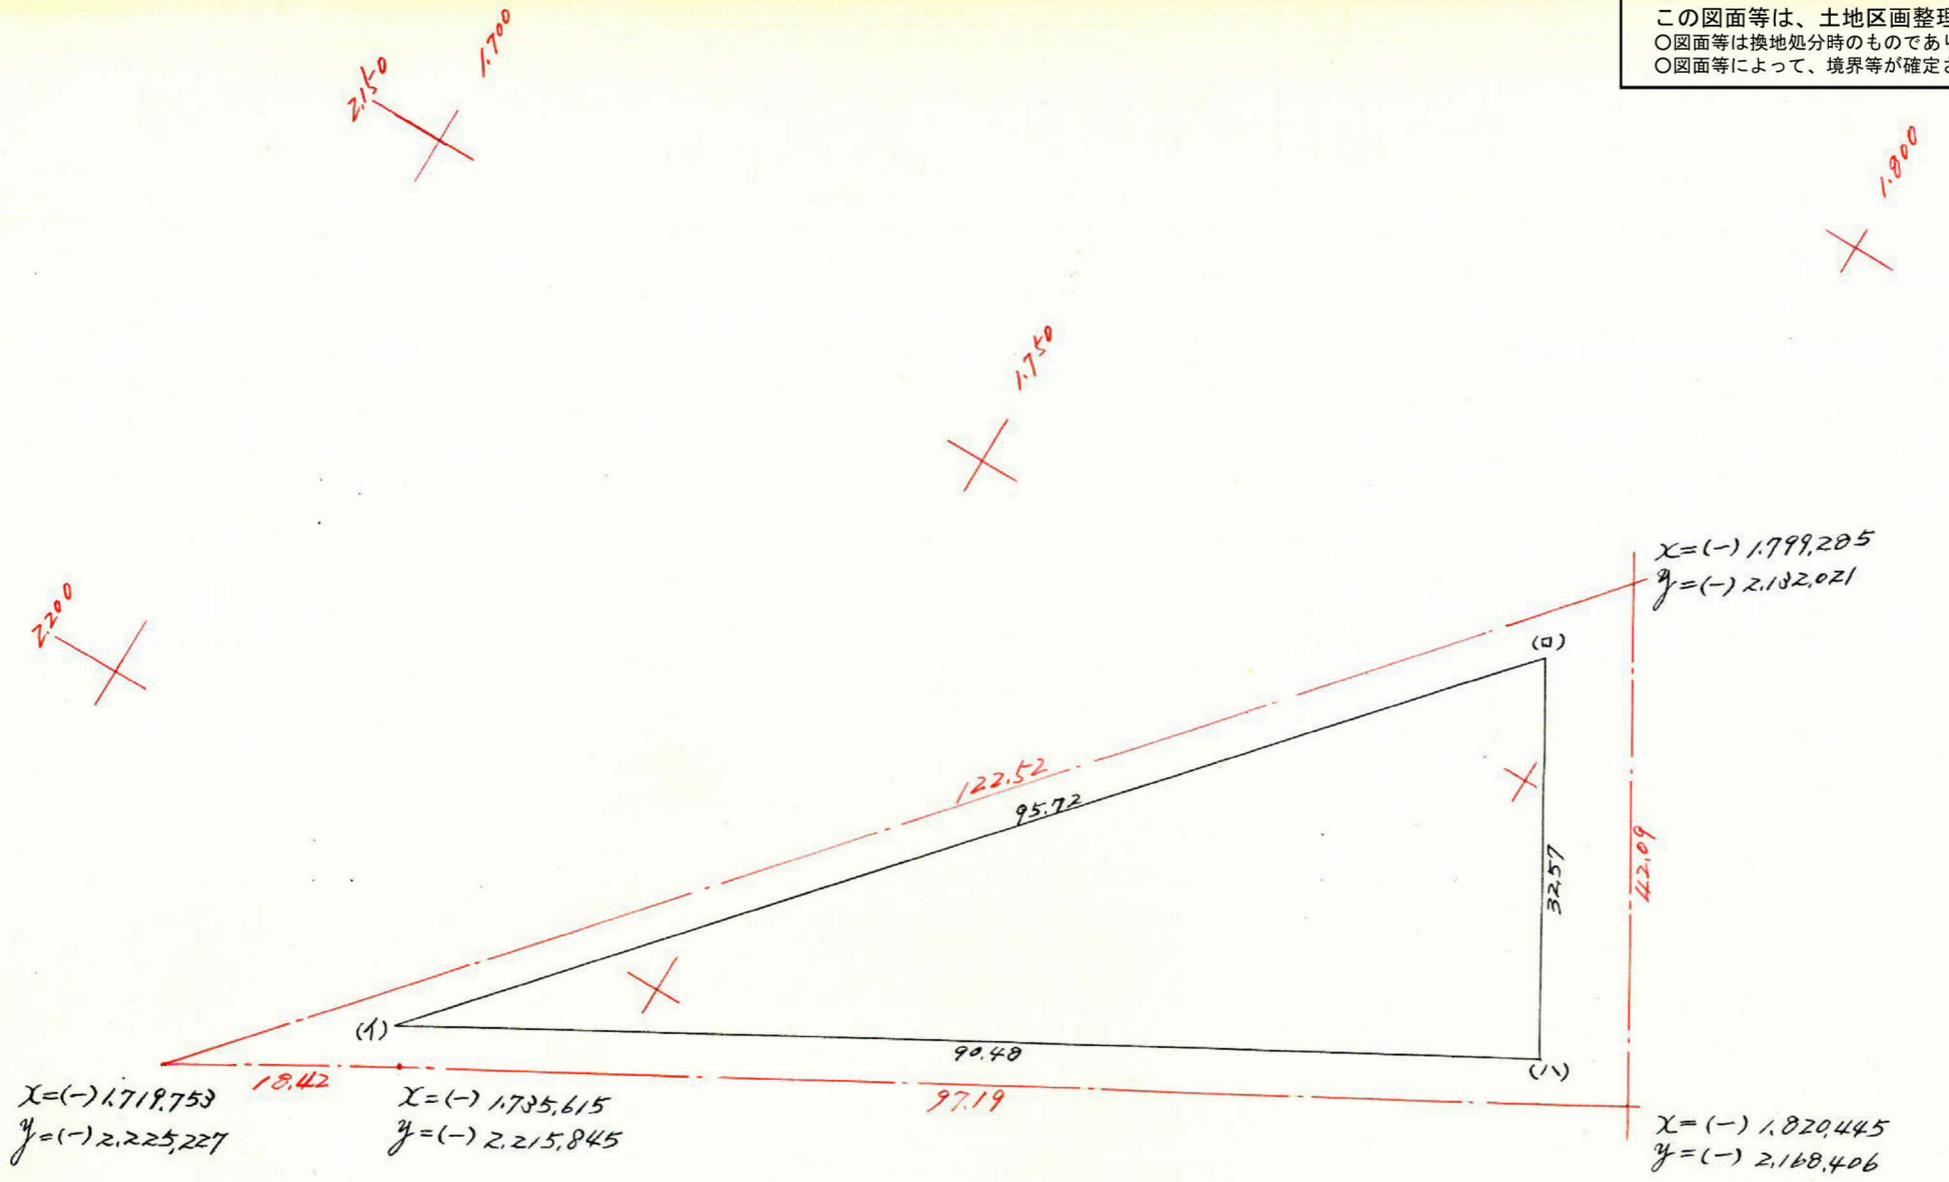

| 測点 | 1 | 2 | 3 | 4 | 5 | 6 | 1 x 6 | 3 x 4 |
|-----|--------------|-----------|---------|--------------|-----------|---------|--------------|--------------|
| (1) | -1.733,856 | | | -2.213,209 | | | | |
| (2) | -1.796,215 | -62,459 | | -2.140,664 | +72,545 | | | |
| (3) | -1.812,706 | -16,391 | +78,850 | -2.160,816 | -28,152 | +44,393 | +79,740,811 | +168,791,356 |
| | (-1.733,856) | +78,850 | +16,391 | (-2.213,209) | -44,393 | -72,545 | -131,502,756 | -135,462,078 |
| | | (-62,459) | | | (+72,545) | +28,152 | +48,811,514 | -36,276,708 |
| | | | | | | | -131,502,756 | -171,738,786 |
| | | | | | | | +128,555,325 | +168,791,356 |
| | | | | | | | 2,947,431 | 2,947,430 |

合計面積 $1,473.715 \text{ m}^2 \times 0.3025 = 445.79 \text{ 坪}$
 算除面積 $33.137 \text{ m}^2 \times 0.3025 = 10.02 \text{ 坪}$
 割込面積 $1,440.578 \text{ m}^2 \times 0.3025 = 435.77 \text{ 坪}$

$2,947.430 \div 2 = 1,473.715 \text{ m}^2$ 445.79 坪