


下荒田 14号 7.0.77 縮尺 1/600

この図面等は、土地区画整理事業に関する参考資料として提供しています。
 ○図面等は換地処分時のものであり、現在の状況とは異なる場合があります。
 ○図面等によって、境界等が確定されるものではありません。

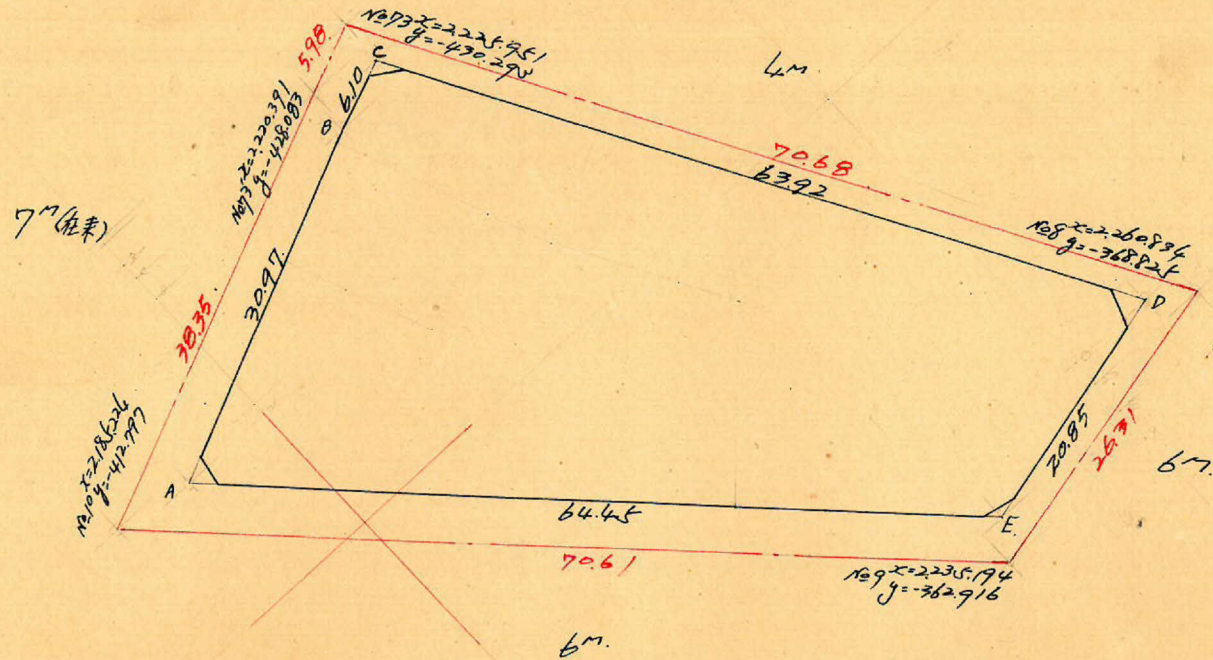

測点	Z.							
A	+ 2.191.986			- 411.684				
B	2.220.111	+ 29.247	+ 30.916	- 424.372	- 12.688	- 14.939	- 14.090.001	- 100.166.567
C	2.225.002	+ 5.669	+ 37.802	- 426.623	- 2.251	+ 53.294	- 15.911.891	+ 118.621.892
D	2.257.415	+ 31.633	+ 11.427	- 371.078	+ 55.545	+ 60.732	- 4264.019	+ 107.098.542
E	2.237.239	- 20.196	- 65.549	- 365.891	+ 5.187	- 40.606	+ 23.983.789	- 90.845.027
A	2.191.986	- 45.050	- 17.106	- 411.684	- 45.793	- 58.481	+ 7.042.267	- 128.180.685
		(+ 29.247)			(- 12.688)			
Σ			0.				- 3.524.854	+ 3.524.855

1/2 = 1.762.43 m²

合計面積 = 1.762.43 m² (x 0.025 = 5.00.10 坪) = 533.11 坪
 切除面積 2.41 + 1.56 + 1.27 + 3.36 = 8.59 m² (x 0.025 = 2.59 ..) = 2.57 坪
 割込面積 = 1.753.85 m² = 530.54 坪

1/600

1/2200