
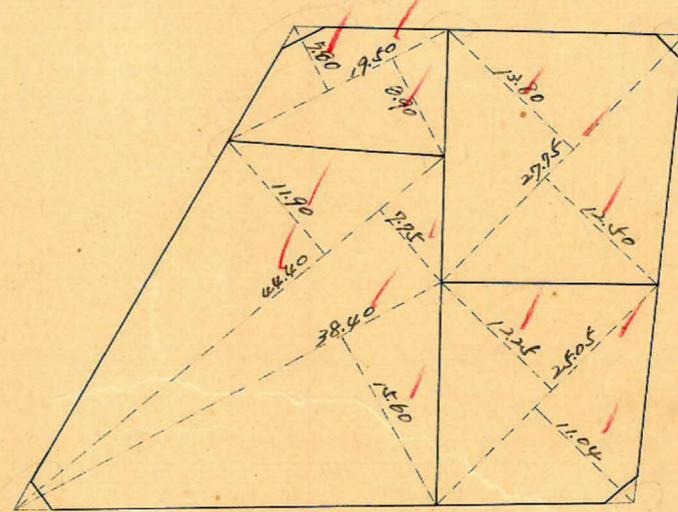
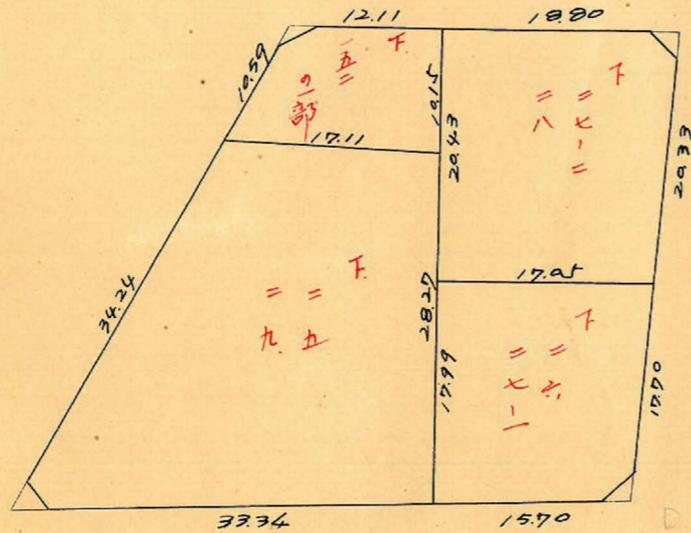


課長	係長	測量士	係

(分筆前)  
確定面積平面圖  $S = \frac{1}{600}$


ブロック番号 145 号

新地名 町 丁目  
年 月 日

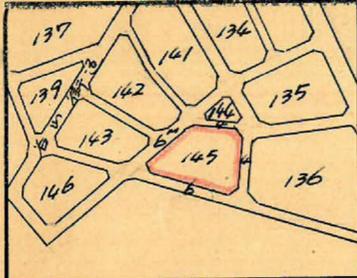

$2.02 \text{ m}^2 = 0.61 \text{ 坪}$

$2.48 \text{ m}^2 = 0.75 \text{ 坪}$

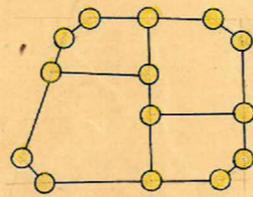

杭14本、ロット4


$3.47 \text{ m}^2 = 1.04 \text{ 坪}$

$2.49 \text{ m}^2 = 0.75 \text{ 坪}$

この図面等は、土地区画整理事業に関する参考資料として提供しています。  
○図面等は換地処分時のものであり、現在の状況とは異なる場合があります。  
○図面等によって、境界等が確定されるものではありません。

下 荒田 14570.7

縮尺 1/600

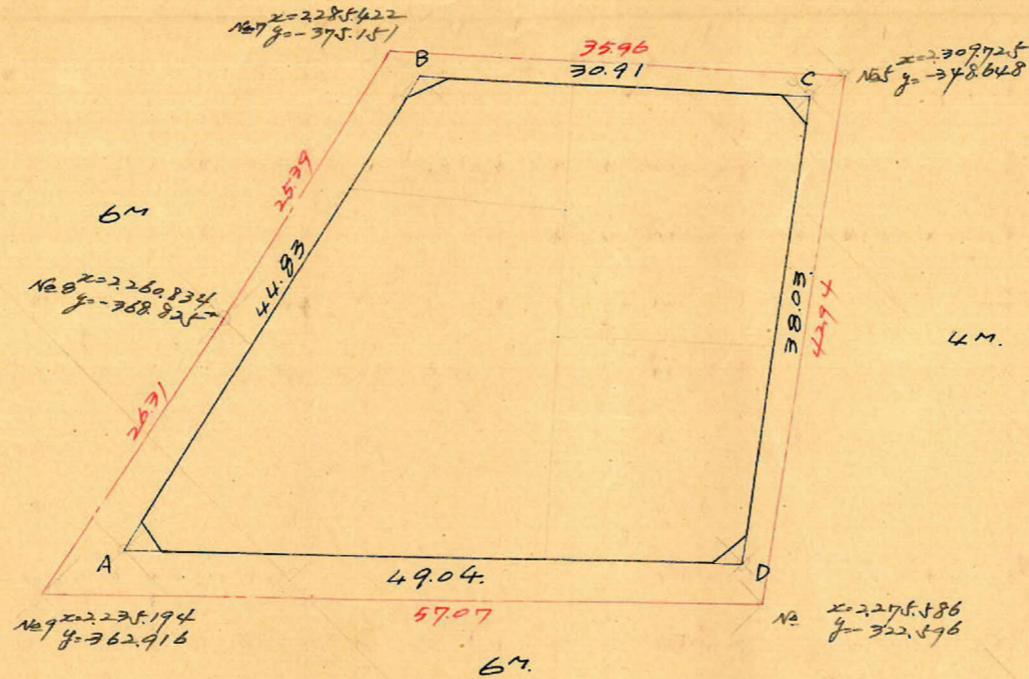

測点				4.				
A	2242.252			- 360.940				
B	2285.663	+ 42.411	+ 64.428	- 372.140	- 11.200	+ 11.463	- 23976.236	+ 26209.555
C	2306.680	+ 21.017	- 8.942	- 349.477	+ 22.663	+ 46.081	+ 125.023	+ 106294.121
D	2276.721	- 29.959	- 64.428	- 326.059	+ 23.418	- 11.463	+ 21.007329	- 26098.053
A.	2242.252	- 34.469	+ 8.942	- 360.940	- 34.001	- 46.081	- 227.525	- 108325.214
		(+ 42.411)			(- 11.200)			
Σ							- 3071.409	- 3071.409 <sup>m²</sup> ÷ 2 = 1.53570 <sup>m²</sup>

合計面積 = 1.535.70<sup>m²</sup> (x0.025 = 464.54坪) = 464.53坪  
 切除面積 2.02<sup>m²</sup> + 2.68<sup>m²</sup> + 2.49<sup>m²</sup> + 3.47<sup>m²</sup> = 10.66<sup>m²</sup> (x0.025 = 3.16坪) = 3.15坪  
 割込面積 = 1.525.24<sup>m²</sup> = 461.38坪

この図面等は、土地区画整理事業に関する参考資料として提供しています。  
 ○図面等は換地処分時のものであり、現在の状況とは異なる場合があります。  
 ○図面等によって、境界等が確定されるものではありません。