
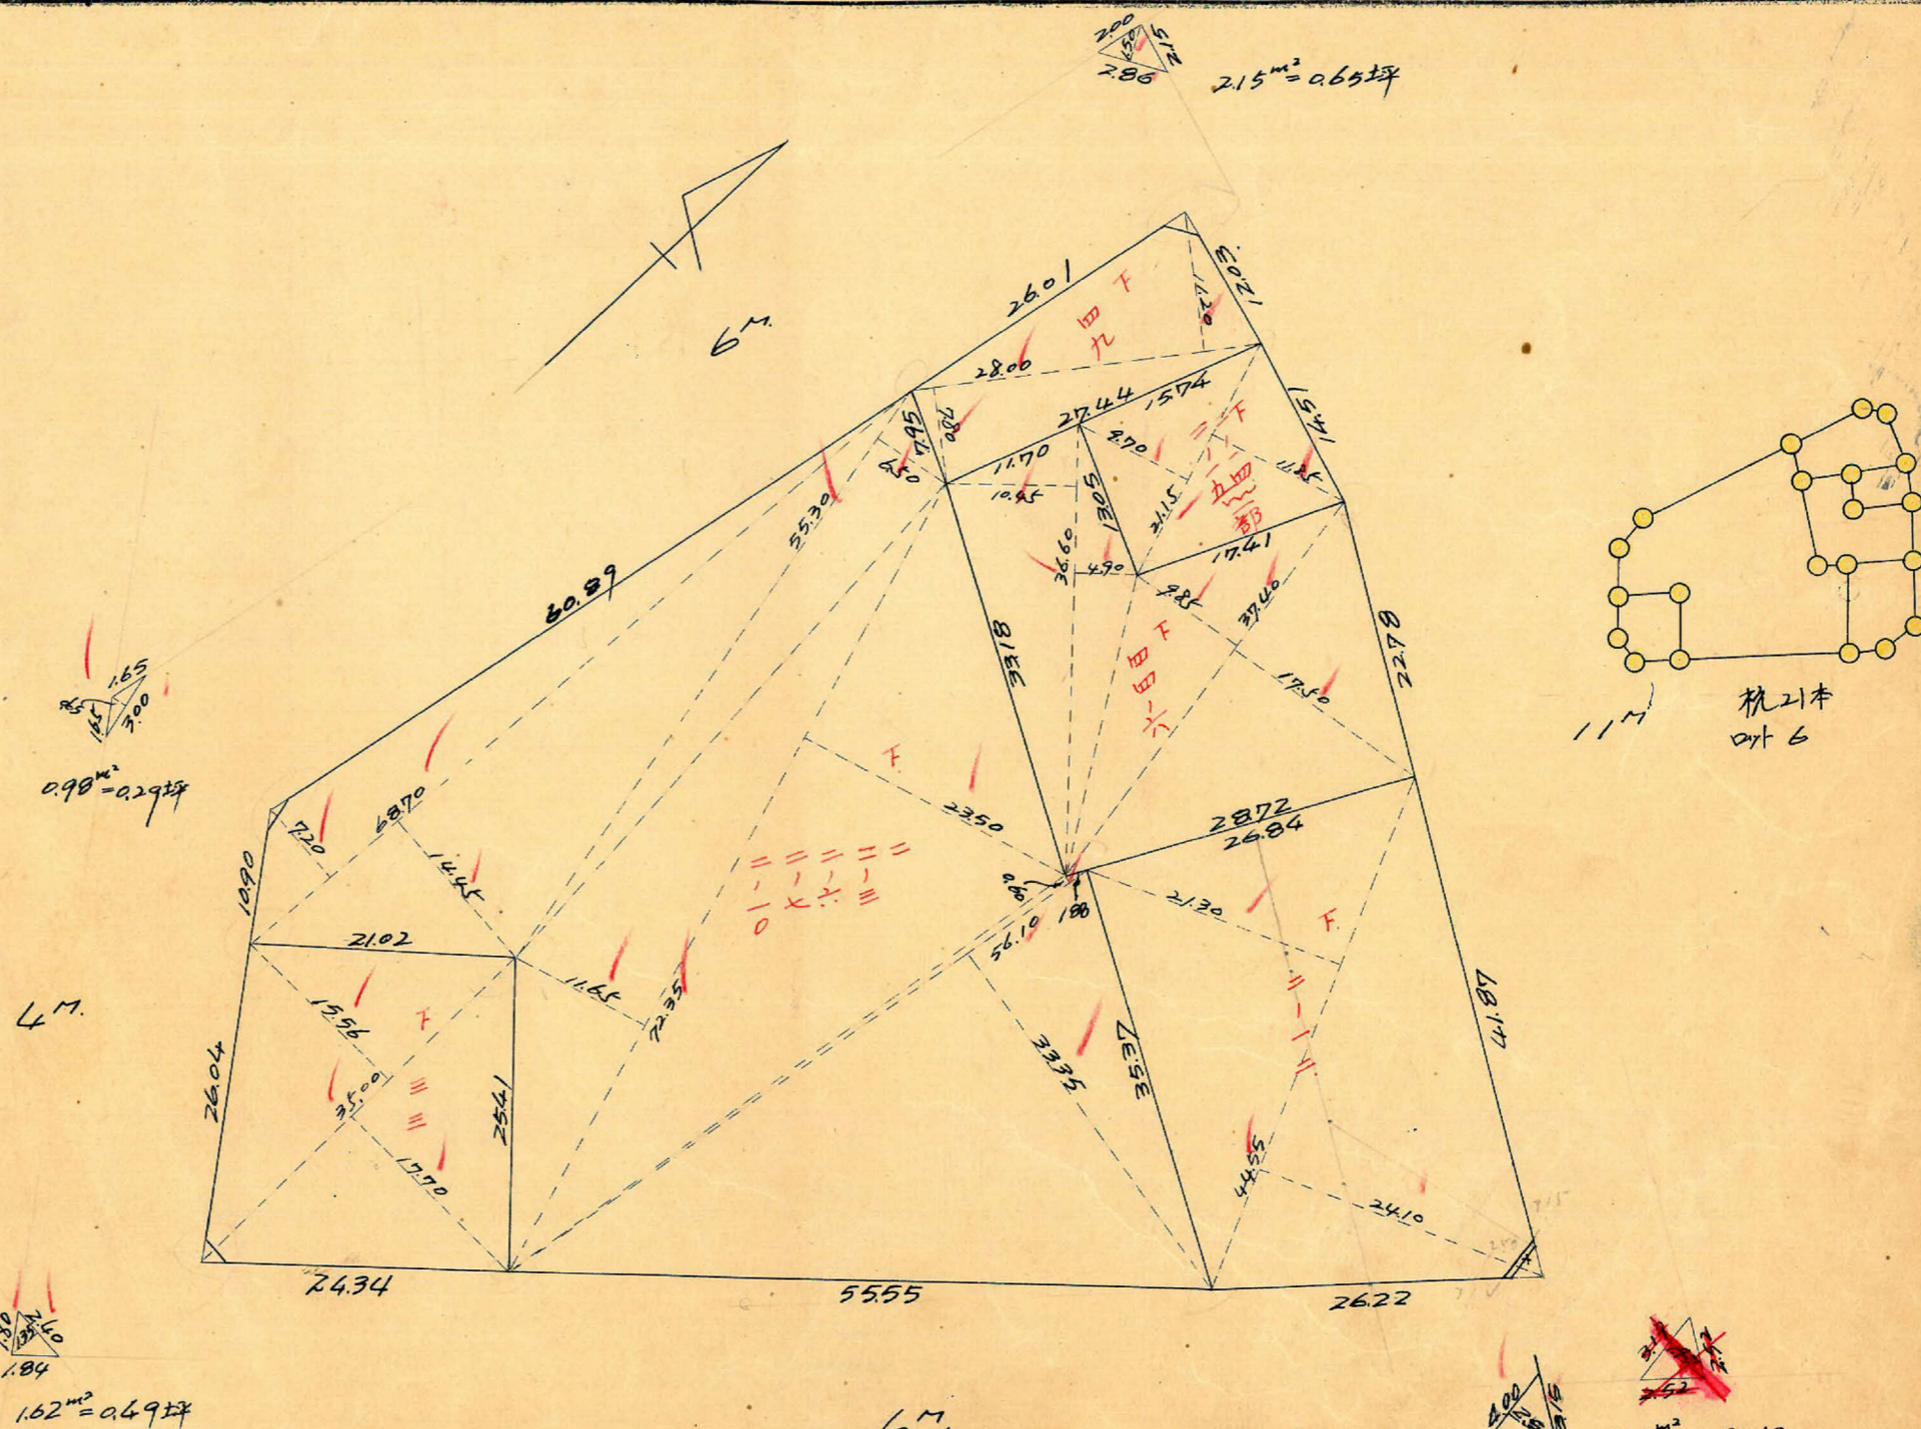


課長	係長	測量士	係

(分筆前)
確定面積平面圖 $S = \frac{1}{600}$


ブロック番号 荒田 136 号

新地名 町 丁目
年 月 日

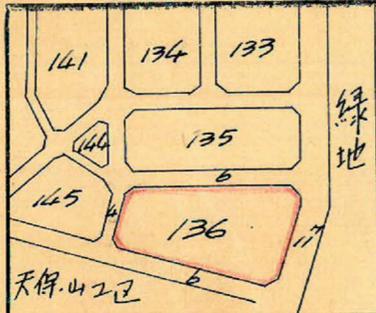

この図面等は、土地区画整理事業に関する参考資料として提供しています。
 ○図面等は換地処分時のものであり、現在の状況とは異なる場合があります。
 ○図面等によって、境界等が確定されるものではありません。


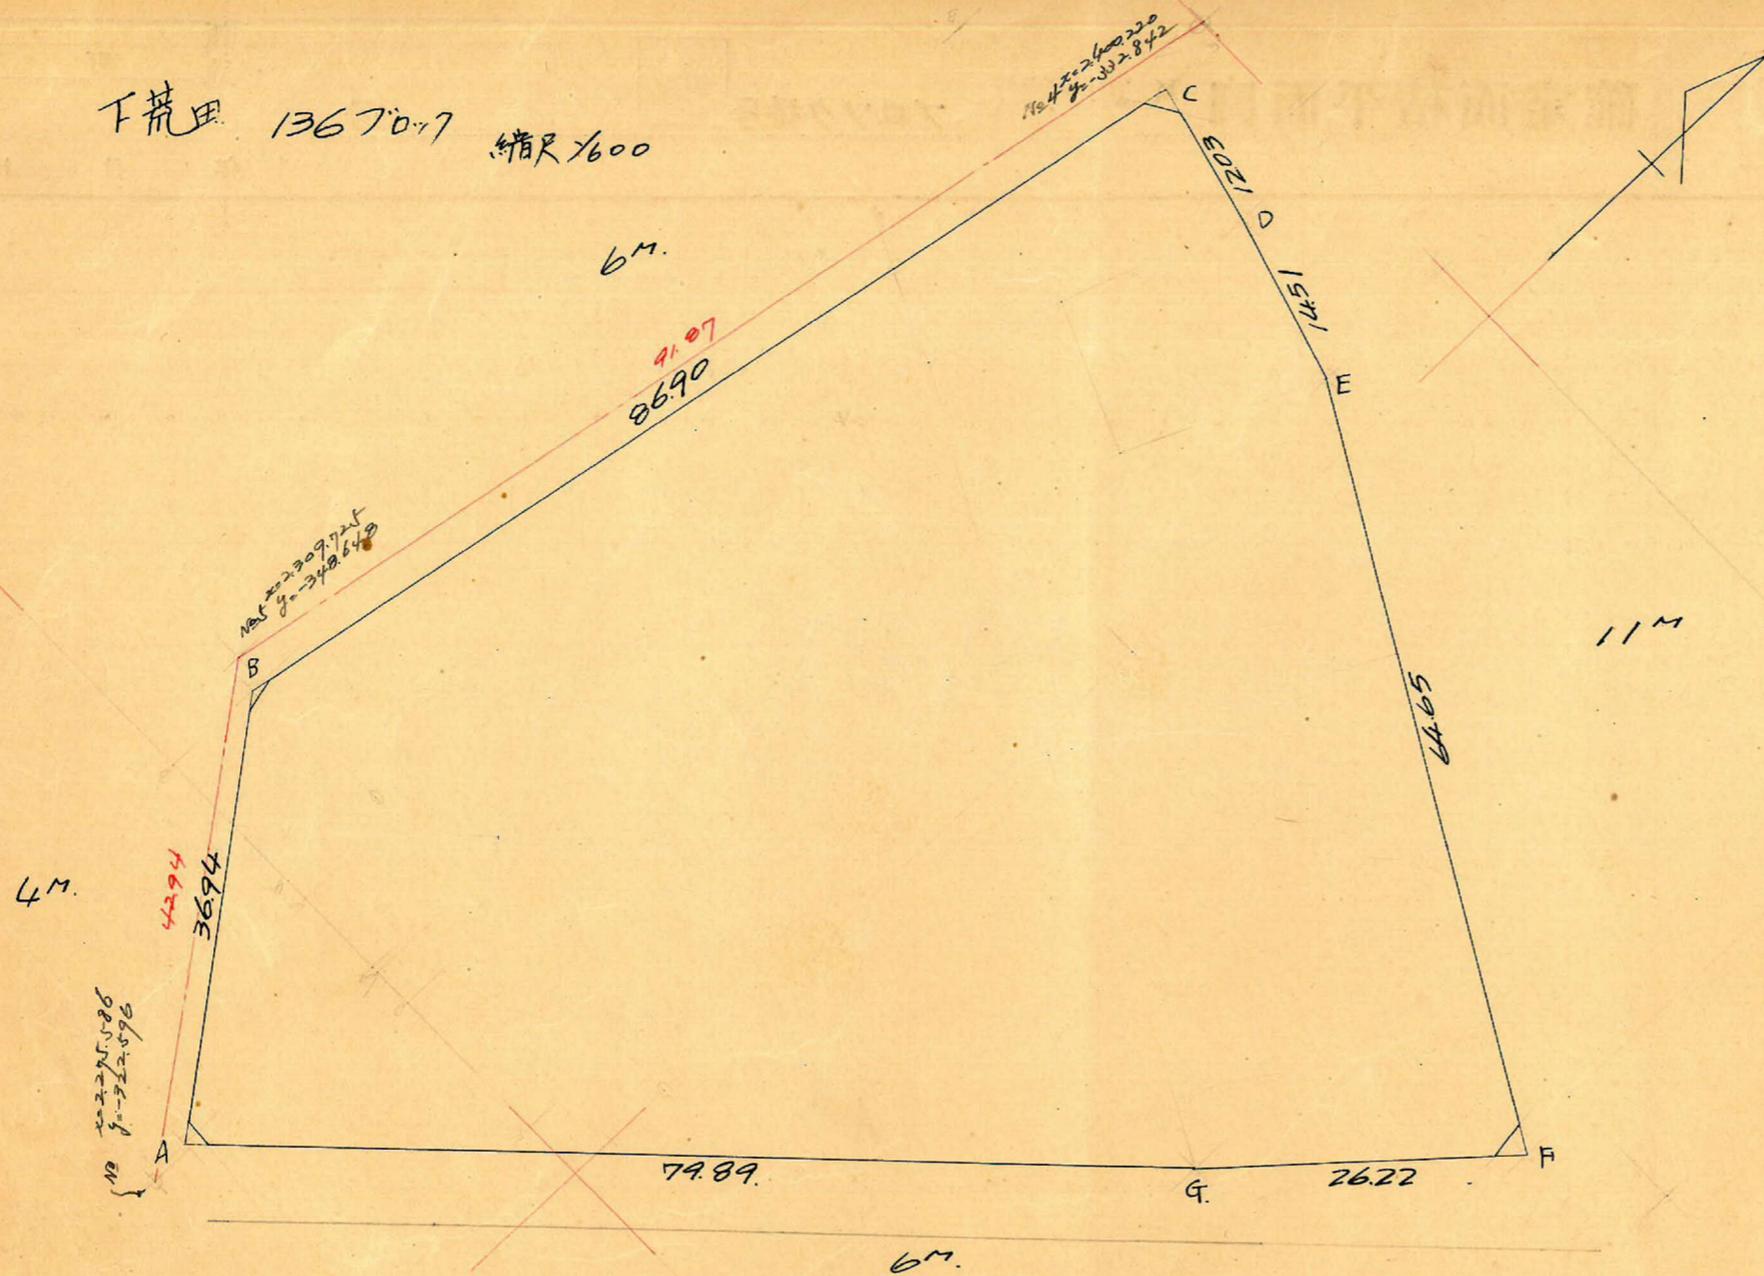

測点	x.	Δx.	Δx ² +Δx ² +1	y.	Δy.	Δy ² +Δy ² +1	倍面積	倍面積
A	2.279.486	+ 29101		- 323.123	- 22758			
B	2.408.587	+ 85.590	+ 114.691	- 345.881	+ 15.000	- 7.755	- 39.669.458	- 17.900.092
C	2.394.177	- 2744	+ 82.847	- 339.878	+ 11.716	+ 26.719	- 27.412.250	+ 63.970.015
D	2.391.434	- 4.136	- 6.879	- 319.162	+ 13.906	+ 25.622	+ 21.95.515	+ 61.273.522
E	2.387.298	- 31.920	- 36.056	- 305.256	+ 5.215	+ 70.121	+ 11.006.310	+ 167.599.720
F	2.355.378	- 19.674	- 51.594	- 249.041	+ 17.325	+ 38.890	+ 12.849.021	+ 91.600.650
G	2.335.704	- 56.218	- 75.892	- 266.366	- 56.757	- 74.082	+ 20.215.048	- 170.000.624
A	2.279.486	(+ 29.101)	- 27.117	- 323.123	(- 22.758)	- 79.515	+ 8.762.126	- 181.253.329
Σ							- 12.053.668	+ 12.053.665

合計面積 $6.026.83 \text{ m}^2$ (193025 = 182.11坪) = 1.823.09坪
 切除面積 $1.62 \text{ m}^2 + 0.90 \text{ m}^2 + 2.15 \text{ m}^2 + 3.11 \text{ m}^2 = 7.86 \text{ m}^2$ (19.32坪) = 2.37坪
 実面積 $6.018.97 \text{ m}^2 = 1.820.72坪$

この図面等は、土地区画整理事業に関する参考資料として提供しています。
 ○図面等は換地処分時のものであり、現在の状況とは異なる場合があります。
 ○図面等によって、境界等が確定されるものではありません。