


課	長	係	長	測	量	士	係



(分 筆 前)  
 確定面積平面図  $S = \frac{1}{600}$

ブロック番号 大保山 12 号

新地名 \_\_\_\_\_ 町 \_\_\_\_\_ 丁目 \_\_\_\_\_  
 23年 3月 20日

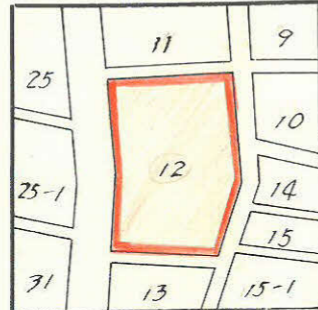


この図面等は、土地区画整理事業に関する参考資料として提供しています。  
 ○図面等は換地処分時のものであり、現在の状況とは異なる場合があります。  
 ○図面等によって、境界等が確定されるものではありません。

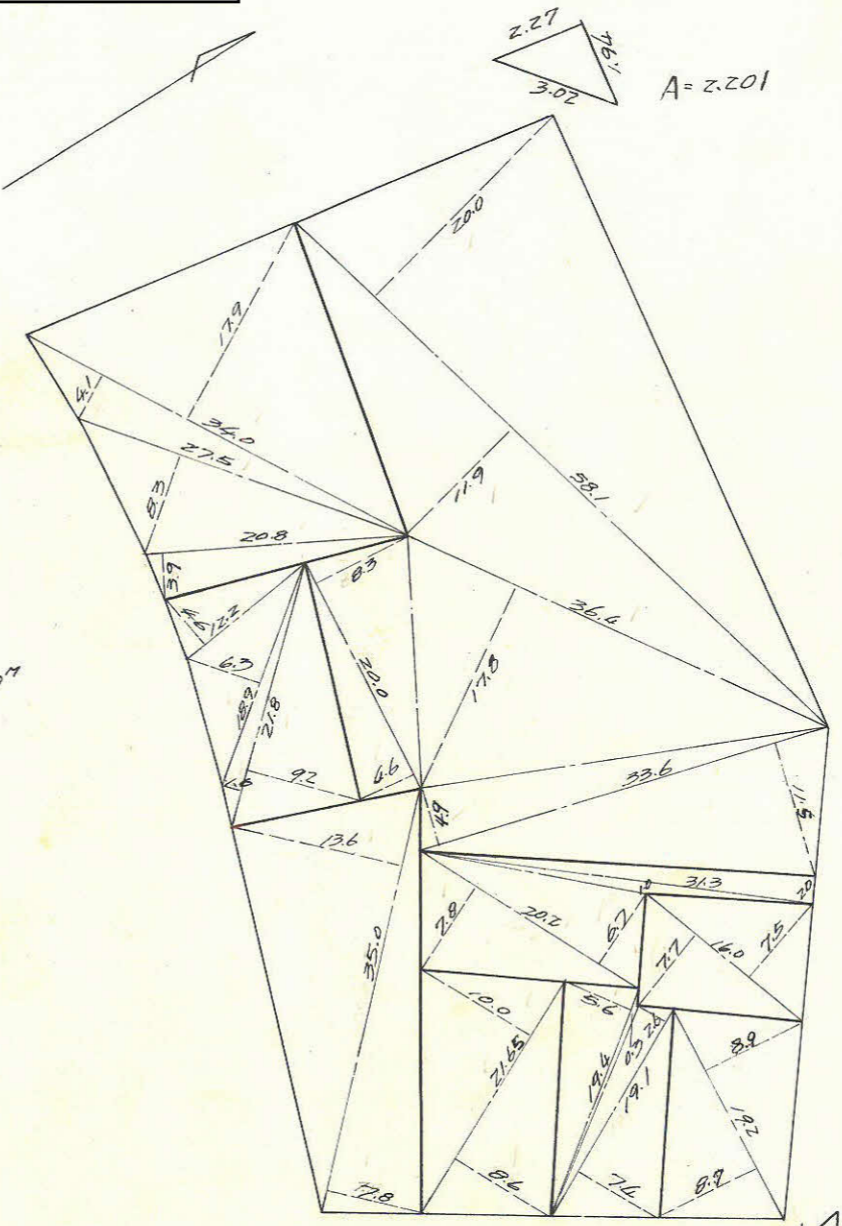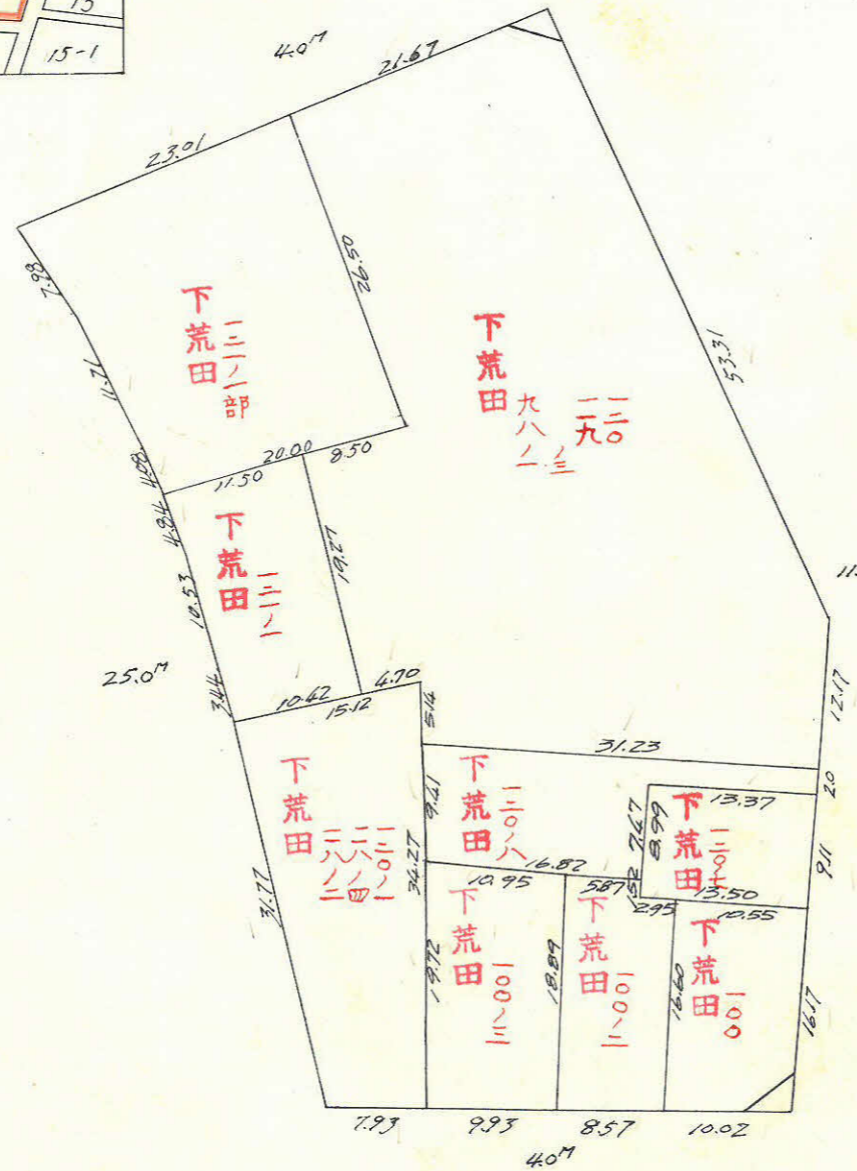


$A = 2.201$

$A = 2.199$

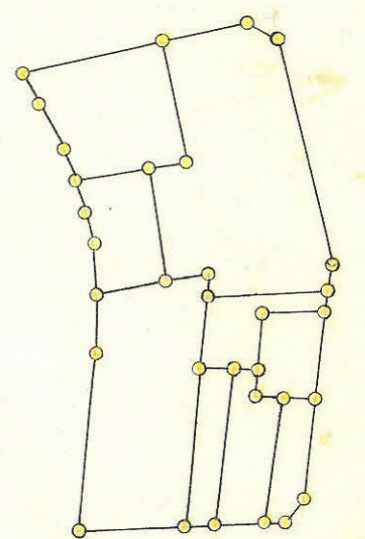

杭 32本  
 □x□ 9



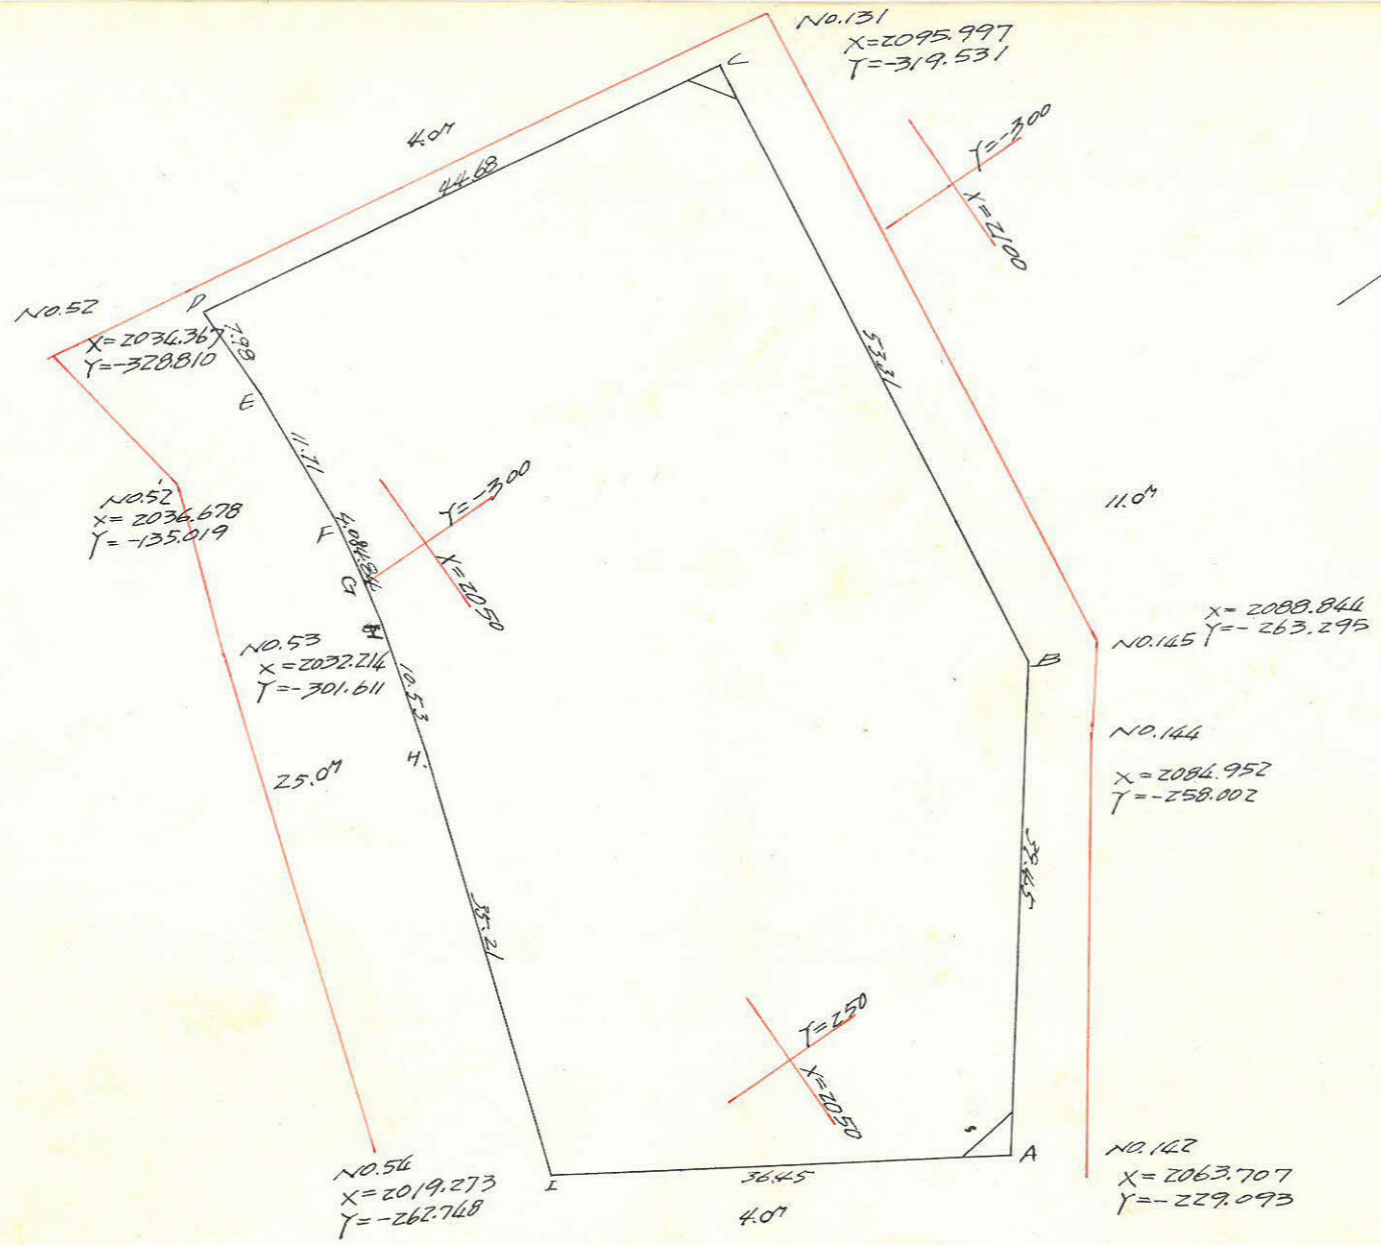

この図面等は、土地区画整理事業に関する参考資料として提供しています。  
 ○図面等は換地処分時のものであり、現在の状況とは異なる場合があります。  
 ◎図面等によって、境界等が確定されるものではありません。

点	X	Y	ΔX (1)	ΔY (2)	複線距(3)	複線距(4)	(1)×(4)	(2)×(3)
A	2060.392	-233.435			0	0		
B	2083.644	-263.295	+23.252	-31.934	+23.252	-31.934	-742.529	-742.529
C	2090.582	-318.247	+6.938	-52.870	+53.442	-116.746	-809.984	-2825.906
D	2046.389	-324.851	-44.193	-6.604	+16.187	-176.228	+7788.044	-106.899
E	2046.280	-316.876	-0.109	+7.975	-28.115	-174.857	+19.059	-224.217
F	2043.091	-305.227	-1.189	+11.648	-28.413	-155.233	+184.572	-342.632
G	2044.405	-301.203	-0.686	+4.024	-31.288	-139.560	+95.738	-125.903
H	2043.438	-296.459	-0.967	+4.744	-32.941	-130.792	+126.476	-156.272
H'	2040.453	-286.363	-2.985	+10.086	-36.893	-115.952	+346.117	-372.472
I	2028.399	-252.976	-11.054	+33.427	-50.932	-72.429	+800.630	-1702.504
A	2060.392	-233.435	+30.993	+19.501	-30.993	-19.501	-604.394	-604.394

合計面積 = 3,601.865 (㎡) × 0.3025 = 1,089.56 (㎡)  
 扣除 " = 4.400 × " = 1.33  
 割込 " = 3,597.465 × " = 1,088.23

Σ	+9360.636	+0
	-2156.907	-7203.728
倍面積	7203.729	7203.728
面積	3601.865	3601.864