
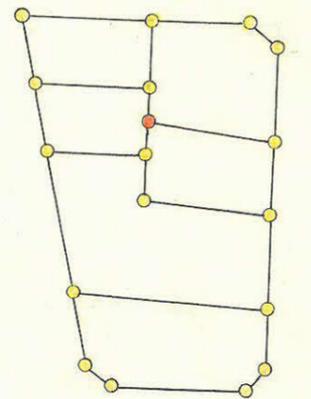
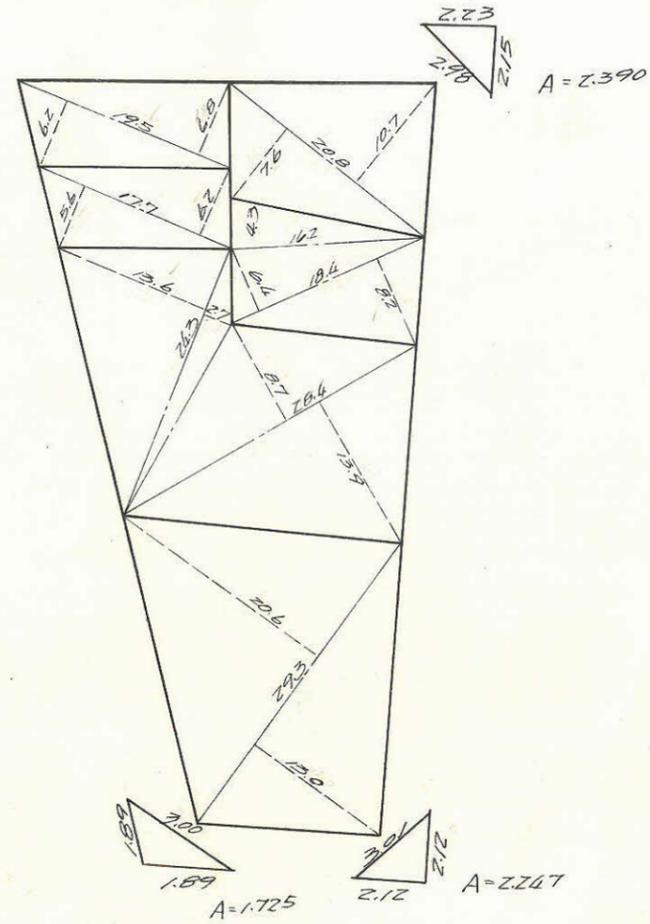
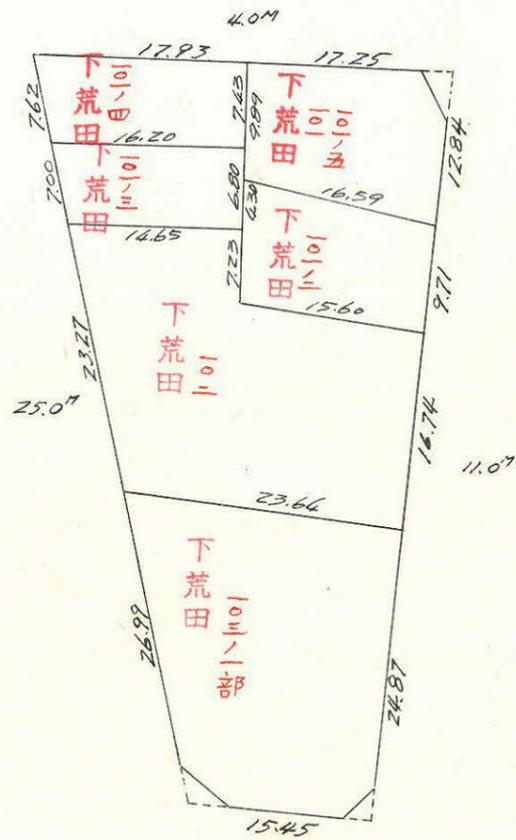


|    |    |     |   |
|----|----|-----|---|
| 課長 | 係長 | 測量士 | 係 |
|    |    |     |   |

(分筆前)  
確定面積平面図  $S = \frac{1}{600}$

ブロック番号 天保山 13号


新地名 町 丁目  
43年 3月 20日

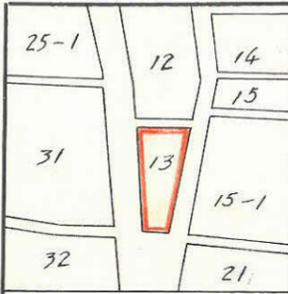

この図面等は、土地区画整理事業に関する参考資料として提供しています。  
○図面等は換地処分時のものであり、現在の状況とは異なる場合があります。  
○図面等によって、境界等が確定されるものではありません。

杭 17本  
●杭 1本

この図面等は、土地区画整理事業に関する参考資料として提供しています。  
 ○図面等は換地処分時のものであり、現在の状況とは異なる場合があります。  
 ○図面等によって、境界等が確定されるものではありません。

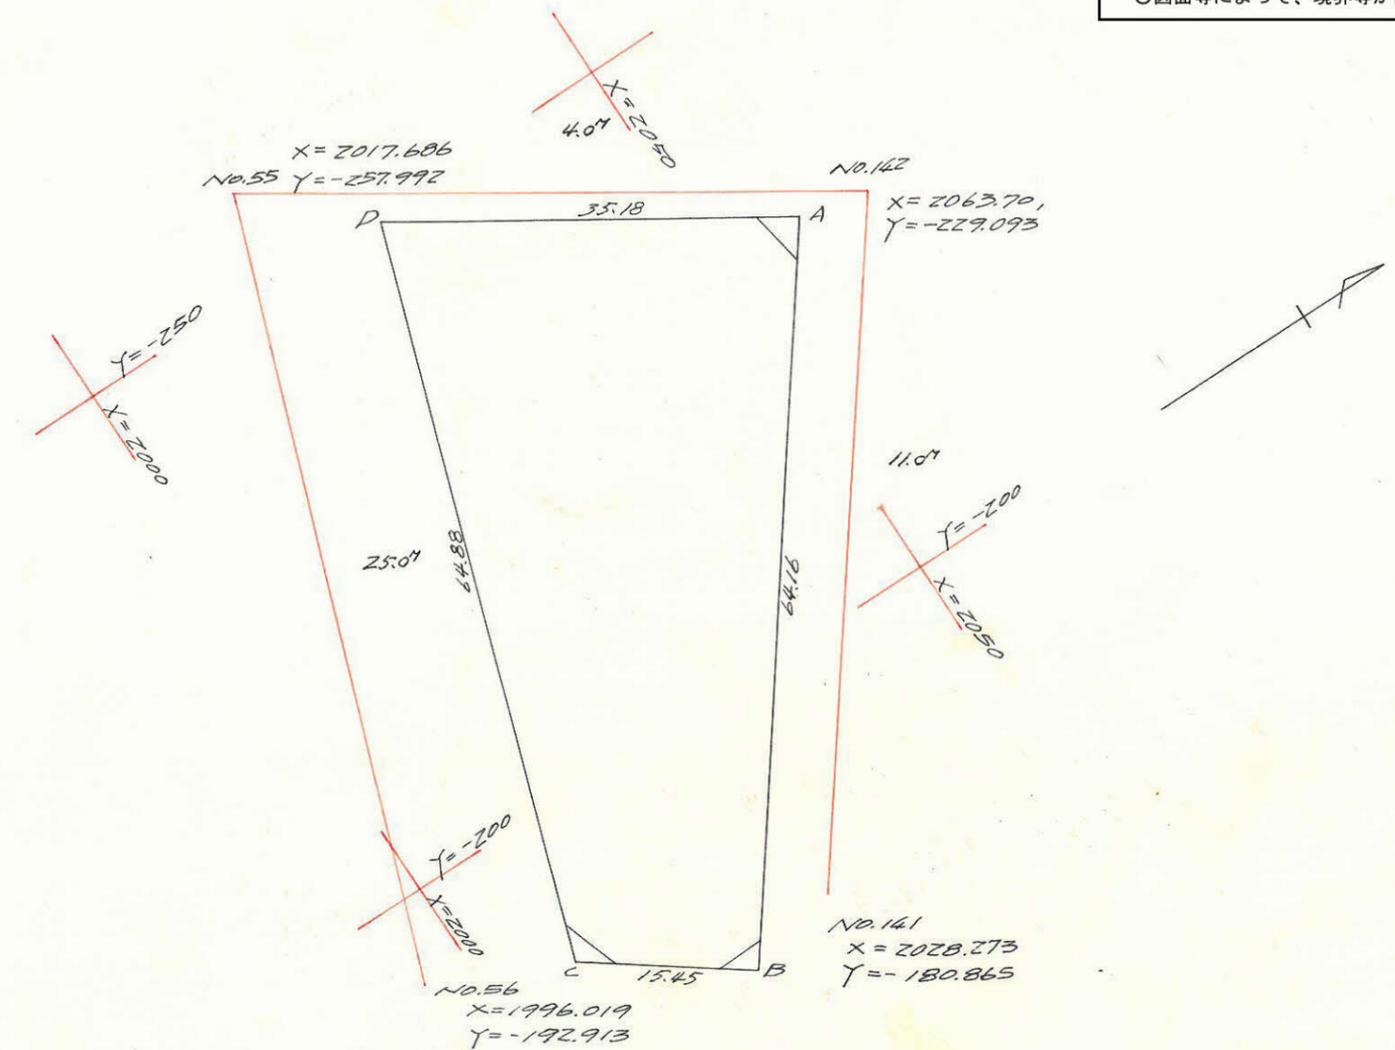

| 点 | X        | Y        | $\Delta X$ (1) | $\Delta Y$ (2) | 複緯距 (3) | 複経距 (4) | (1) x (4) | (2) x (3) |
|---|----------|----------|----------------|----------------|---------|---------|-----------|-----------|
| A | 2057.874 | -230.332 |                |                | 0       | 0       |           |           |
| B | 2019.973 | -178.557 | -37.901        | +51.775        | -37.901 | +51.775 | -1962.324 | -1962.324 |
| C | 2007.475 | -187.644 | -12.498        | -9.087         | -88.300 | +94.463 | -1180.599 | +802.382  |
| D | 2028.148 | -249.142 | +20.673        | -61.498        | -80.125 | +23.878 | +493.630  | +4927.527 |
| A | 2057.874 | -230.332 | +29.726        | +18.810        | -29.726 | -18.810 | -559.146  | -559.146  |

合計面積 =  $1.604.219 \text{ m}^2 \times 0.3025 = 485.28^{(*)}$   
 剪除 " =  $6.362 \times " = 1.92$   
 割込 " =  $1.597.857 \times " = 483.35$

|          |            |            |
|----------|------------|------------|
| $\Sigma$ | + 493.630  | + 5729.909 |
|          | - 3702.069 | - 2521.470 |
| 倍面積      | 3208.439   | 3208.439   |
| 面積       | 1604.219   | 1604.219   |