





課長	係長	測量士	係

(分筆前) 確定面積平面図 $S = \frac{1}{600}$


ブロック番号 天保山

新地名 町 丁目 20号



43年 3月 20日

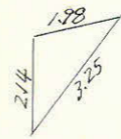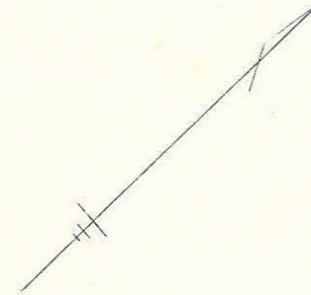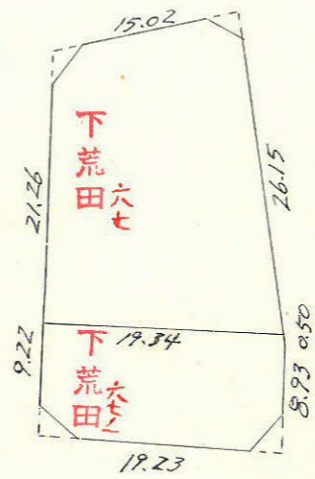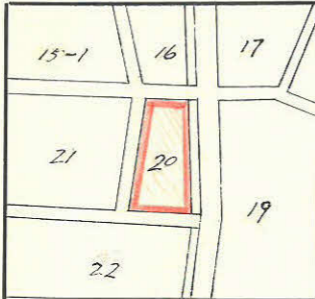


$A = 2.055 \text{ m}^2$

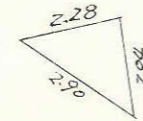


$A = 2.313 \text{ m}^2$

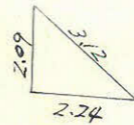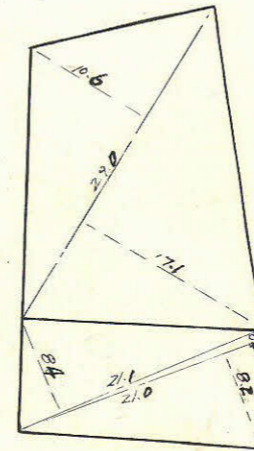

$A = 2.339 \text{ m}^2$

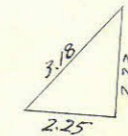

$A = 2.508 \text{ m}^2$

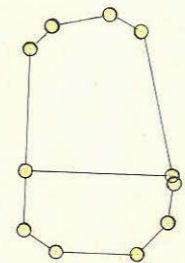

杭 11本
ワト 2

この図面等は、土地区画整理事業に関する参考資料として提供しています。
 ○図面等は換地処分時のものであり、現在の状況とは異なる場合があります。
 ○図面等によって、境界等が確定されるものではありません。

