



この図面等は、土地区画整理事業に関する参考資料として提供しています。
 ○図面等は換地処分時のものであり、現在の状況とは異なる場合があります。
 ○図面等によって、境界等が確定されるものではありません。

(分筆前)
 確定面積平面図 S = $\frac{1}{1200}$


ブロック番号 天保山

新地名 町 丁目 23号

43年 3月 20日

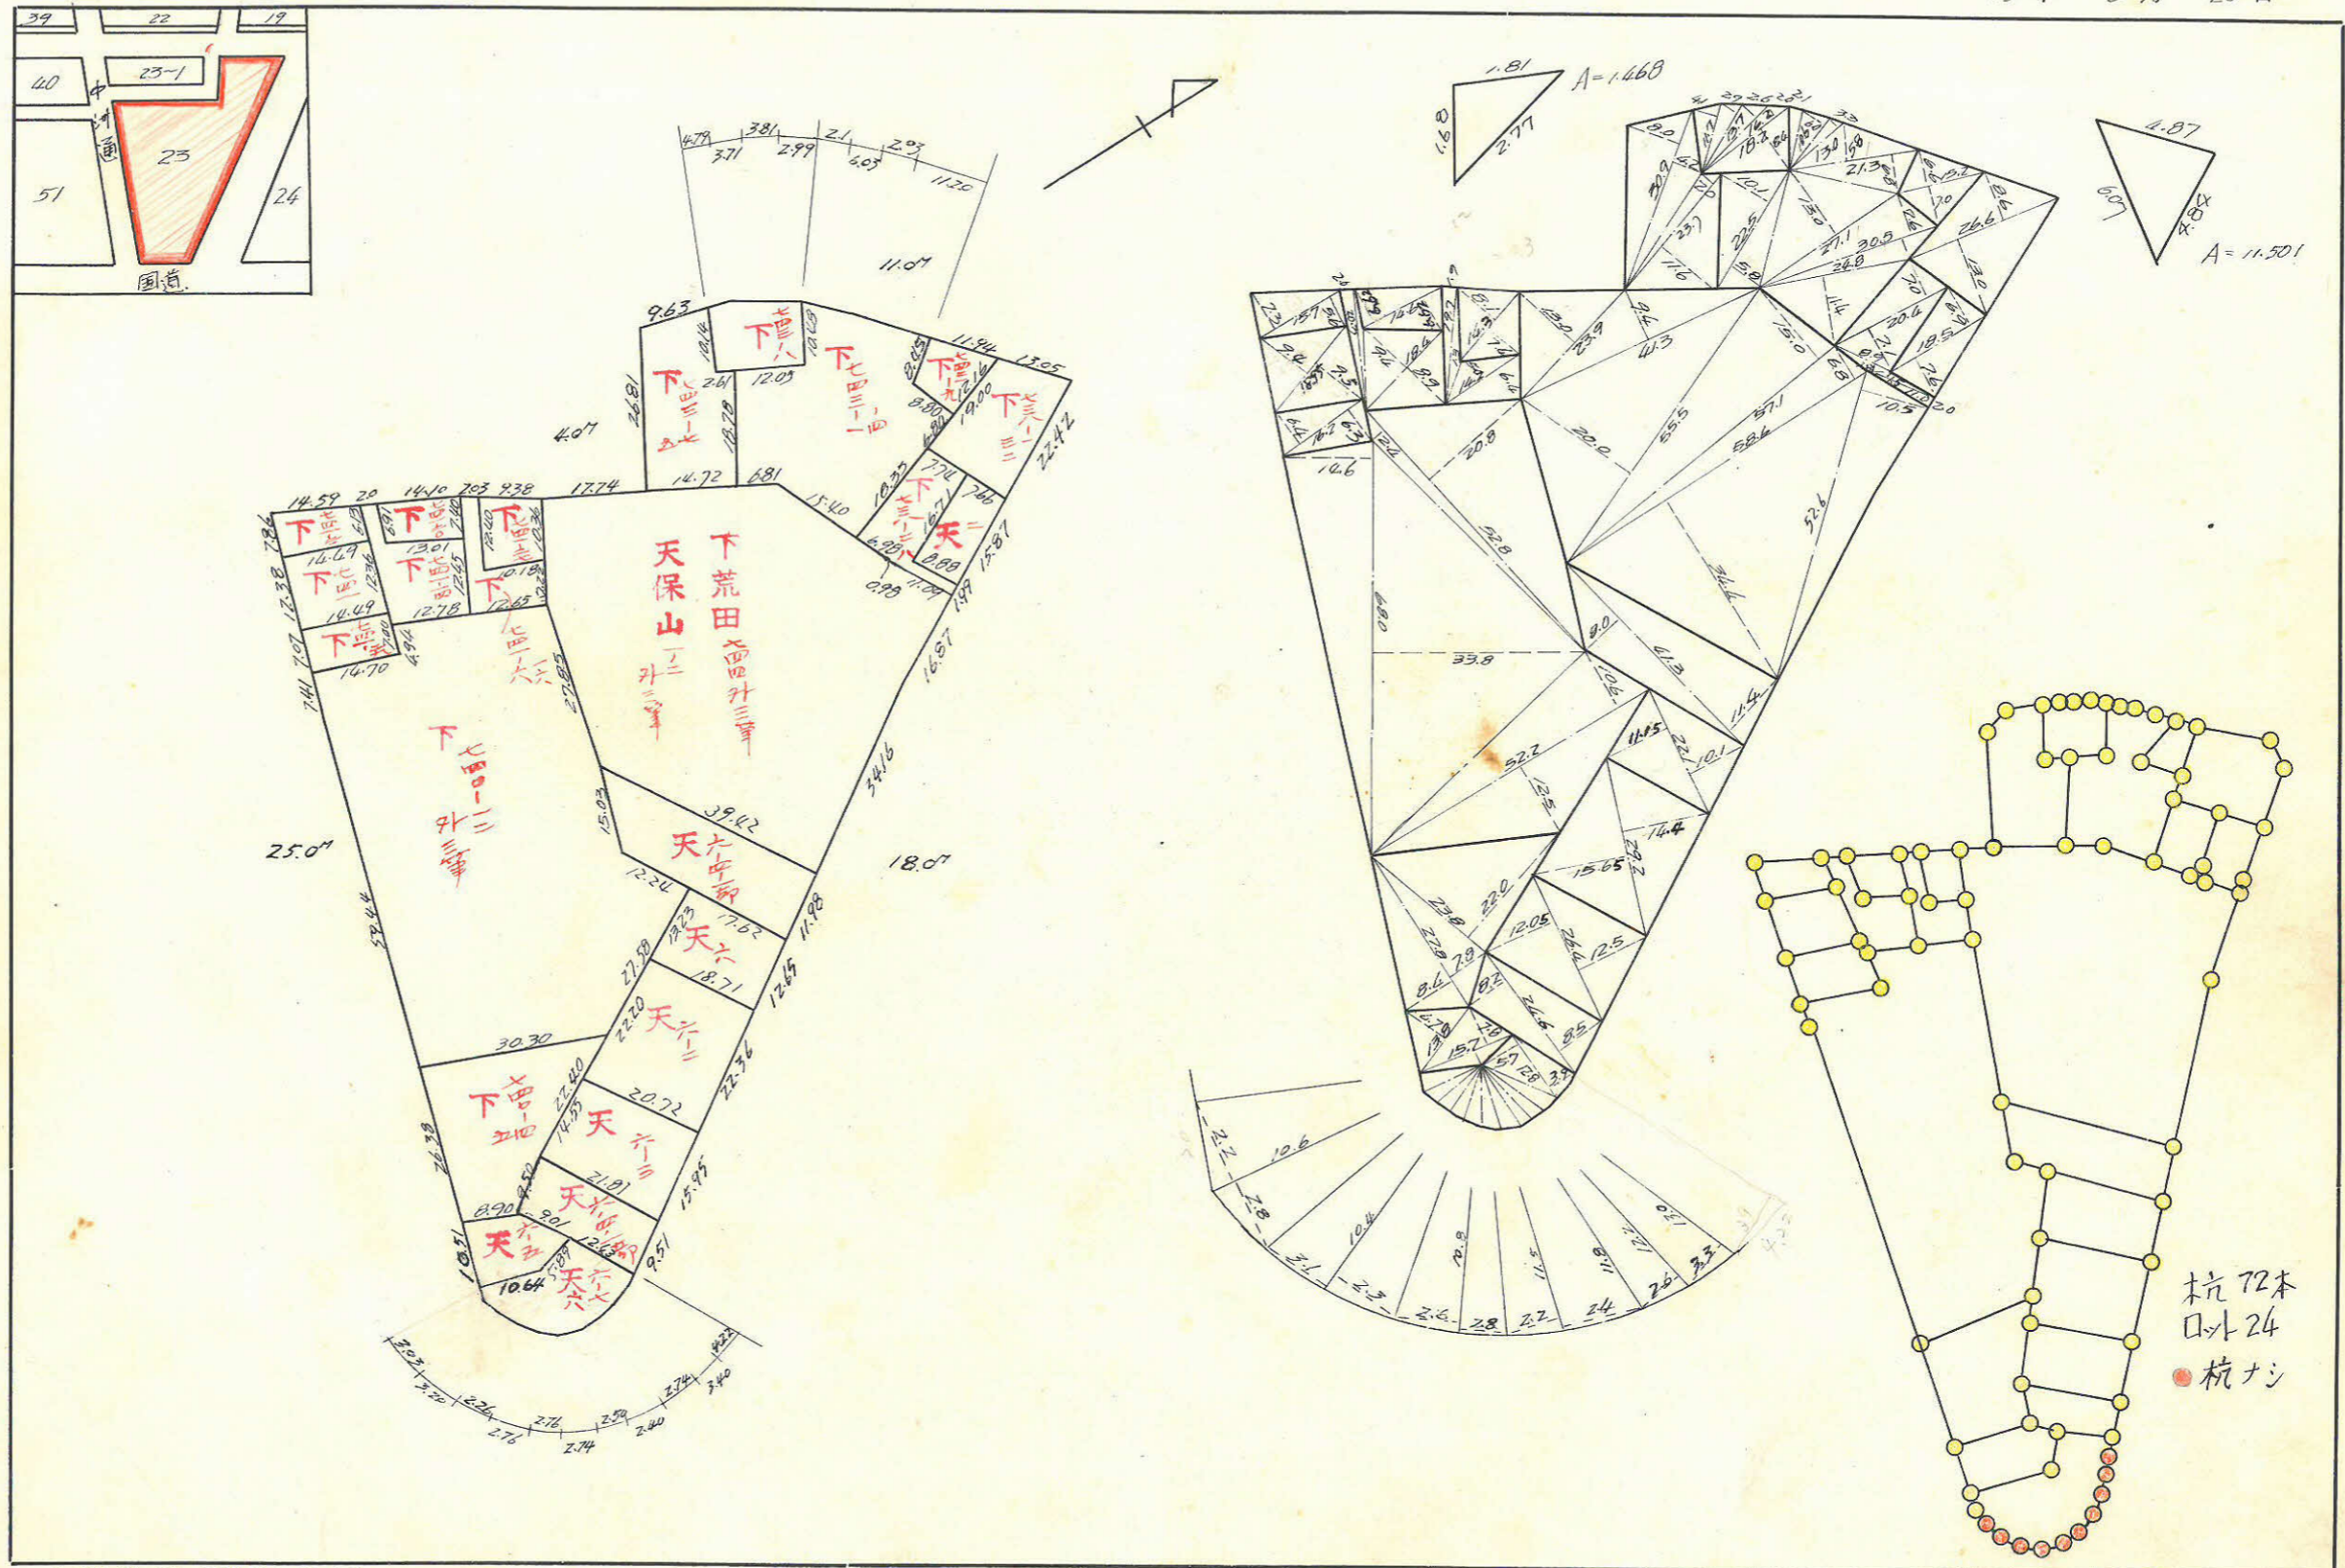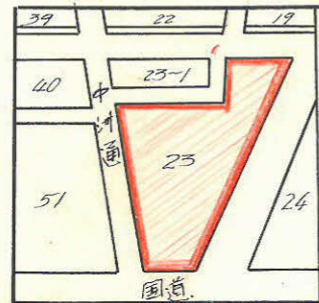

この図面等は、土地区画整理事業に関する参考資料として提供しています。
 ○図面等は換地処分時のものであり、現在の状況とは異なる場合があります。
 ○図面等によって、境界等が確定されるものではありません。

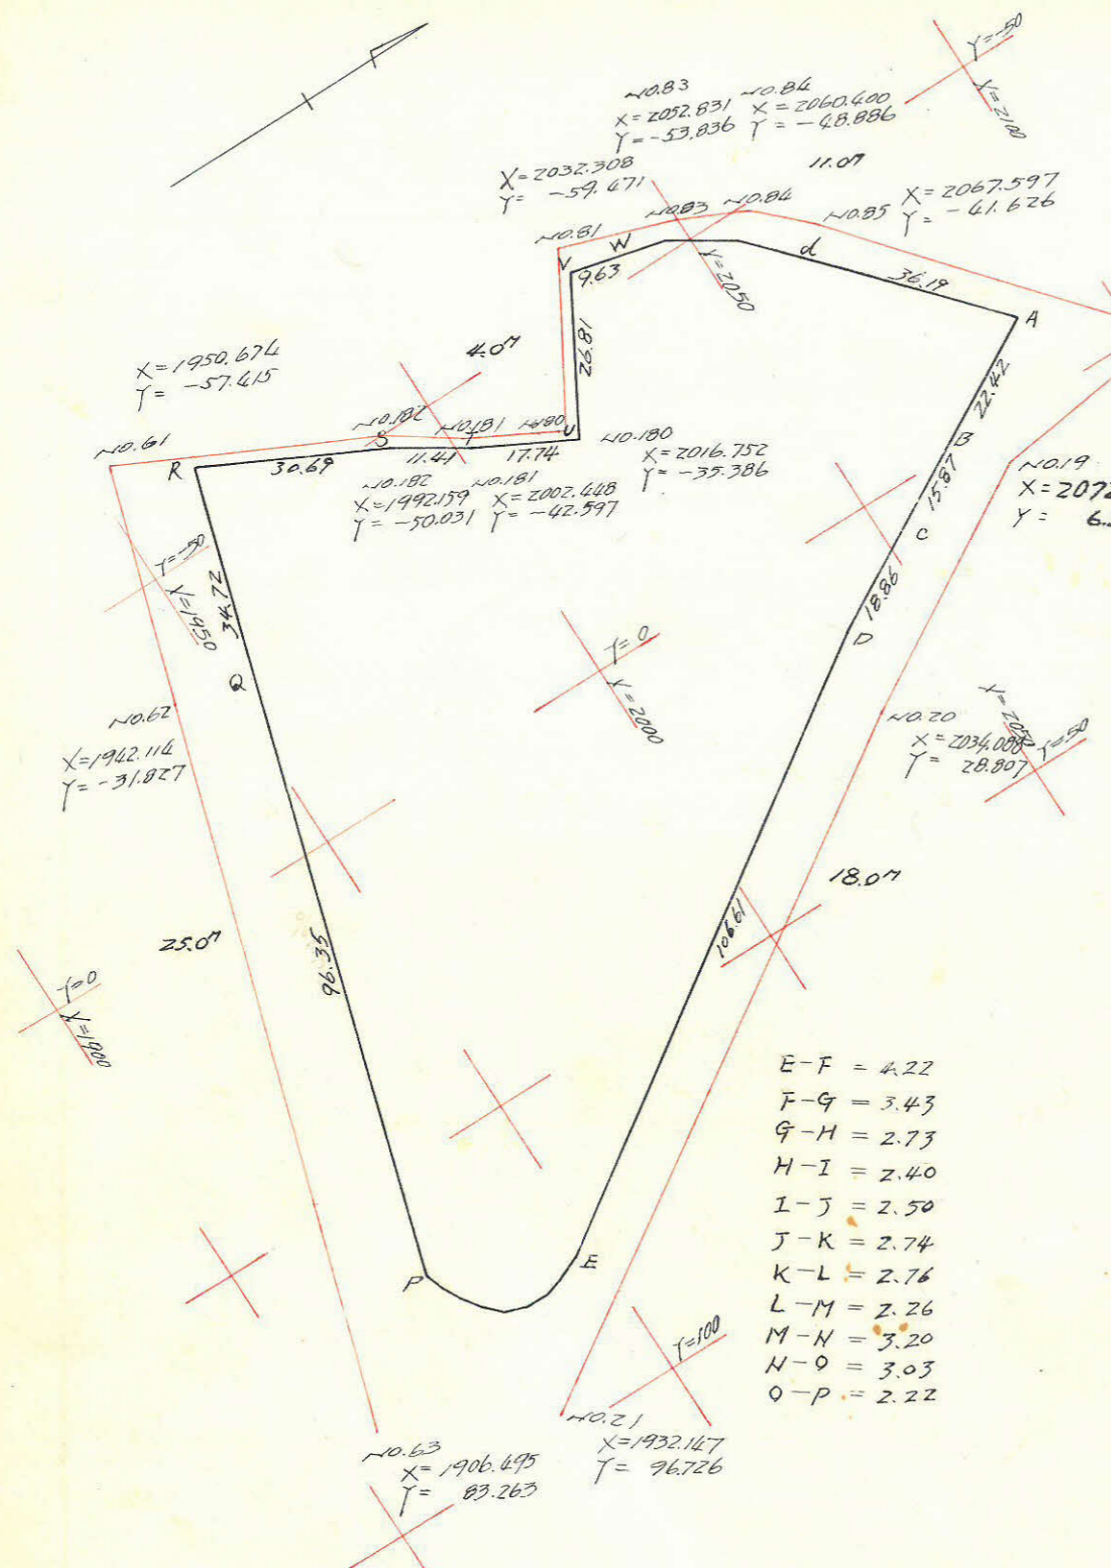

$W-X = 4.79$
 $X-Y = 3.71$
 $Y-Z = 3.81$
 $Z-a = 2.99$
 $a-b = 2.10$
 $b-c = 6.05$
 $c-d = 2.85$

$E-F = 4.22$
 $F-G = 3.43$
 $G-H = 2.73$
 $H-I = 2.40$
 $I-J = 2.50$
 $J-K = 2.74$
 $K-L = 2.76$
 $L-M = 2.26$
 $M-N = 3.20$
 $N-O = 3.03$
 $O-P = 2.22$

点	X	Y	ΔX (1)	ΔY (2)	複緯距(3)	複経距(4)	(1) x (4)	(2) x (3)
A	2086.401	-11.109	-	-	0	0		
B	2066.539	-0.703	-19.862	+10.406	-19.862	+10.406	-206.684	-206.684
C	2052.486	+6.669	-14.053	+7.372	-53.277	+28.184	-396.070	-396.444
D	2036.336	+16.411	-16.150	+9.742	-83.98	+45.298	-731.563	-818.133
E	1947.568	+75.160	-88.768	+59.049	-188.898	+114.089	-10127.452	-11154.238
F	1943.715	+77.178	-3.853	+1.718	-281.519	+174.856	-673.720	-483.650
G	1940.439	+78.205	-3.276	+1.027	-288.648	+172.601	-581.821	-296.441
H	1937.714	+78.793	-2.725	+0.188	-294.649	+178.816	-487.274	-55.394
I	1935.314	+78.241	-2.400	-0.152	-299.774	+178.852	-429.245	+45.566
J	1932.967	+77.386	-2.347	-0.855	-304.521	+177.845	-417.402	+260.365
K	1930.648	+75.935	-2.319	-1.451	-309.187	+175.539	-407.075	+448.630
L	1928.665	+74.009	-1.983	-1.926	-313.489	+172.162	-341.397	+603.780
M	1927.435	+72.111	-1.230	-1.898	-316.702	+168.338	-207.056	+601.100
N	1926.218	+69.149	-1.217	-2.962	-319.149	+163.428	-198.953	+945.319
O	1925.587	+66.187	-0.631	-2.962	-320.997	+157.554	-99.417	+950.793
P	1925.862	+64.071	+0.275	-2.116	-321.353	+152.476	+41.931	+679.983
Q	1925.928	-28.104	+28.066	-92.175	-293.012	+58.185	+1633.020	+27008.381
R	1964.981	-61.021	+11.053	-32.917	-253.893	-66.907	-739.523	+8357.396
S	1992.538	-47.509	+27.557	+13.512	-215.283	-86.312	-2378.500	-2908.904
T	2001.717	-40.736	+9.179	+6.773	-178.547	-66.027	-606.062	-1209.299
U	2017.554	-32.742	+15.837	+7.994	-153.531	-51.260	-811.805	-1227.327
V	2031.972	-55.349	+14.418	-22.607	-123.276	-63.873	-249.757	+2726.901
W	2041.244	-52.239	+9.272	+2.610	-99.586	-85.870	-796.187	-259.919
X	2045.764	-51.141	+4.520	+1.598	-85.794	-81.662	-369.112	-137.099
Y	2049.166	-49.652	+3.402	+1.489	-77.872	-78.575	-267.312	-115.951
Z	2052.523	-47.850	+3.357	+1.802	-71.113	-75.284	-252.728	-128.146
a	2055.022	-46.215	+2.499	+1.635	-65.257	-71.867	-179.546	-106.695
b	2056.710	-44.961	+1.688	+1.254	-61.070	-68.958	-116.401	-76.582
c	2061.044	-40.766	+4.334	+4.195	-55.048	-63.509	-273.268	-230.926
d	2062.944	-38.663	+1.900	+2.103	-48.814	-57.211	-108.701	-102.656
A	2086.401	-11.109	+23.457	+27.554	-23.457	-27.554	-646.334	-646.334

合計面積 = $11,063.697 \text{ m}^2 \times 0.3025 = 3346.77 \text{ (±)}$
 削除 " = $12.969 \times \dots = 3.92 \text{ "}$
 割込 " = $11,050.728 \times \dots = 3342.85 \text{ "}$

Σ	+1674.951	+42688.214
	-23802.345	-20560.822
倍面積	22127.394	22127.392
面積	11063.697	11063.696