
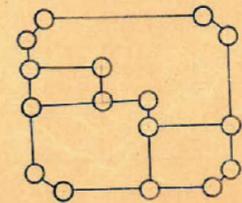
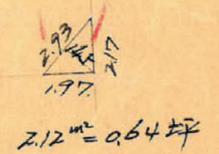
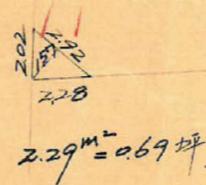
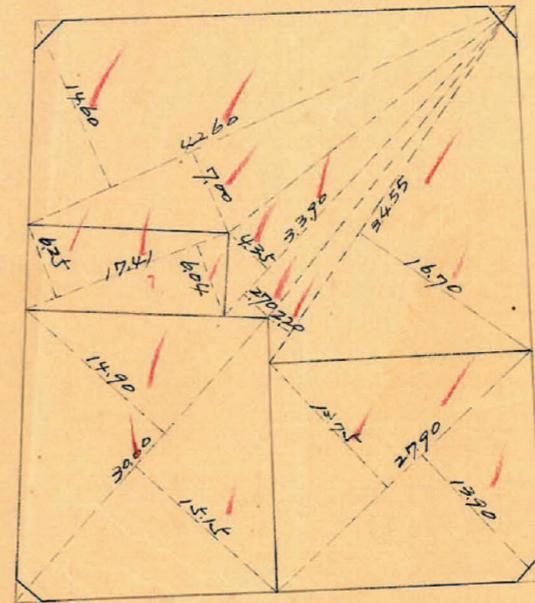
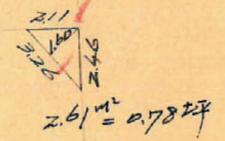
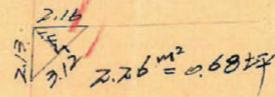
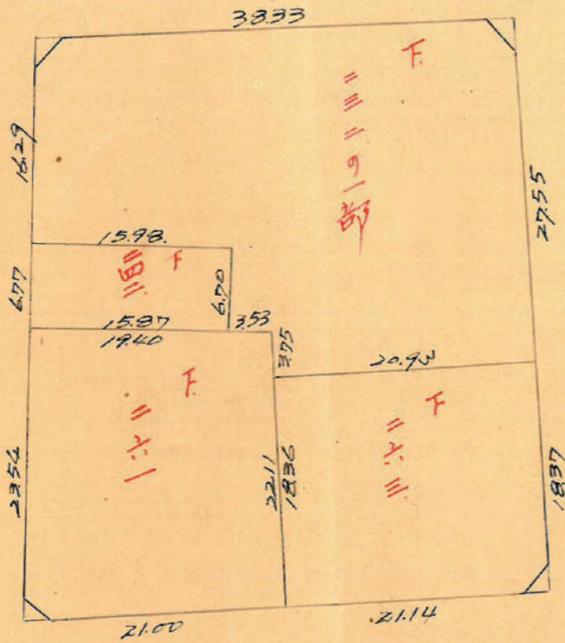


課長	係長	測士	係

(分筆前)
確定面積平面圖 $S = \frac{1}{600}$

ブロック番号 下荒田 153 号

新地名 町 丁目
 52年 9月 9日

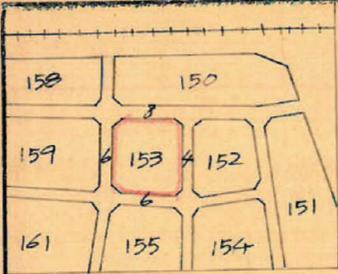

概. 16本. ロット 4.

この図面等は、土地区画整理事業に関する参考資料として提供しています。
 ○図面等は換地処分時のものであり、現在の状況とは異なる場合があります。
 ○図面等によって、境界等が確定されるものではありません。

