


下荒田 164 7⁰25 縮尺 1/600

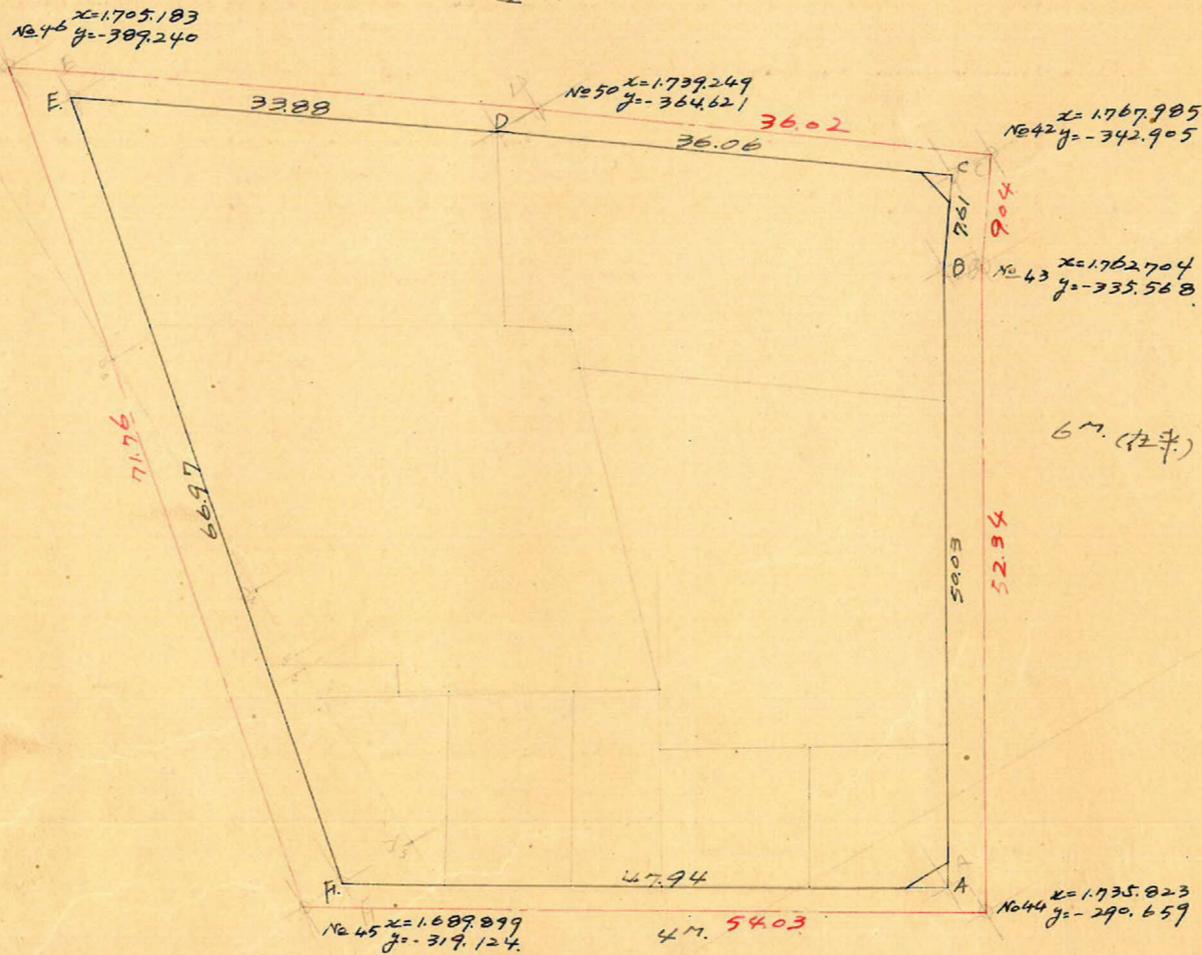

順次	x		y					
A	1734280		- 292977					
B	1759971	+ 25691	- 336911	- 42934	- 49108	- 10155.508	- 26428.656	
C	1764423	+ 4452	- 343085	- 6174	- 27856	+ 2359.952	- 43149.787	
D	1735604	- 28819	- 364767	- 21682	- 41526	+ 20529.452	- 72072.692	
E	1708142	- 27462	- 384611	- 17844	+ 45514	+ 16174.816	+ 77744.375	
F	1693549	- 14593	- 319253	+ 65358	+ 92634	- 2344.635	+ 153493.120	
A	1734280	+ 40731	- 292977	+ 25276	- 17658	- 19526.540	- 30623.916	
		(+ 25691)		(- 42934)				
Σ						+ 7037.537	- 7037.536 ^{m²}	= 3518.77 ^{m²}

合計面積 = 3518.77^{m²} (x0.3025 = 1064.42坪) = 1064.38坪
 切除面積 317^{m²} + 248^{m²} = 565^{m²} (x0.025 = 170坪) = 170坪
 割込面積 = 3513.12^{m²} = 1062.68坪

この図面等は、土地区画整理事業に関する参考資料として提供しています。
 ○図面等は換地処分時のものであり、現在の状況とは異なる場合があります。
 ○図面等によって、境界等が確定されるものではありません。