





課長	係長	測量士	係

(分筆前)
 確定面積平面圖 $S = \frac{1}{600}$

ブロック番号 下苑田 165 号

新地名 町 丁目



32年 11月 11日

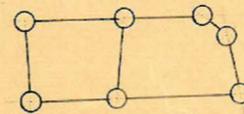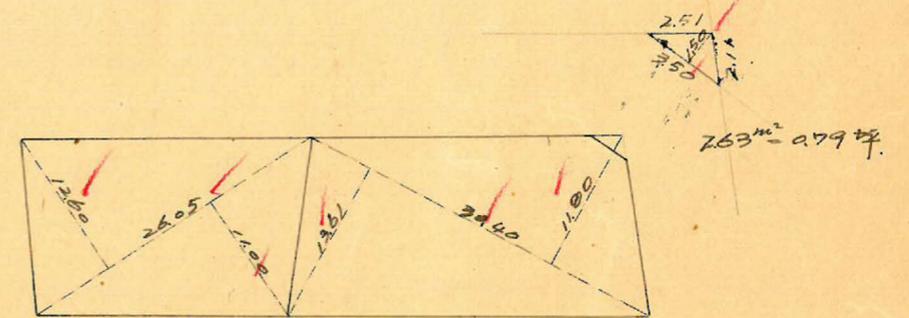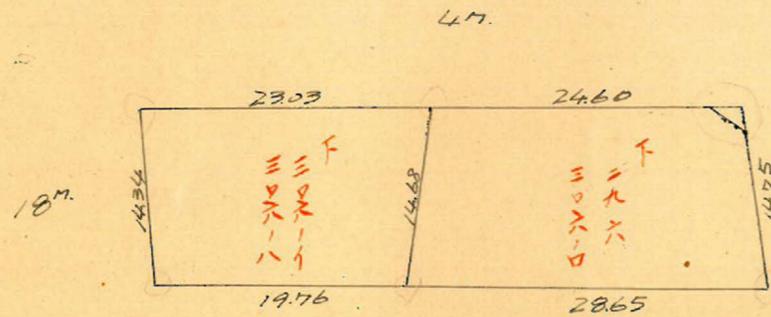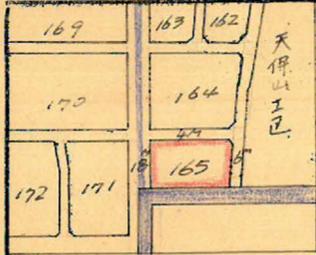

杭7本 口2

この図面等は、土地区画整理事業に関する参考資料として提供しています。
 ○図面等は換地処分時のものであり、現在の状況とは異なる場合があります。
 ○図面等によって、境界等が確定されるものではありません。

下荒田 165 70.7 縮尺 1/600

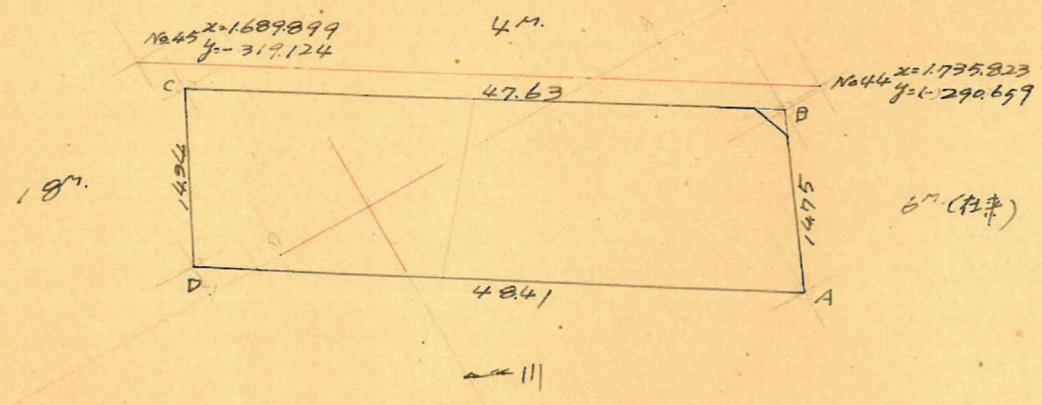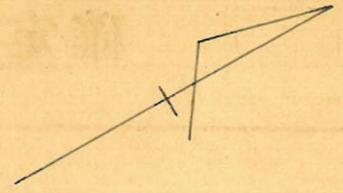

割点	x.	Δx	$\Delta x^2 + \Delta y^2$	y.	Δy	$\Delta y^2 + \Delta x^2$	倍面積	倍面積
A	1726.542	+ 5.967		- 276.870	- 13.490			
B	1732.509	- 40.492	- 34.525	- 290.360	- 25.085	- 38.575	+ 19,024.679	- 66,831.535
C	1692.017	- 6.461	- 46.953	- 315.445	+ 12.805	- 12.280	+ 14,811.089	- 20,777.969
D	1685.556	+ 40.986	+ 34.525	- 302.640	+ 25.770	+ 38.575	- 19,448.646	+ 65,020.523
A	1726.542	(+ 5.967)	+ 46.953	- 276.870	(- 13.490)	+ 12.280	- 12,999.877	+ 21,201.936
E								
							1,887.245	- 1,887.245 $\frac{1}{4} = 693.62 \text{ m}^2$

合計面積 693.62 m^2 (x 0.025 = 209.82坪) = 209.81坪
 切除面積 2.63 m^2 = 0.79坪
 割込面積 690.99 m^2 = 209.02坪

この図面等は、土地区画整理事業に関する参考資料として提供しています。
 ○図面等は換地処分時のものであり、現在の状況とは異なる場合があります。
 ○図面等によって、境界等が確定されるものではありません。