




課長	係長	測量士	係

(分筆前)
確定面積平面図 $S = \frac{1}{600}$


ブロック番号 天保山 37号

新地名 町 丁目


43年 3月 20日

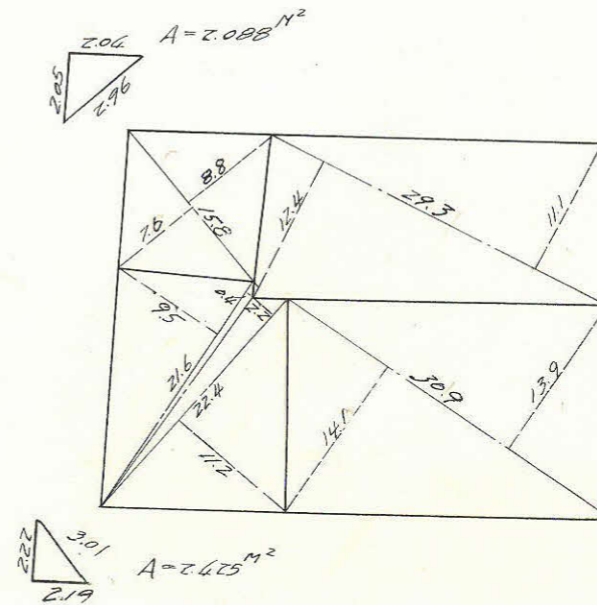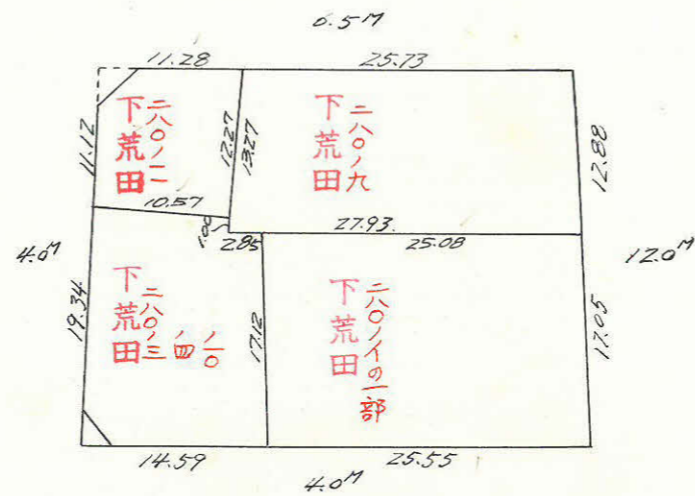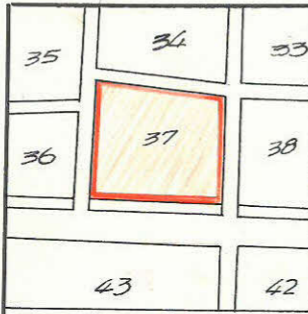

杭 13本
口 4

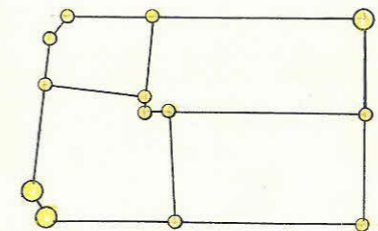

この図面等は、土地区画整理事業に関する参考資料として提供しています。
○図面等は換地処分時のものであり、現在の状況とは異なる場合があります。
○図面等によって、境界等が確定されるものではありません。

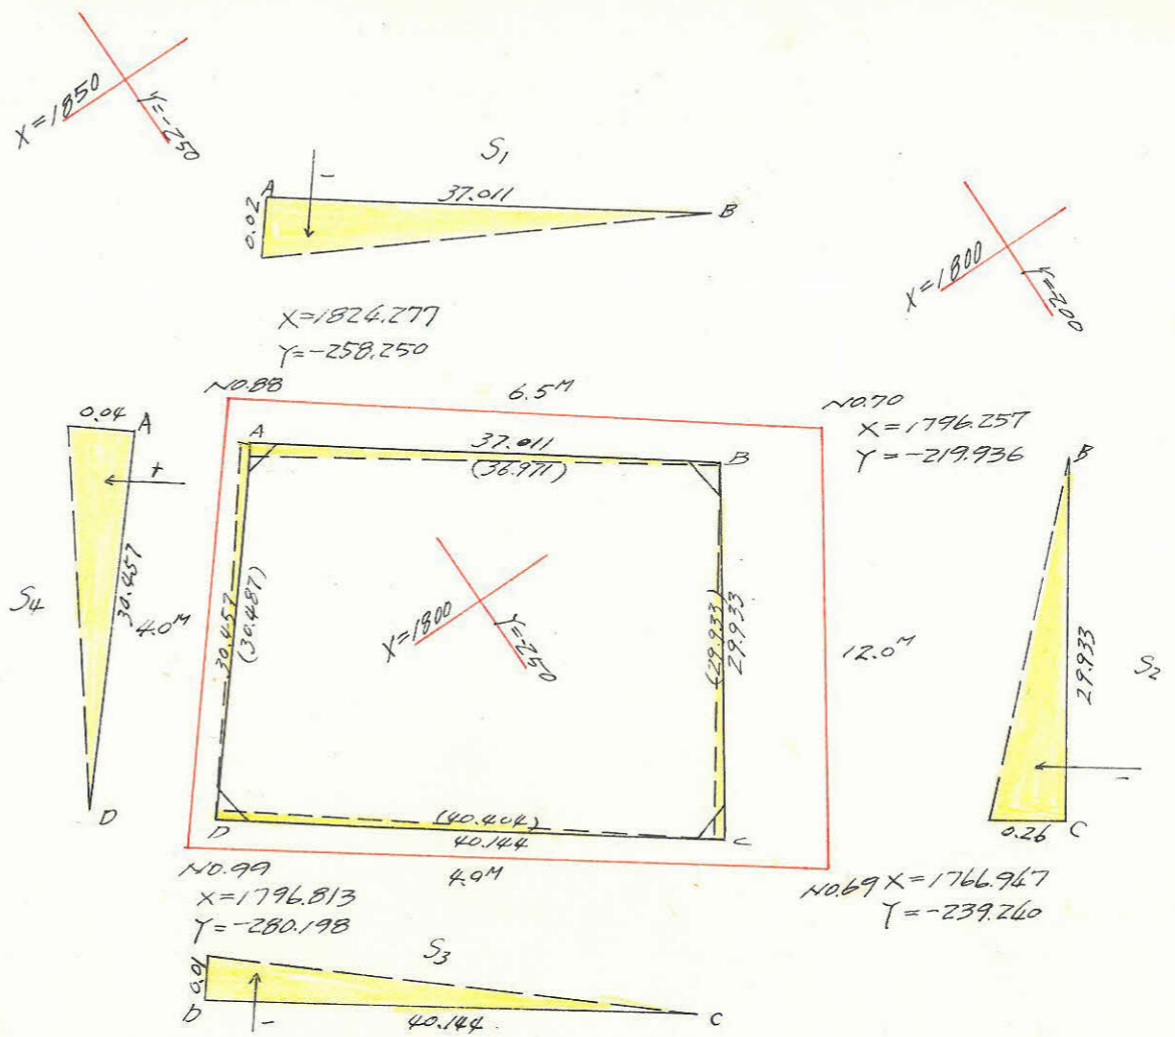

$$S_1 = -37.011 \times 0.02 \times \frac{1}{2} = -0.3701$$

$$S_2 = -29.933 \times 0.26 \times \frac{1}{2} = -3.8913$$

$$S_3 = -40.144 \times 0.01 \times \frac{1}{2} = -0.2007$$

$$S_4 = +30.457 \times 0.04 \times \frac{1}{2} = +0.6091$$

$$\sum S = -3.855$$

点	方向角	距離	COSA	SINA	X	Y	ΔX (1)	ΔY (2)	複経巨 (3)	複緯巨 (4)	(1) x (4)	(2) x (3)
88	126°54'13.6	1.838	0.600473	0.799645	1824.277	-257.250						
	216°54'13.6	2.265	0.799645	0.600473	1823.177	-255.780	-1.104	+1.470				
A	126°54'13.6	36.971	0.600473	0.799645	1820.562	-257.741	-2.611	-1.961	0	0		
B	213°22'10.1	29.933	0.835141	0.550035	1798.362	-228.178	-22.200	+29.563	-22.200	+29.563	-656.299	-656.299
C	306°05'56.8	40.404	0.589182	0.808000	1773.364	-244.642	-24.998	-16.464	-69.398	+42.662	-1066.465	+1142.569
D	39°52'51.7	30.487	0.767328	0.641195	1797.169	-277.289	+23.805	-32.647	-70.591	-6.449	-153.518	+2306.584
A					1820.564	-257.744	+23.395	+19.540	-23.391	-19.540	-457.326	-457.247
Σ											+0	+3447.153
											-2333.608	-1113.546
估面積											2333.608	2333.607
面積											1166.804	1166.804

$$\text{合計面積} = 1.166.804 - 3.853 = 1.162.951 \text{ M}^2 \times 0.3025 = 351.79 \text{ (±)}$$

$$\text{剪除} = 4.513 \times \quad = 1.37$$

$$\text{割込} = 1.158.438 \times \quad = 350.43$$

この図面等は、土地区画整理事業に関する参考資料として提供しています。
 ○図面等は換地処分時のものであり、現在の状況とは異なる場合があります。
 ○図面等によって、境界等が確定されるものではありません。