

課長	係長	測量士	係






(分 筆 前)
 確定面積平面図 $S = \frac{1}{600}$

ブロック番号 **天保山**


39号

新地名 町 丁目

43年 3月 20日

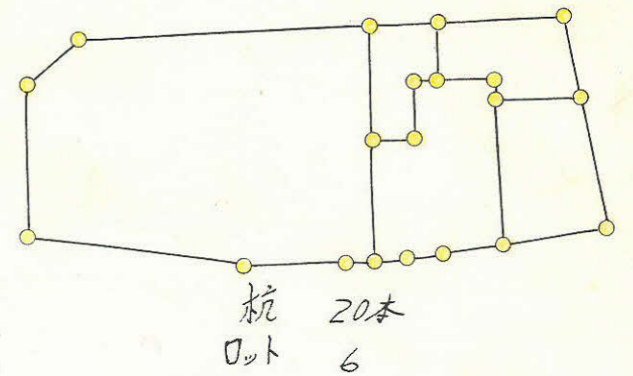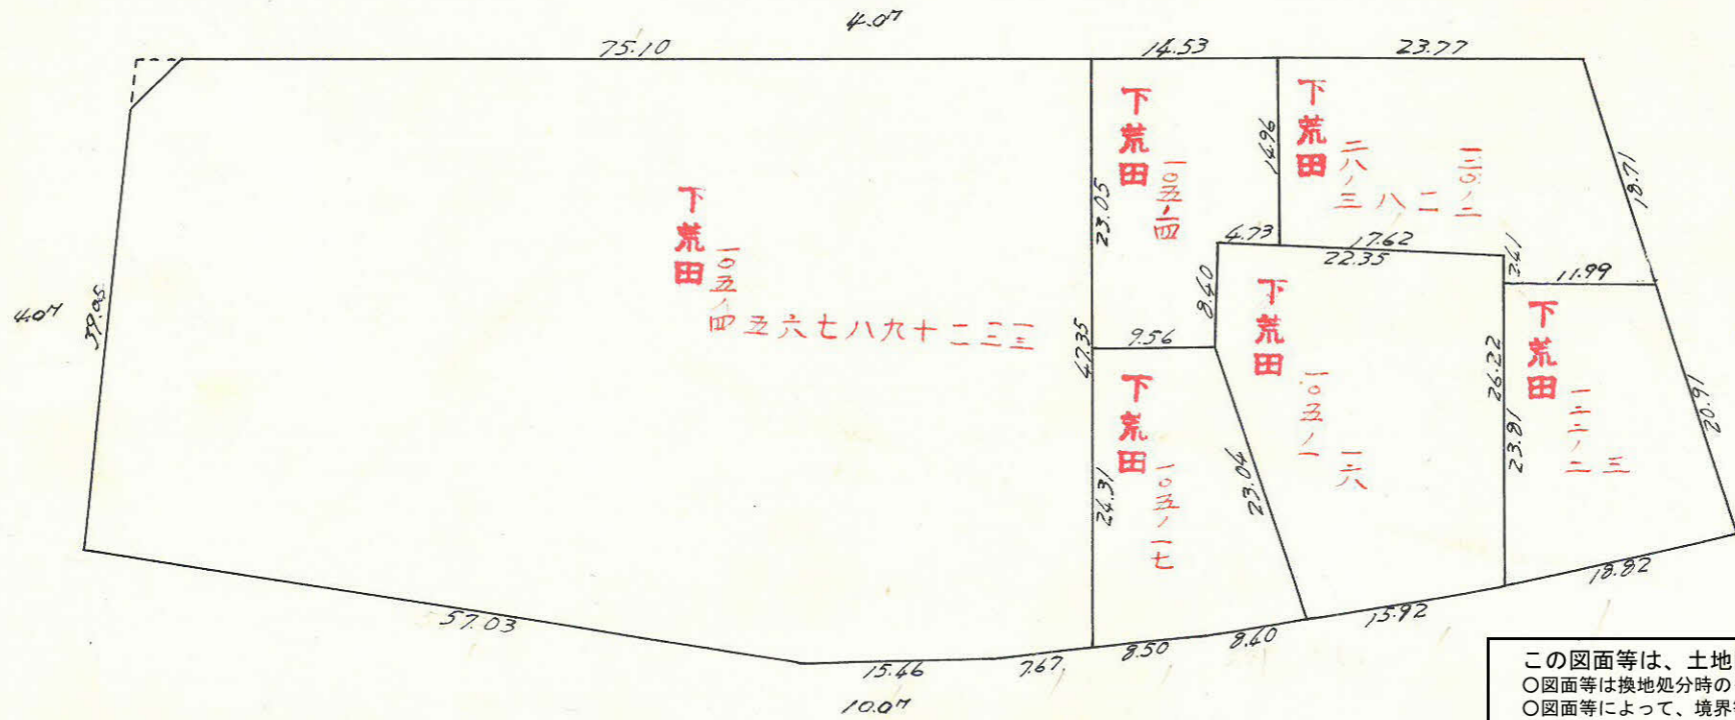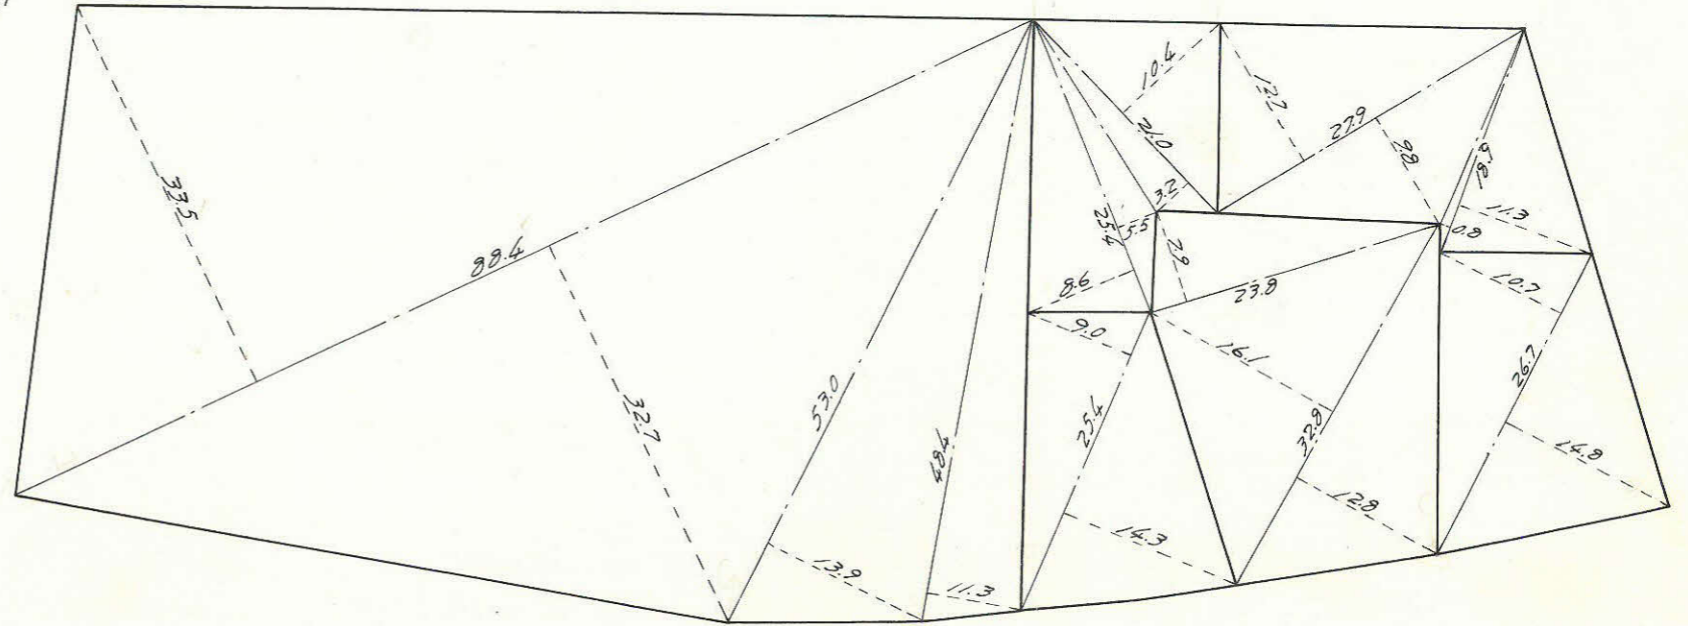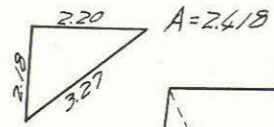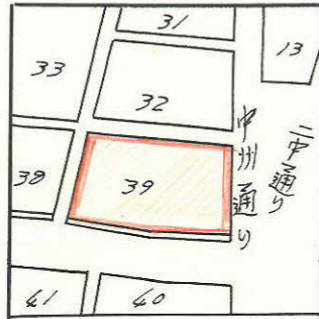

この図面等は、土地区画整理事業に関する参考資料として提供しています。
 ○図面等は換地処分時のものであり、現在の状況とは異なる場合があります。
 ○図面等によって、境界等が確定されるものではありません。

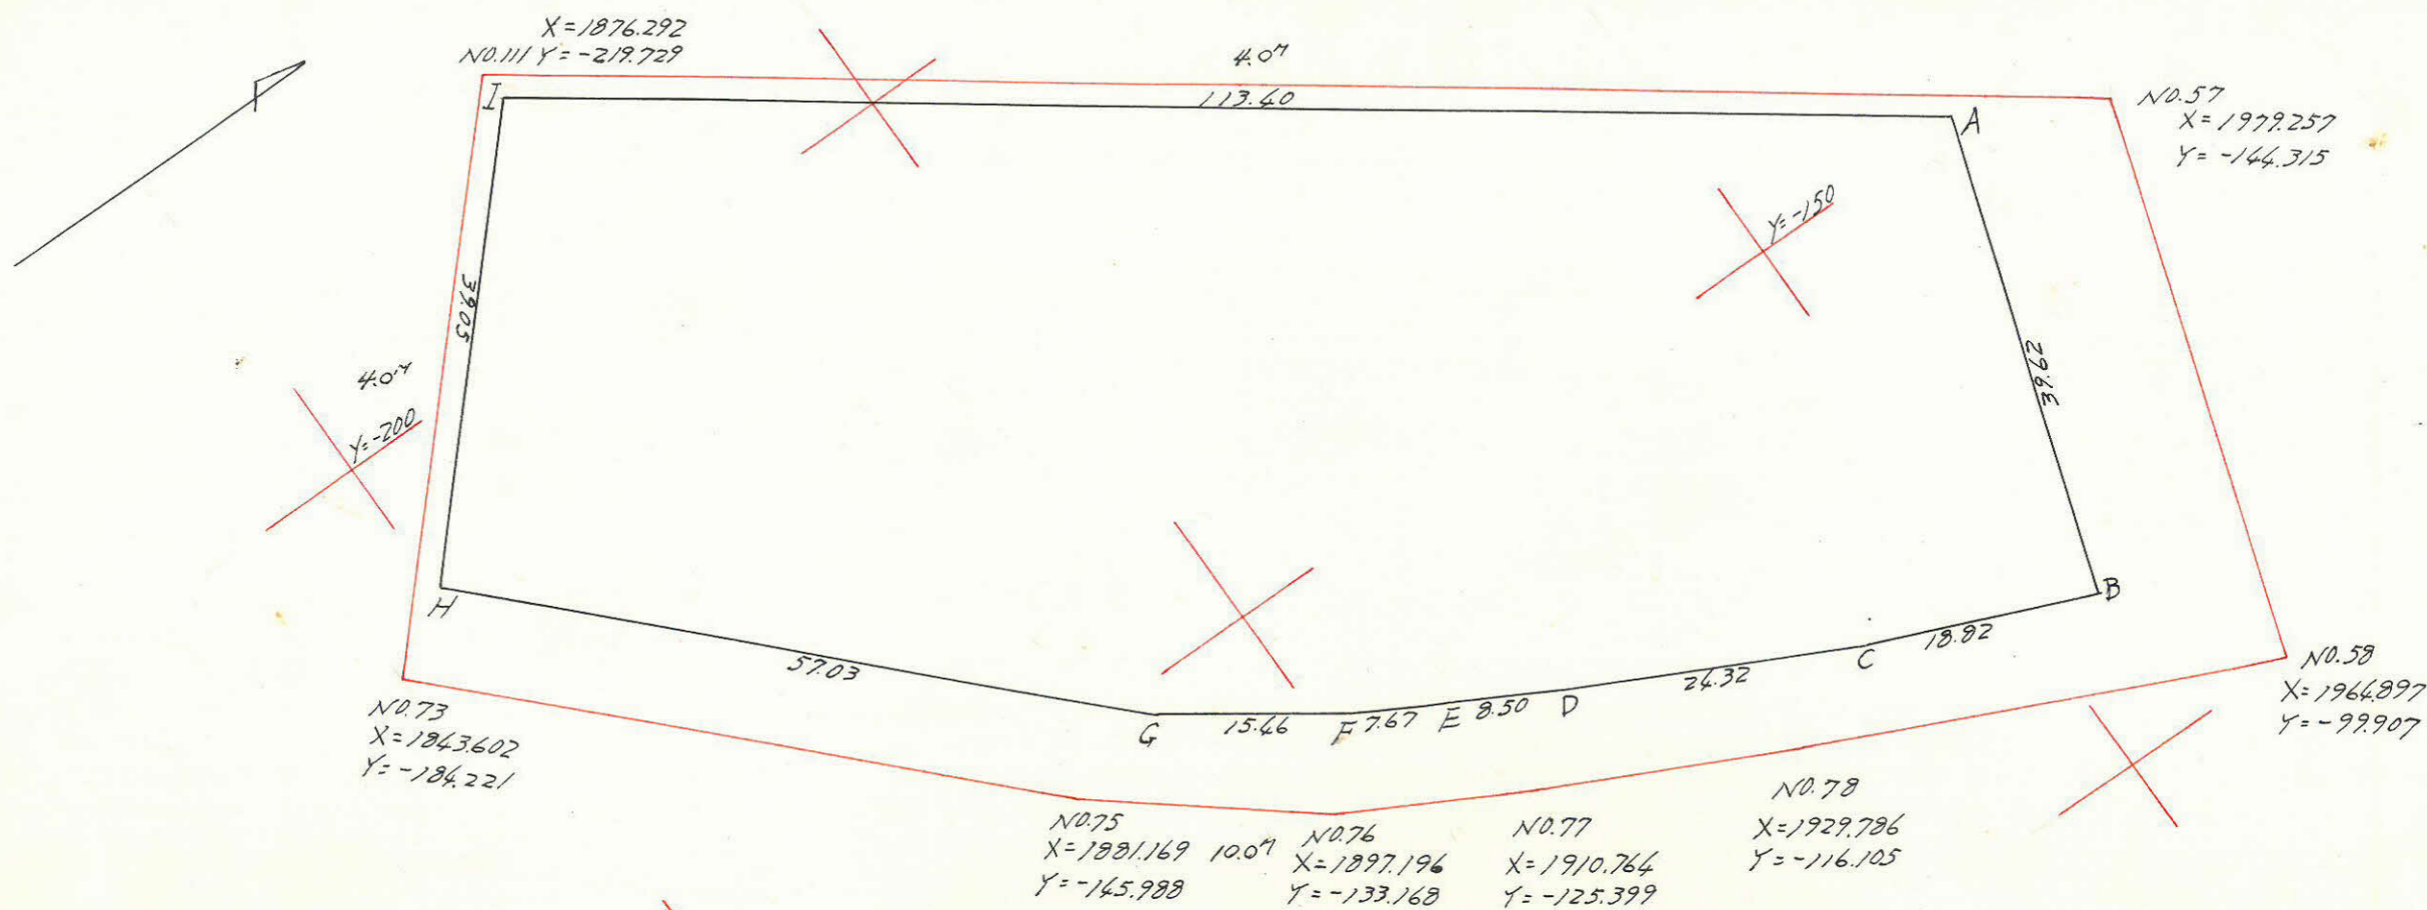

点	X	Y	ΔX (1)	ΔY (2)	複線距 (3)	複経距 (4)	(1) X (4)	(2) X (3)
A	1968.259	-150.197			0	0		
B	1955.927	-112.541	-12.332	+37.656	-12.332	+37.656	-464.374	-464.374
C	1938.568	-119.805	-17.359	-7.264	-42.023	+68.048	-1181.245	+305.255
D	1916.797	-130.653	-21.771	-10.848	-81.153	+49.936	-1087.157	+880.348
E	1909.494	-134.993	-7.303	-4.340	-110.227	+34.748	-253.765	+478.385
F	1902.706	-138.554	-6.788	-3.561	-124.318	+26.847	-182.237	+442.896
G	1890.195	-147.638	-12.511	-9.084	-143.617	+14.202	-177.681	+1304.617
H	1850.236	-188.323	-39.959	-40.685	-196.887	-33.567	+1421.222	+9977.800
I	1876.675	-217.062	+26.439	-28.739	-209.607	-104.991	-2775.857	+6023.896
A	1968.259	-150.197	+91.584	+66.865	-91.584	-66.865	-6123.764	-6123.764
Σ							+12246.080	+17412.997
							-1421.222	-6588.138
借面積							10824.858	10824.859
面積							5412.429	5412.429

合計面積 = 5412.429 ^{M²} × 0.3025 = 1637.26 ^坪
 劣除 " = 2.418 × " = 0.73
 割込 " = 5410.011 × " = 1636.53

この図面等は、土地区画整理事業に関する参考資料として提供しています。
 ○図面等は換地処分時のものであり、現在の状況とは異なる場合があります。
 ○図面等によって、境界等が確定されるものではありません。