

課長	係長	測量士	係









(分筆前)
確定面積平面図 $S = \frac{1}{600}$


ブロック番号 天保山 50-1 号

新地名 町 丁目

43年 3月 20日

この図面等は、土地区画整理事業に関する参考資料として提供しています。
○図面等は換地処分時のものであり、現在の状況とは異なる場合があります。
○図面等によって、境界等が確定されるものではありません。

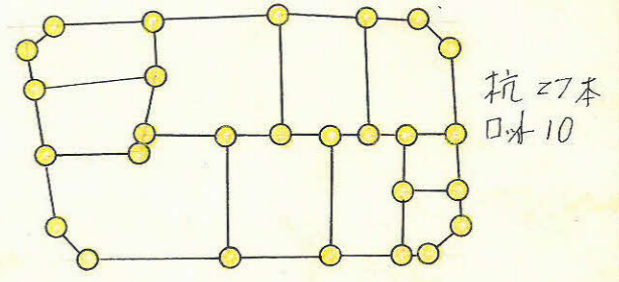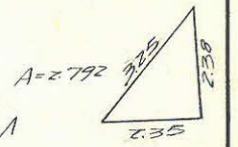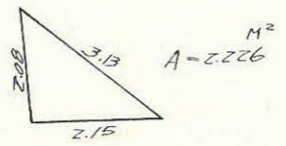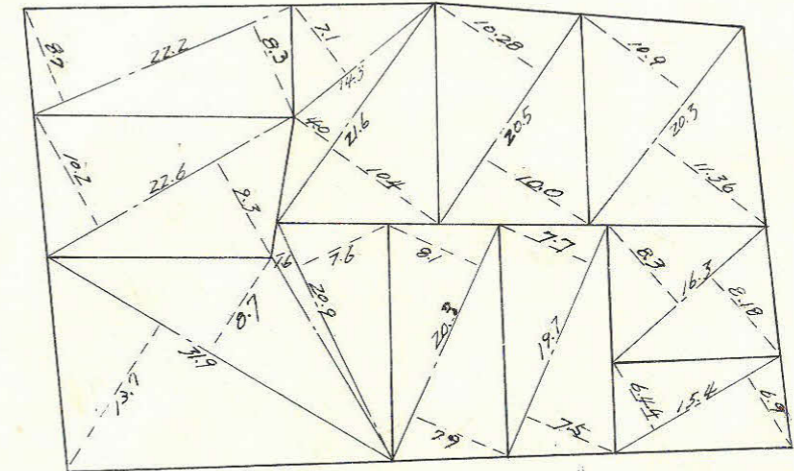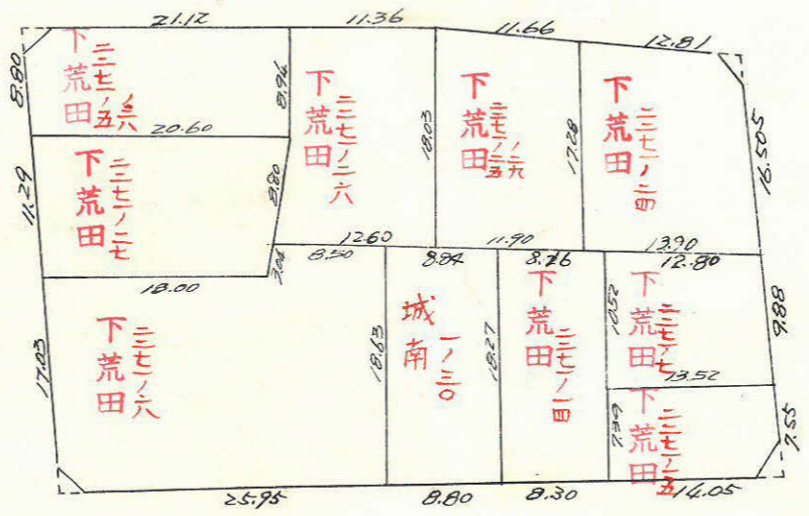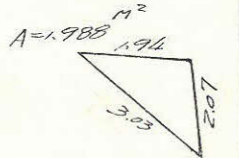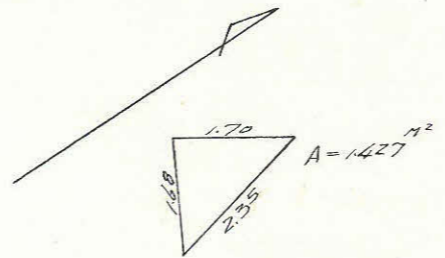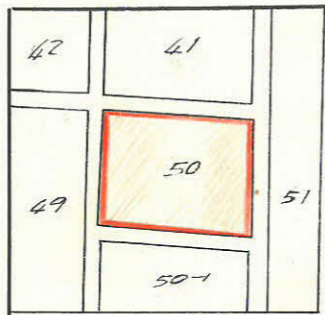

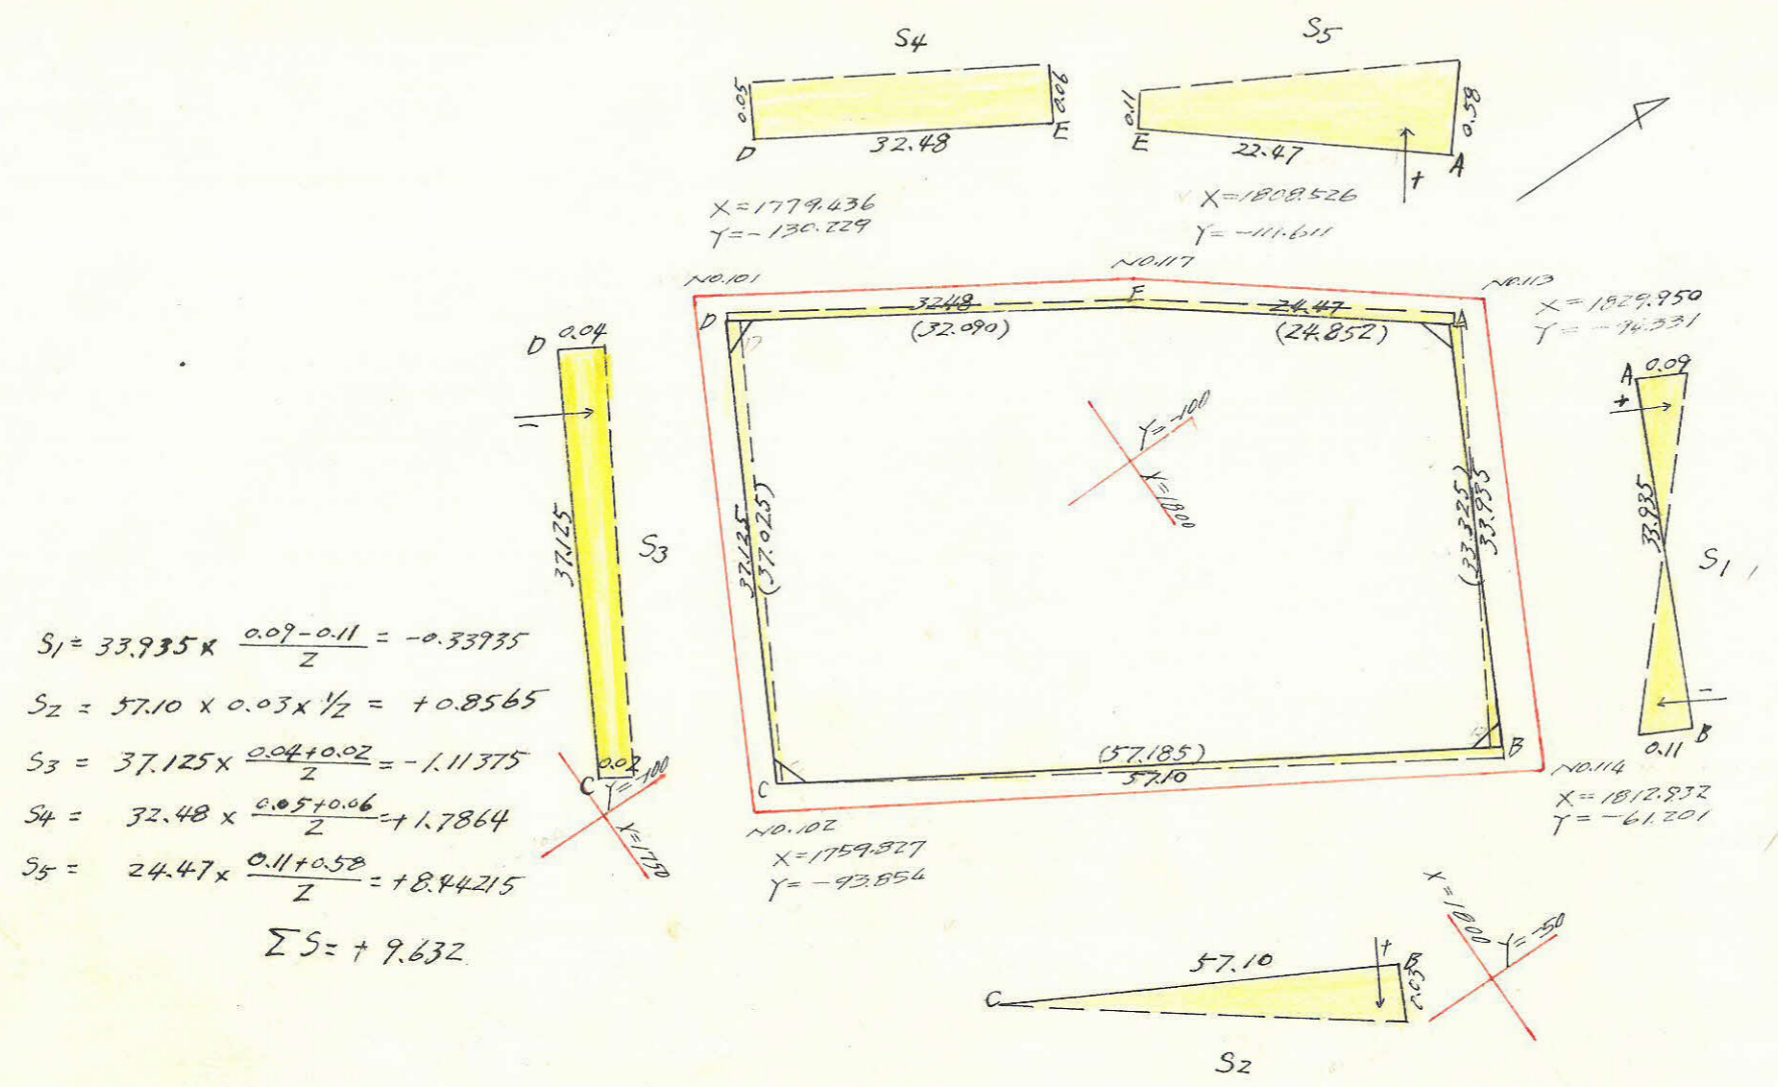

点	方位角	距離	COS A	SIN A	X	Y	ΔX (1)	ΔY (2)	複緯距 (3)	複経距 (4)	(1) x (4)	(2) x (3)
113					1822.948	-94.331						
A	117°-11'-23"	1.687	0.456738	0.889498	1829.177	-92.830	-0.771	+1.501				
B	207°-11'-23"	2.950	0.389498	0.456938	1826.553	-94.178	-2.624	-1.348	0	0		
C	117°-11'-23"	33.325	0.456738	0.889498	1811.326	-64.535	-15.227	+29.643	-15.227	+29.643	-451.374	-451.374
D	211°-35'-16"	57.185	0.851839	0.523804	1762.614	-94.489	-48.712	-29.254	-79.166	+29.332	-1428.820	+2371.338
E	298°-19'-41"	37.025	0.474519	0.880265	1780.183	-127.080	+17.569	-32.591	-110.309	-33.213	-583.519	+3595.081
A	32°-37'-163"	32.090	0.842253	0.539082	1807.211	-109.781	+27.028	+17.299	-65.712	-48.505	-1310.993	-1136.752
A	38°-53'-227"	26.852	0.778357	0.627822	1826.555	-94.178	+19.344	+15.603	-19.340	-15.603	-301.824	-301.762
											+0	+5966.419
											-4076.530	-1889.888
											4076.530	4076.531
											2038.265	2038.265

合計面積 = 2,038.265 + 9.632 = 2,047.897^{m2} × 0.3025 = 619.49^{m2}
 削除 = 0.433 × " = 2.55
 割込 = 2,039.663 × " = 616.94

この図面等は、土地区画整理事業に関する参考資料として提供しています。
 ○図面等は換地処分時のものであり、現在の状況とは異なる場合があります。
 ○図面等によって、境界等が確定されるものではありません。