
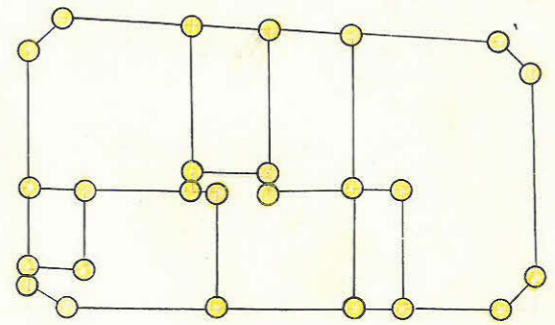
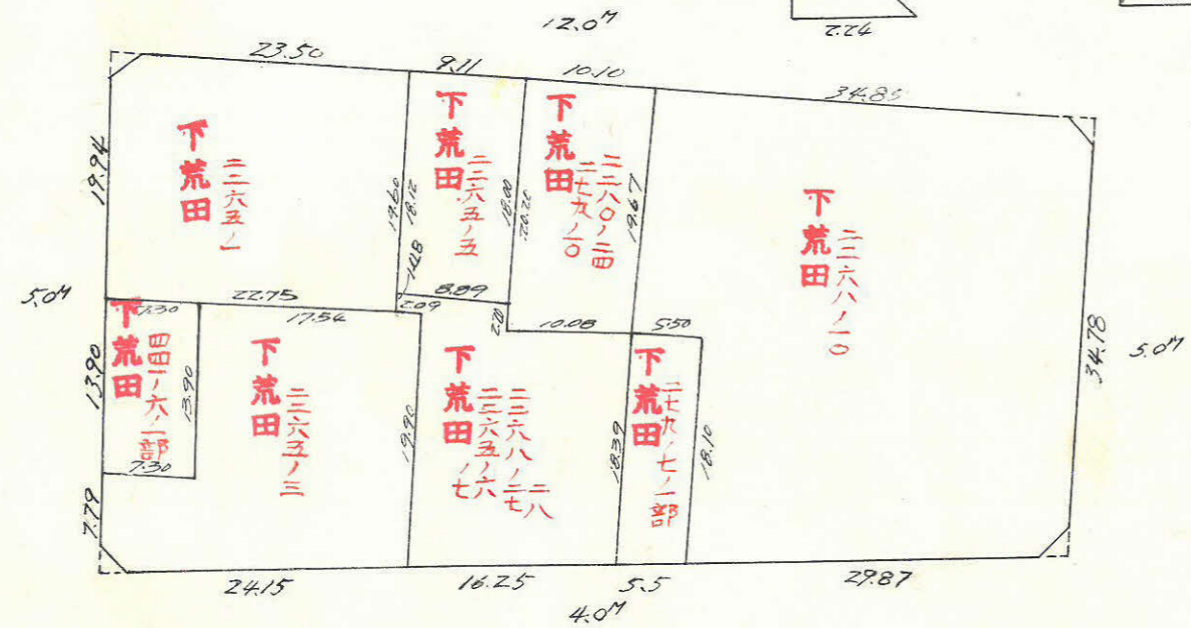
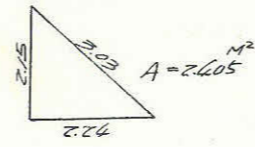
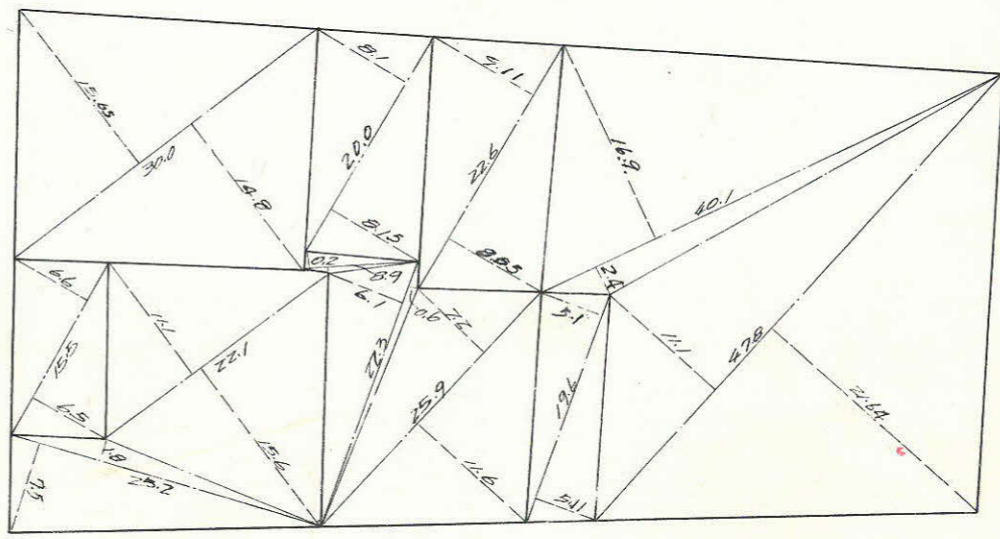
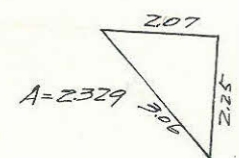
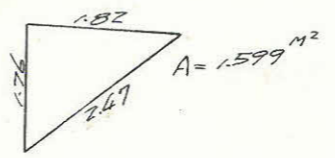


課長	係長	測量士	係

(分筆前)  
確定面積平面図  $S = \frac{1}{600}$

ブロック番号 **天保山** 43号


新地名 町 丁目  
63年 3月 20日

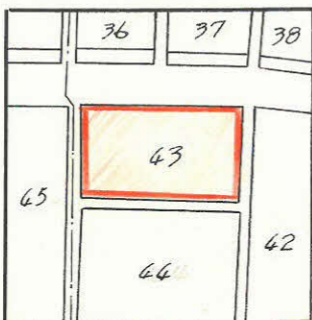

杭 25本  
口 8

この図面等は、土地区画整理事業に関する参考資料として提供しています。  
○図面等は換地処分時のものであり、現在の状況とは異なる場合があります。  
○図面等によって、境界等が確定されるものではありません。

この図面等は、土地区画整理事業に関する参考資料として提供しています。  
 ○図面等は換地処分時のものであり、現在の状況とは異なる場合があります。  
 ○図面等によって、境界等が確定されるものではありません。

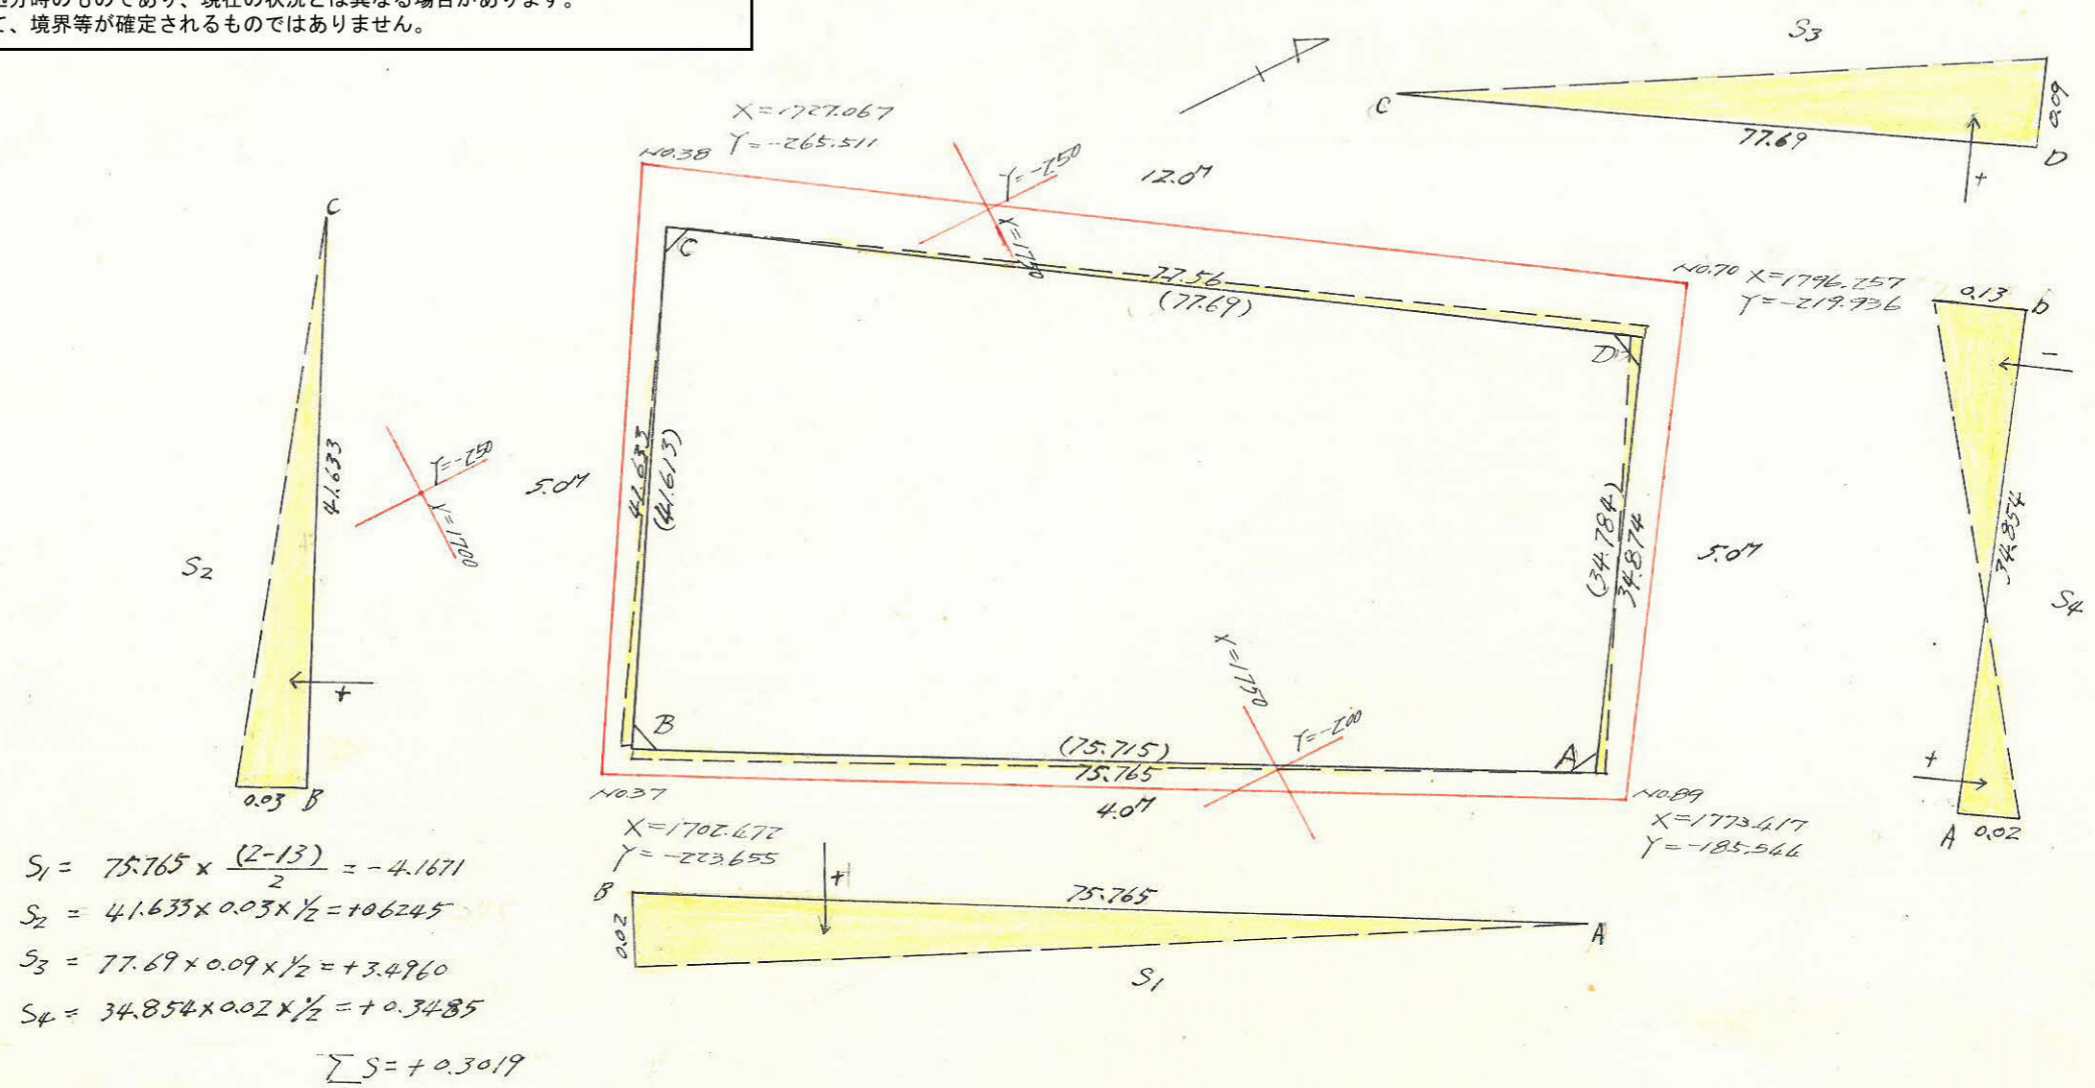

点	方向角	距離	COS A	SIN A	X	Y	$\Delta X$ (1)	$\Delta Y$ (2)	複緯距 (3)	複経距 (4)	(1) X (4)	(2) X (3)	
T.89	208°51'47"	2544	0.880977	0.477161	1773.417	-185.544							
	208°51'47"	2000	0.473161	0.880977	1771.176	-186.748	-2.241	-1.204					
A	208°51'47"	75.715	0.880977	0.473161	1772.122	-188.510	+0.946	-1.762	0	0	+2389.635	+2389.635	
B	300°26'47"	41.613	0.506230	0.862399	1705.419	-224.335	-66.703	-35.825	-66.703	-35.825	-2265.374	+4031.546	
C	33°22'-21"	77.690	0.835112	0.550080	1726.485	-260.222	+21.066	-35.887	-112.340	-107.537	-6532.637	-1127.974	
D	123°35'-18"	34.784	0.553222	0.833034	1791.365	-217.486	+64.880	+42.236	-26.394	-100.688	-6532.637	-1127.974	
A					1772.122	-188.510	-19.243	+28.976	+19.243	-28.976	+557.585	+557.585	
											$\sum$	+2947.220	+6978.766
												-8798.011	-1127.974
倍面積											5850.791	5850.792	
面積											2925.395	2925.396	

合計面積 =  $2,925.395 + 0.302 = 2,925.697 \text{ m}^2 \times 0.3025 = 885.02 (\text{等})$   
 削除 " =  $8.480 \times " = 2.57 "$   
 割込 " =  $2,917.217 \times " = 882.46 "$