

課	長	係	長	測	量	士	係

(分 筆 前)

確定面積平面図  $S = \frac{1}{600}$

ブロック番号


天保山

46 号

新地名

町 丁目

44年 2月 日

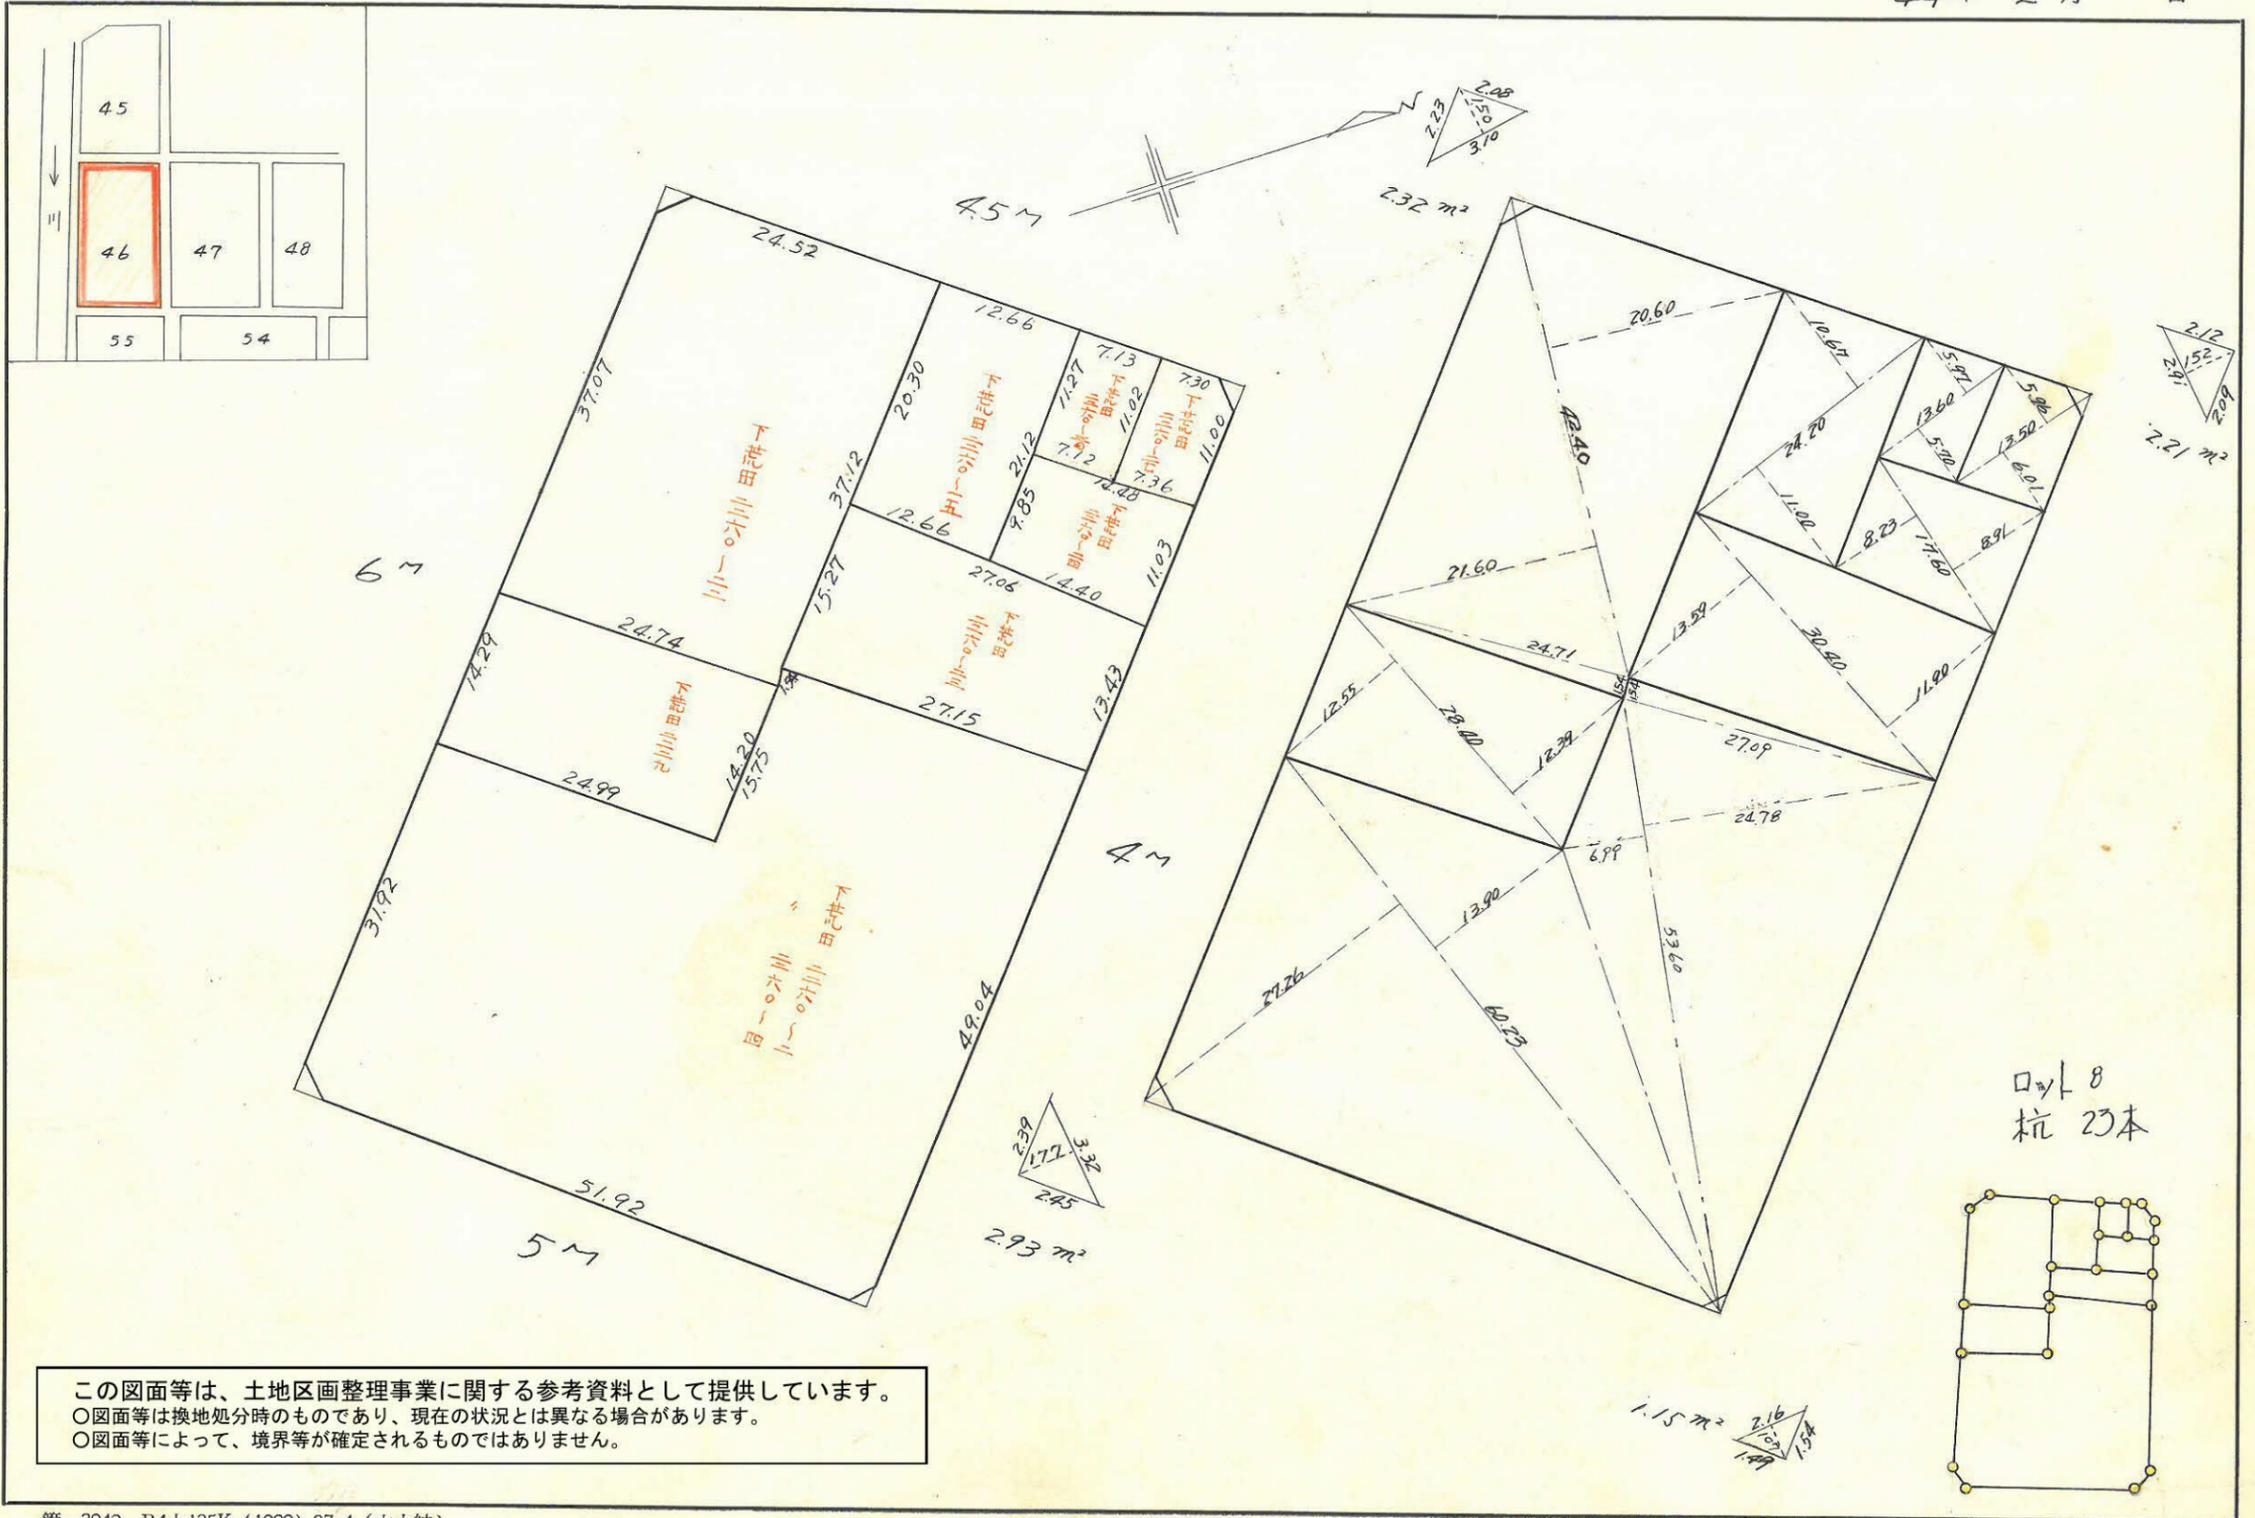

杭 23本

