
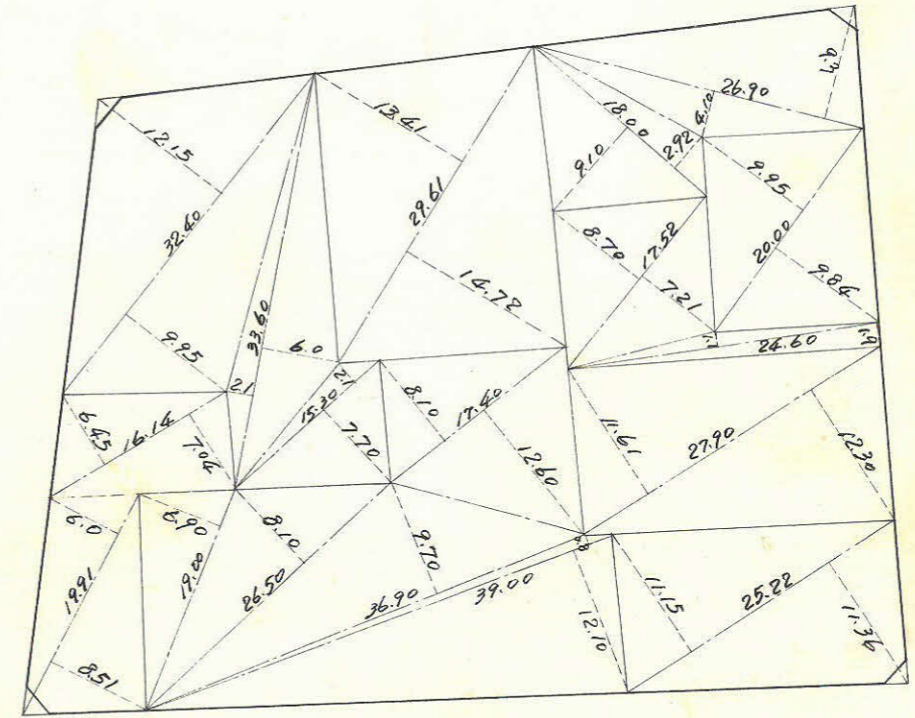
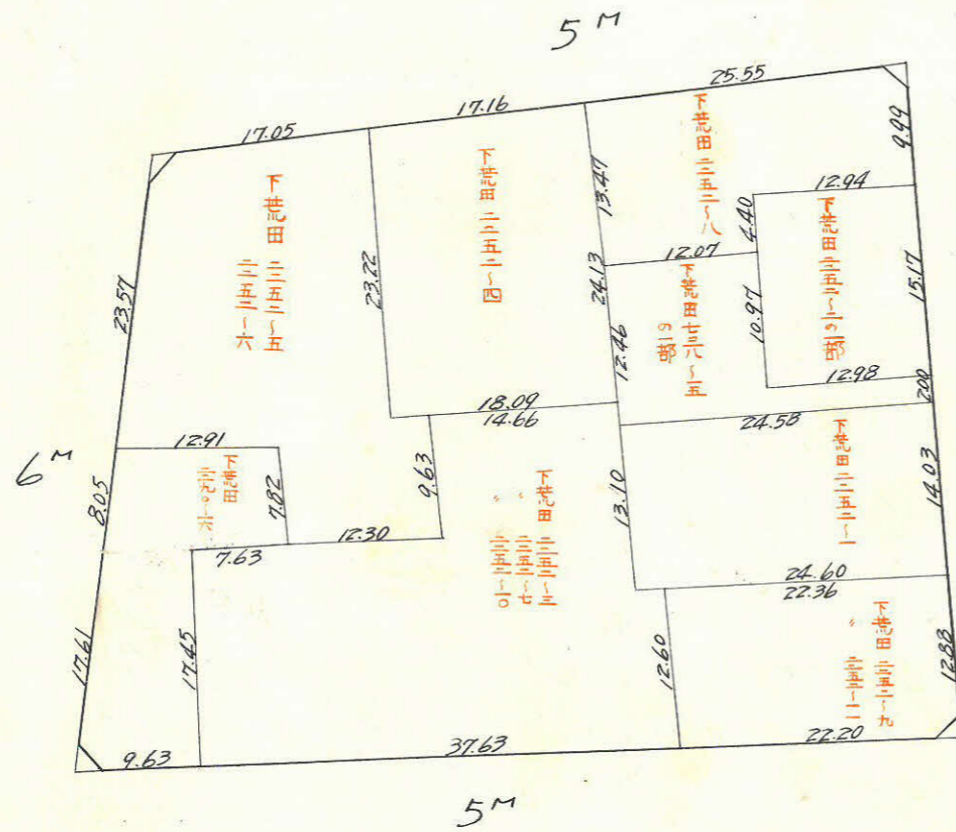
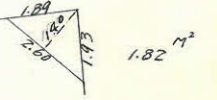
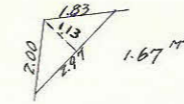
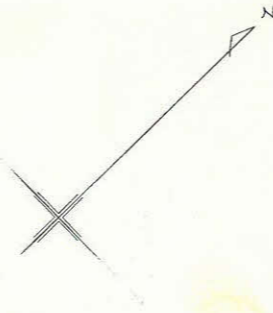


| | | | |
|----|----|-----|---|
| 課長 | 係長 | 測量士 | 係 |
| | | | |




(分筆前) 確定面積平面図 $S = \frac{1}{600}$

ブロック番号 天保山 56号

新地名 町 丁目
44年 2月 日

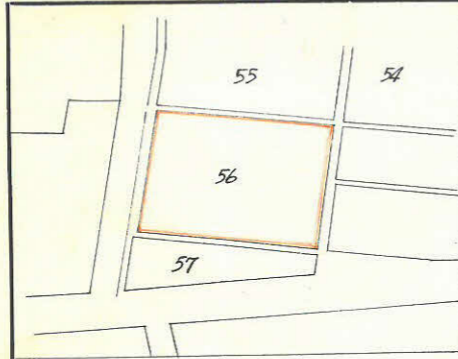


5M

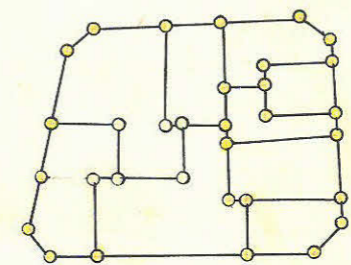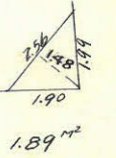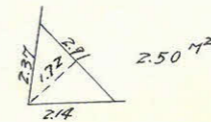

杭 32本

この図面等は、土地区画整理事業に関する参考資料として提供しています。
○図面等は換地処分時のものであり、現在の状況とは異なる場合があります。
○図面等によって、境界等が確定されるものではありません。

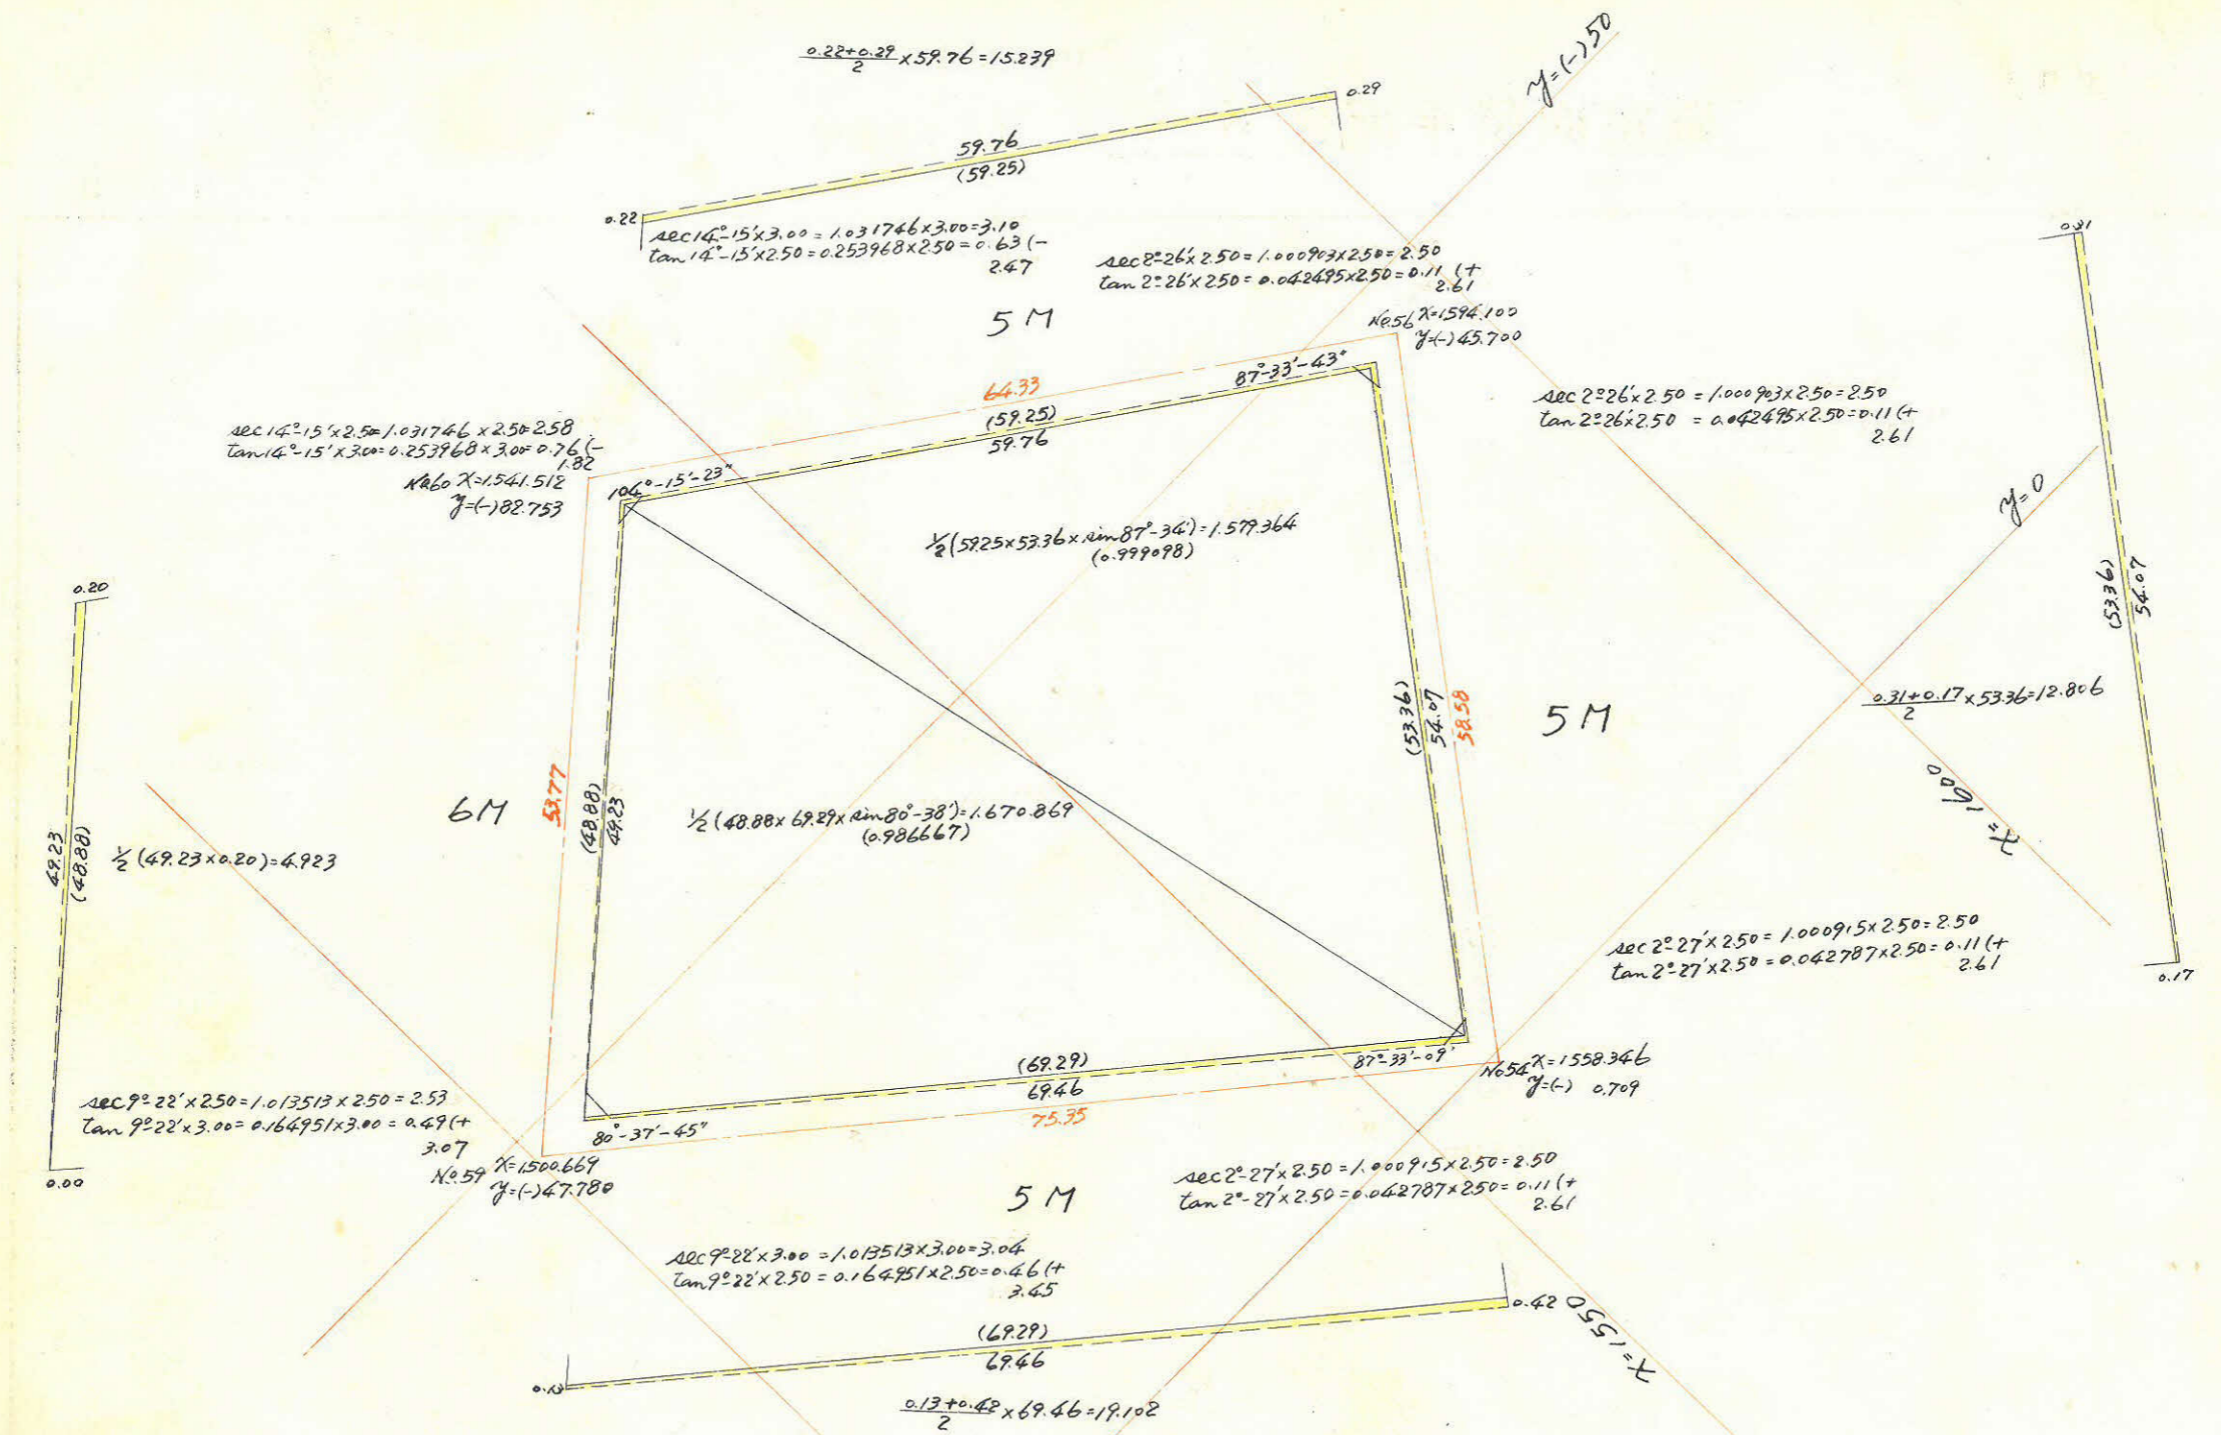

合計面積 = 1.670.869 + 1.579.364 + 52.07 = 3.302.30
 前除面積 = 1.67 + 1.82 + 1.89 + 2.50 = 7.88
 フロア面積 = 3.294.42
 割込面積 = 3.294.42

この図面等は、土地区画整理事業に関する参考資料として提供しています。
 ○図面等は換地処分時のものであり、現在の状況とは異なる場合があります。
 ○図面等によって、境界等が確定されるものではありません。